



PAVIMENTO DOS ALOJAMENTOS A RÉ

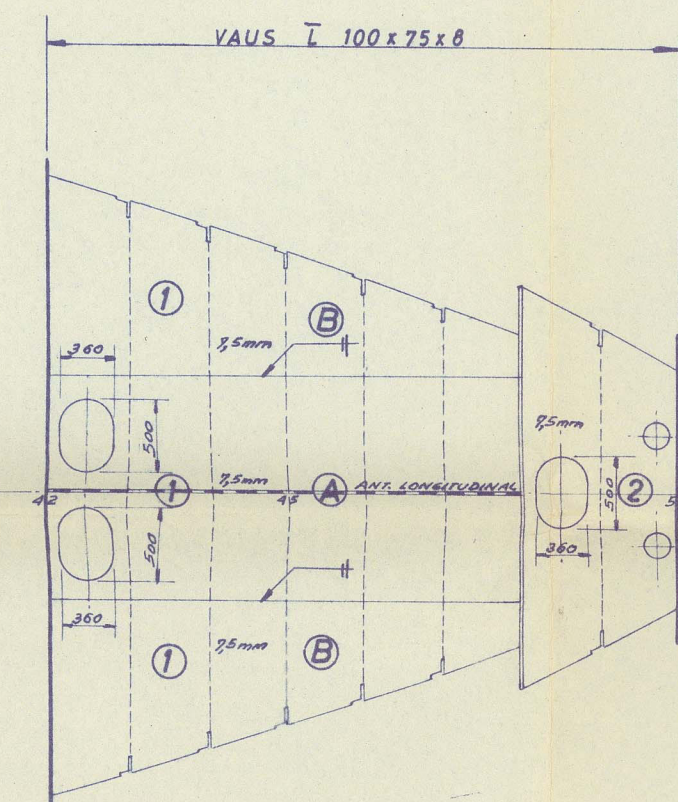

PAVIMENTO DO PAIOL DE REDES

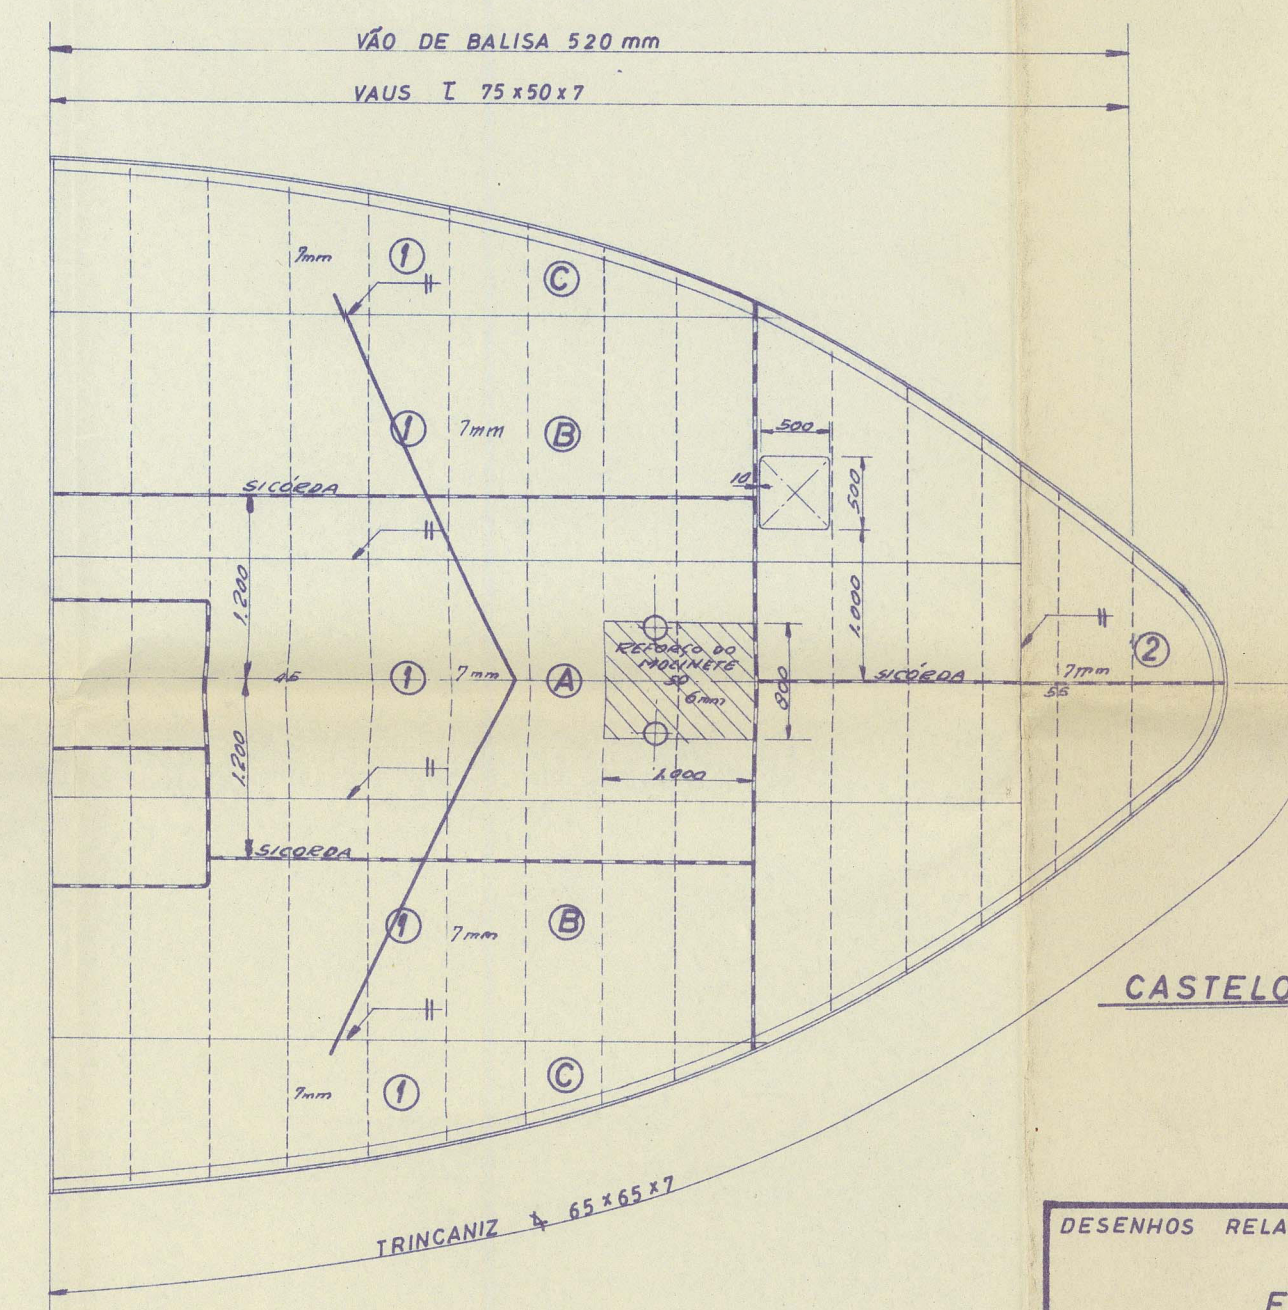

CASTELO

M.V. CONIMBRIGA * LISREP 9228

Mein decho
do fleted.

RECORDS DEPT.
LONDON.

3

APPROVADO P/LLOYDS, EM 27-5-1960

DESENHOS RELACIONADOS:			
E01283	E01403	E01404	E01409 E01412 E01413
DES. 17/2/560	ARRASTÃO DE 27,5m.	ESTALEIROS SÃO JACINTO S.A. R. L.	
C.O.P. 17/1/560		E 01411	
VER. 27-3-60		PAVIMENTOS PRINCIPAIS	
APR.		52-53	
O ENGENHEIRO	ESCALAS	1:50	
CLASSIFICAÇÃO	TOLERÂNC.		
OBRA N°			

014032-014042