DIMENSÕES PRINCIPAIS

COMPRIMENTO TOTAL		32.80 m	
COMPRIMENTO ENTRE PERPENDICULARES		27.50 m	
COMPRIMENTO DO LLOYD'S		28.50 m	93.44'
BÔCA MÁXIMA		6.90 m	22.62'
PONTAL		3.55 m	11.64'
IMERSÃO	A VANTE	2.25 m	
	A MEIO	2.80 m	
	A RÉ	3.35 m	

ARMAMENTO

NUMERAL = 3201 LETRA h

2 FERROS DE ENGULIR DE 5 1/8 C.W.T. (260 Kg) CADA

1 ANCOROTE DE 2 1/4 C.W.T. (114 Kg) SEM O TRAVESSÃO

2 x 68,5 m DE CORRENTE COM ESTÁI DE 22 mm DE DIÂMETRO

110 m DE CABO DE AÇO GALVANIZADO FLEXÍVEL DE 15 mm DE DIÂMETRO

110 m DE CABO DE AÇO GALVANIZADO FLEXÍVEL DE 10 mm DE DIÂMETRO

APROVADO PI LLOYD'S, EM 27-5-1960

JUNTAS EM "T" C/ SOLDAS DE ÂNGULO	cav. ROBALETE COM O COSTADO	61-3/3	70/80		4
	SICÓRDAS COM OS PAVIMENTOS	"	70/80		4,5
	ESCÓRAS DA BORDA FALSA E DO BIGODE	"	70/80		4,5
	BANZOS EM cav. COM AS CAVERNAS E OUTRAS ESTRUTURAS	"	70/100		5
	VAUS E MONTANTES DAS CASOTAS E DIVISÓRIAS	"	70/80		4,5
	MONTANTES DAS ANTEPARAS	"	70/80		4
	VAUS COM O CONVÉS E OUTROS PAVIMENTOS	"	70/80		4
	CASOTAS E DIVISÓRIAS COM OS PAVIMENTOS	"			4
	ESQUADROS COM O COSTADO E DIVERSOS PAVIMENTOS	"			4
	LONGARINAS DO MOTOR COM A CHAPA SUPERIOR	"			5
	SOBREQUILHA COM A QUILHA (VER DETALHE)	"	1/1		5
	LONGARINAS DO MOTOR COM O COSTADO	"			5
	ANTEPARAS COM O COSTADO E CONVÉS	"			4
JUNTAS EM "T" C/ SOLDA DE TÔPO	ESQUADROS COM DIVERSOS PERFIS	61-2/3			4
	COBERTAS E OUTROS PAVIMENTOS COM O COSTADO	"			4
JUNTAS DE TÔPO	DAS CASOTAS E DIVISÓRIAS	61-1/2		SOLDADURA CONTÍNUA	4
	DAS ANTEPARAS (CHAPA IGUAL OU SUPERIOR A 8 mm)	"			4
	DAS ANTEPARAS (CHAPA INFERIOR A 8 mm)	"			4
	DO CONVÉS, CASTELO, COBERTAS E OUTROS PAVIMENTOS	"			4
	DA CHAPA TRINCANIZ	"			4
	DA BORDA FALSA	"			4
	DO COSTADO	"			4

DESIGNAÇÃO	NORMA	SÍMBOLO	ESQUEMA	DIAM. DO ELECT.
TALABARDÃO COM A BORDA FALSA	5/8"	7 ϕ	SIMPLES	
⌊ DO TRINCANIZ COM O CONVÉS E COSTADO	5/8"	4,5 ϕ	"	
⌊ DE LIGAÇÃO DAS LONGARINAS DO MOTOR COM AS CAVERNAS	3/8"	4,5 ϕ	"	
⌊ DE LIGAÇÃO DA SOBREQUILHA COM AS CAVERNAS	5/8"	4 ϕ	"	
BALISAS COM AS CAVERNAS	5/8"	7 ϕ	"	
BALISAS COM O COSTADO A VANTE DE 0,25 L	5/8"	5,5 ϕ	"	
BALISAS COM O COSTADO	5/8"	7 ϕ	"	
BAINHA DA TELHA A VANTE	3/4"	4,5 ϕ	DUPLA	
BAINHA DA TELHA A RÉ	3/4"	4,5 ϕ	"	
BAINHAS DA BORDA FALSA E CASTELO	3/4"	3 REBITES	SIMPLES	
BAINHAS DO COSTADO ABAIXO DO CONVÉS	3/4"	3 REBITES	DUPLA	

DESIGNAÇÃO	DIÂMETRO	PASSO	TIPO

DESENHOS RELACIONADOS: M.V. CONIMBRICA ★ LIS. REP. 9228

E01283 01403 01404 01409 01411 01412 01413

AS FITTED.

DES.	28-2-60	M. Ricardo Wenceslau Fialho	ARRASTÃO DE 27,5 m (CLASS LLOYD'S 100 A1 TRAWLER)
COR.	2-5-60		
VER.	5-5-60		
APR.			
O ENGENHEIRO			(16) Midship section. SECÇÃO MESTRA
CLASSIFICAÇÃO	52 e 53	ESCALA	1:10
OBRA		TOLERÂNCIA	

ESTALEIROS SÃO JACINTO S. A. R. L.

E01417

SUBSTITUI
SUBSTITUIDO

014032 - 014042 - 08.26

RECORDS DEPT. LONDON.

© 2021 Lloyd's Register Foundation
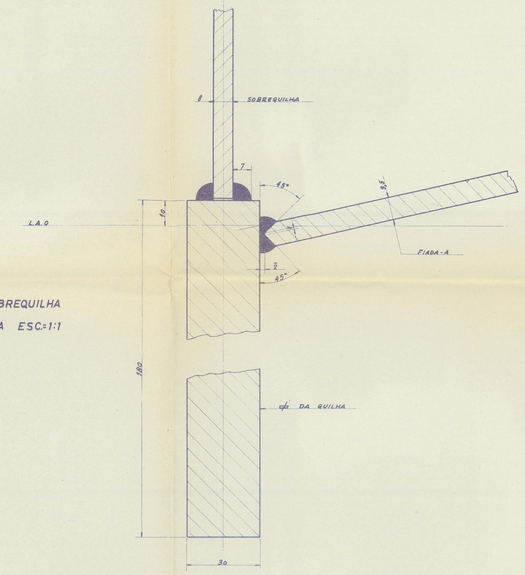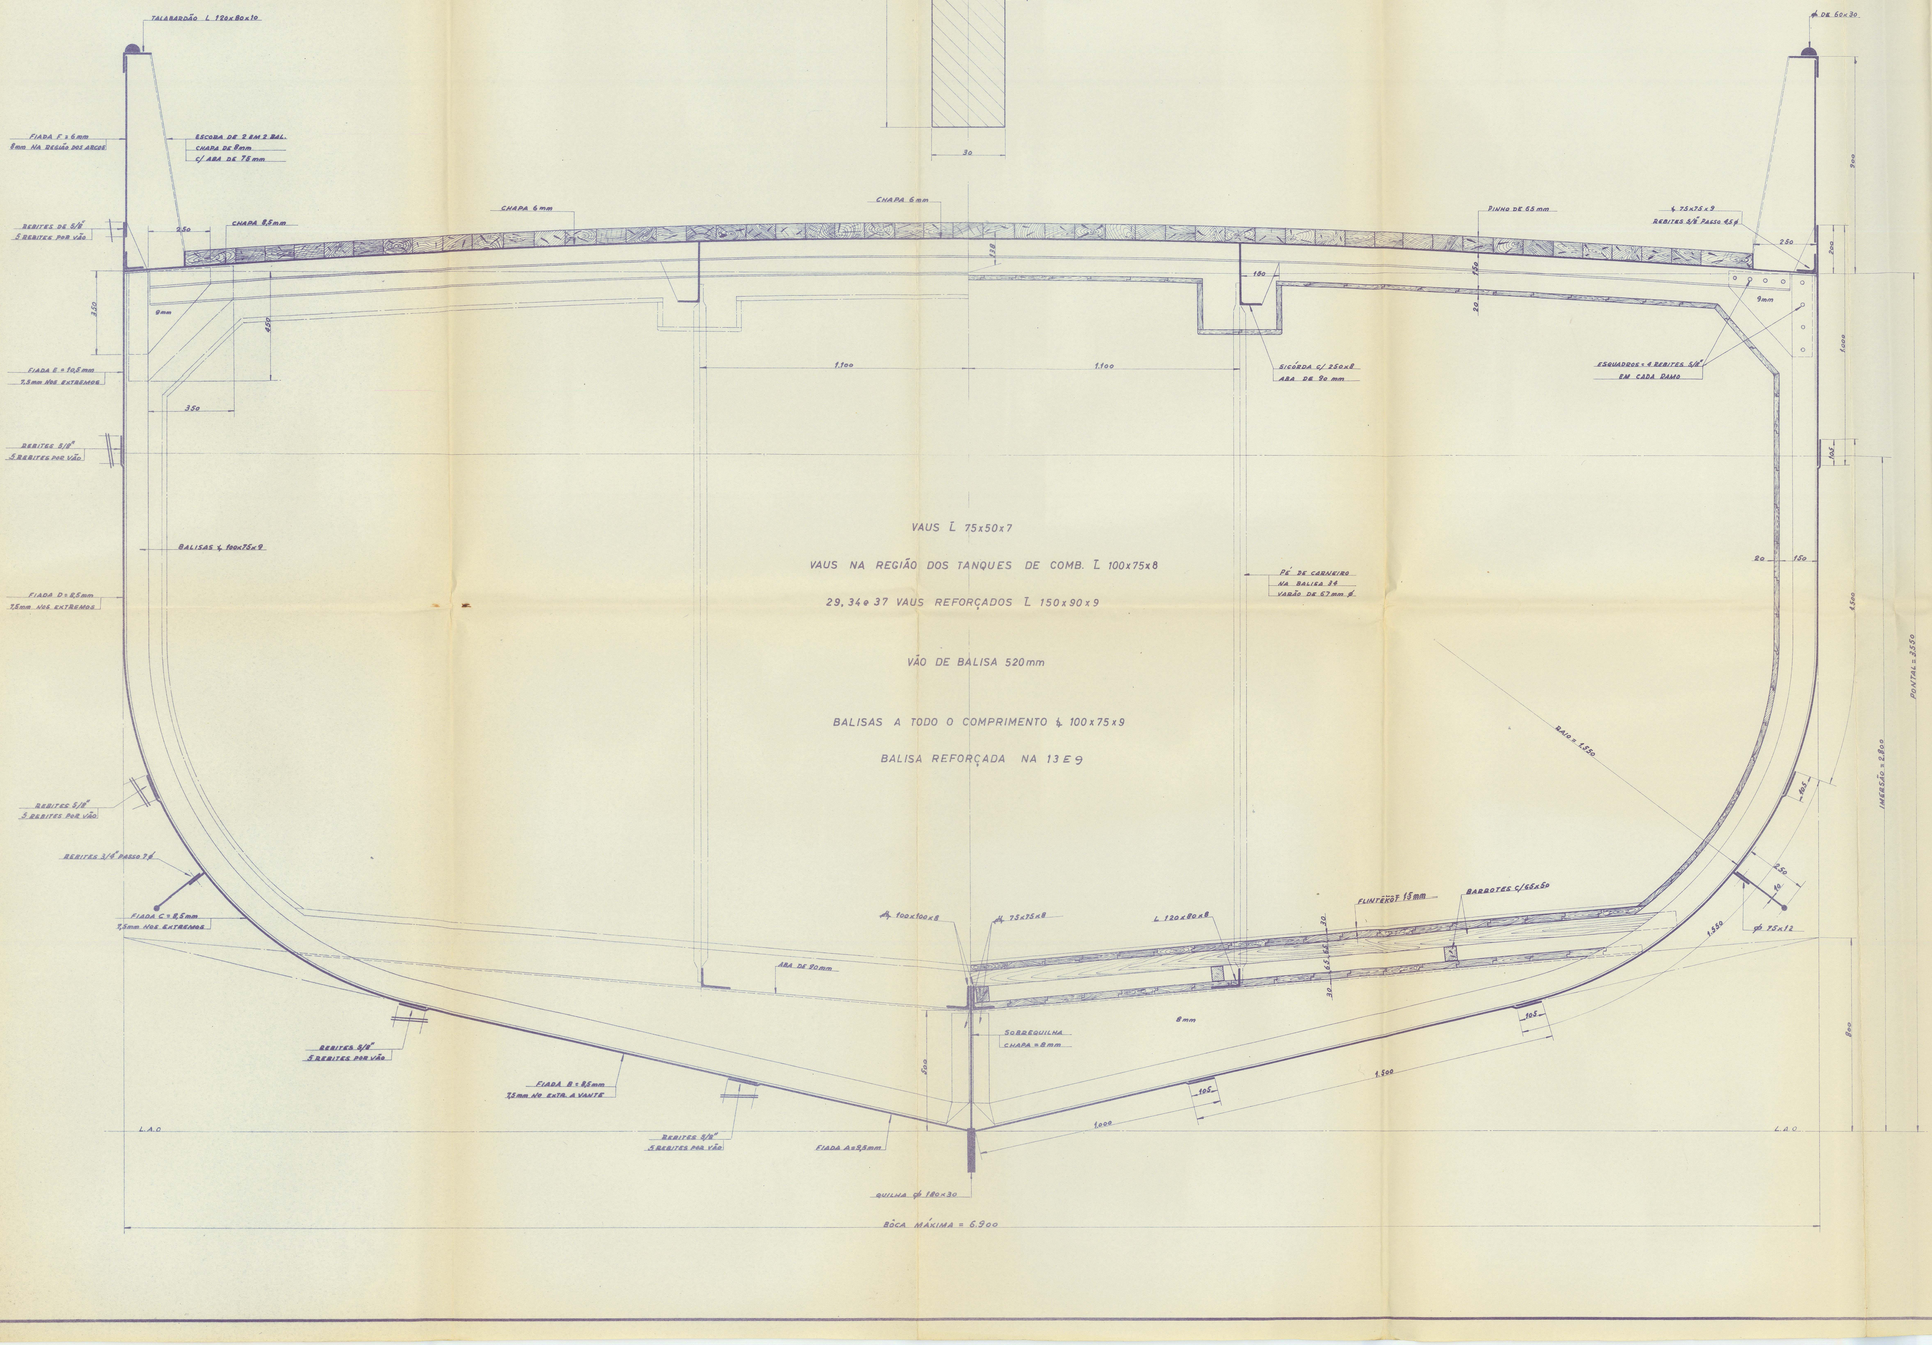
DETALHE DE LIGAÇÃO DA SOBREQUILHA E DA FIADA-A COM A QUILHA ESC.=1:1