

Costruzione 111-114
115-116
Drillo da poppa

Piano N° 1-11-1

Scala 1/2"=1'

Materiale: Acciaio fuso


Cantiere Navale Triestino

Impalcatura 24-8-1920

Handwritten signature

014159-014165-0076

Le superfici segnate in rosso sono da lavorarsi.

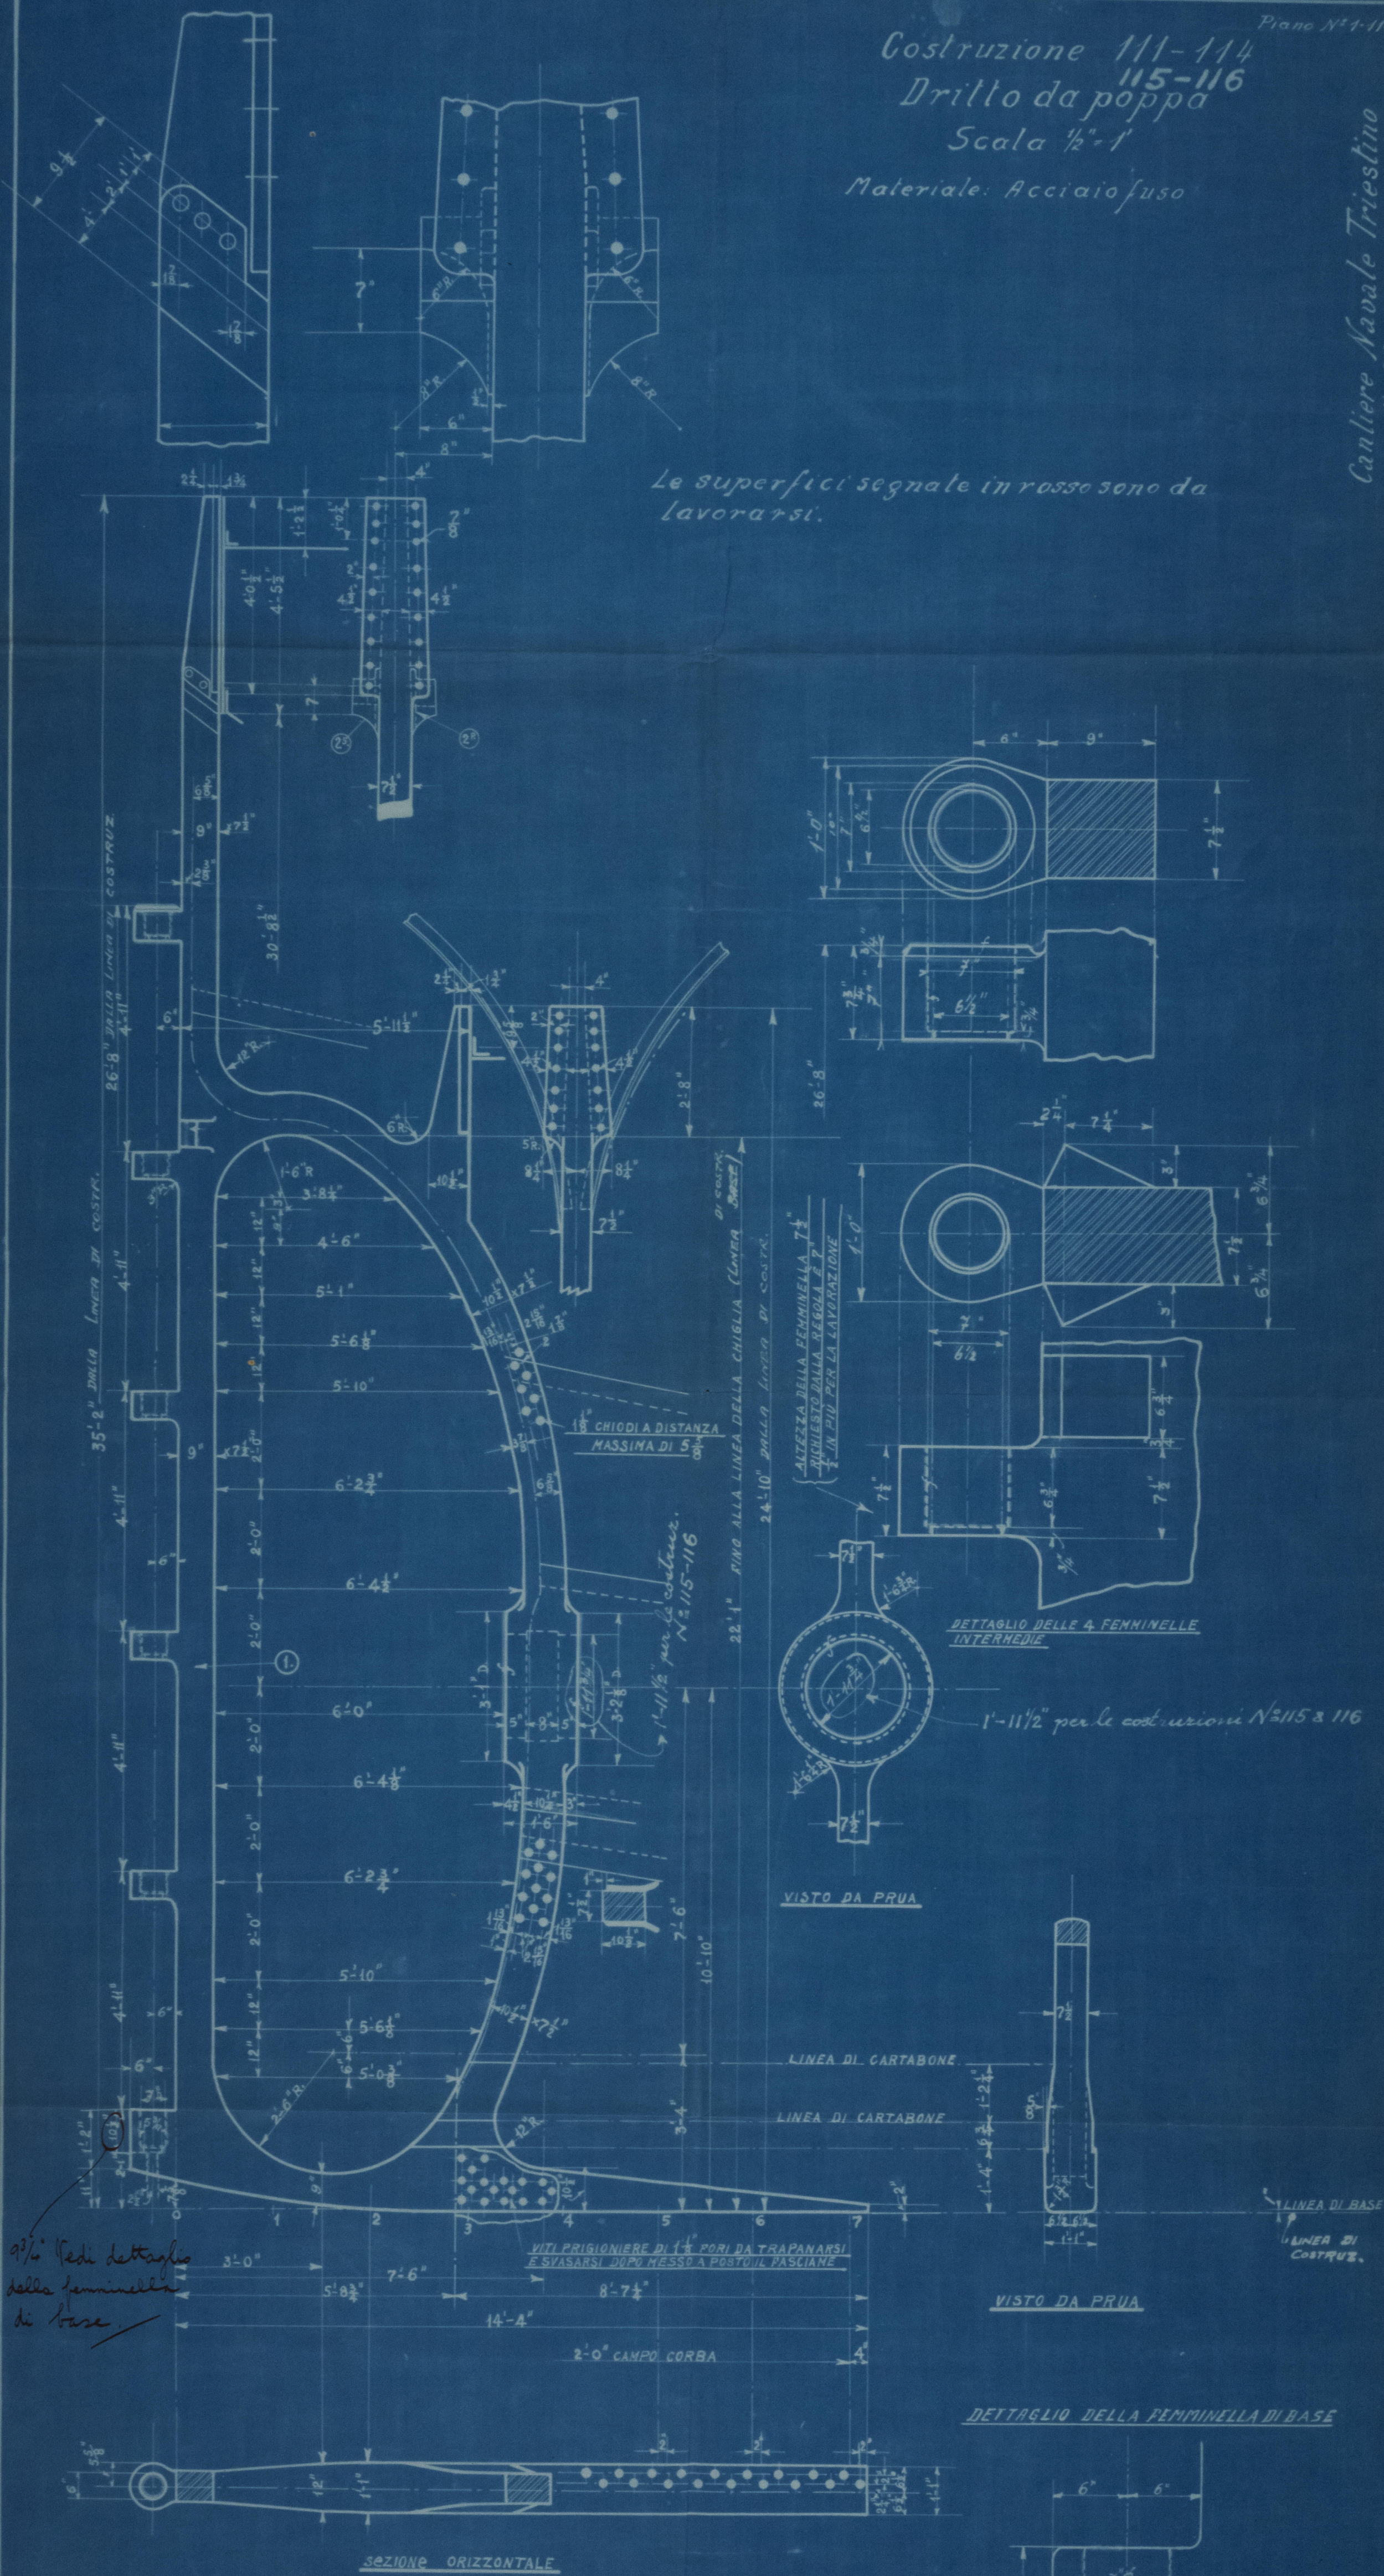

APPROVATO

11-5-1921



Handwritten signature




Monfalcone No 115 and 116

Fabricated Vessels

Approved plan of sternframe

No 116 S.S. "Laura" Tri. Rep. 5763



© 2021

Lloyd's Register
Foundation

014159-014165.-0076