

Chantiers Navals Français

KATOWICE ex 2 Nordmann


CARGO de 2850^t

Structure générale.

Gen. Box 129.

Echelle: 1/100

DESIGNE PAR CALQUE PAR VERIFIÉ PAR L'INGENIEUR	Daburon. 12/12/23	MODIFICATIONS DIVERSES APPORTÉES A CE PLAN
BON POUR		
NUMÉRO PLAN	21-2	DESTINATAIRE Lloyd's Register Date 18-12-23

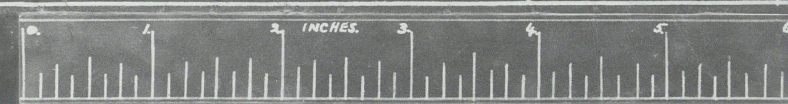


Caractéristiques

Longueur entre PP.	81'630	82'130
Largeur hors membrures	12'100	12'100
Caux au luyet, pont N.	5'900	6'400
Caux au luyet, pont R.	6'900	

Nota: Les plans des Charbonniers N et R sont soumis ultérieurement à l'approbation.


Coupe longitudinale.

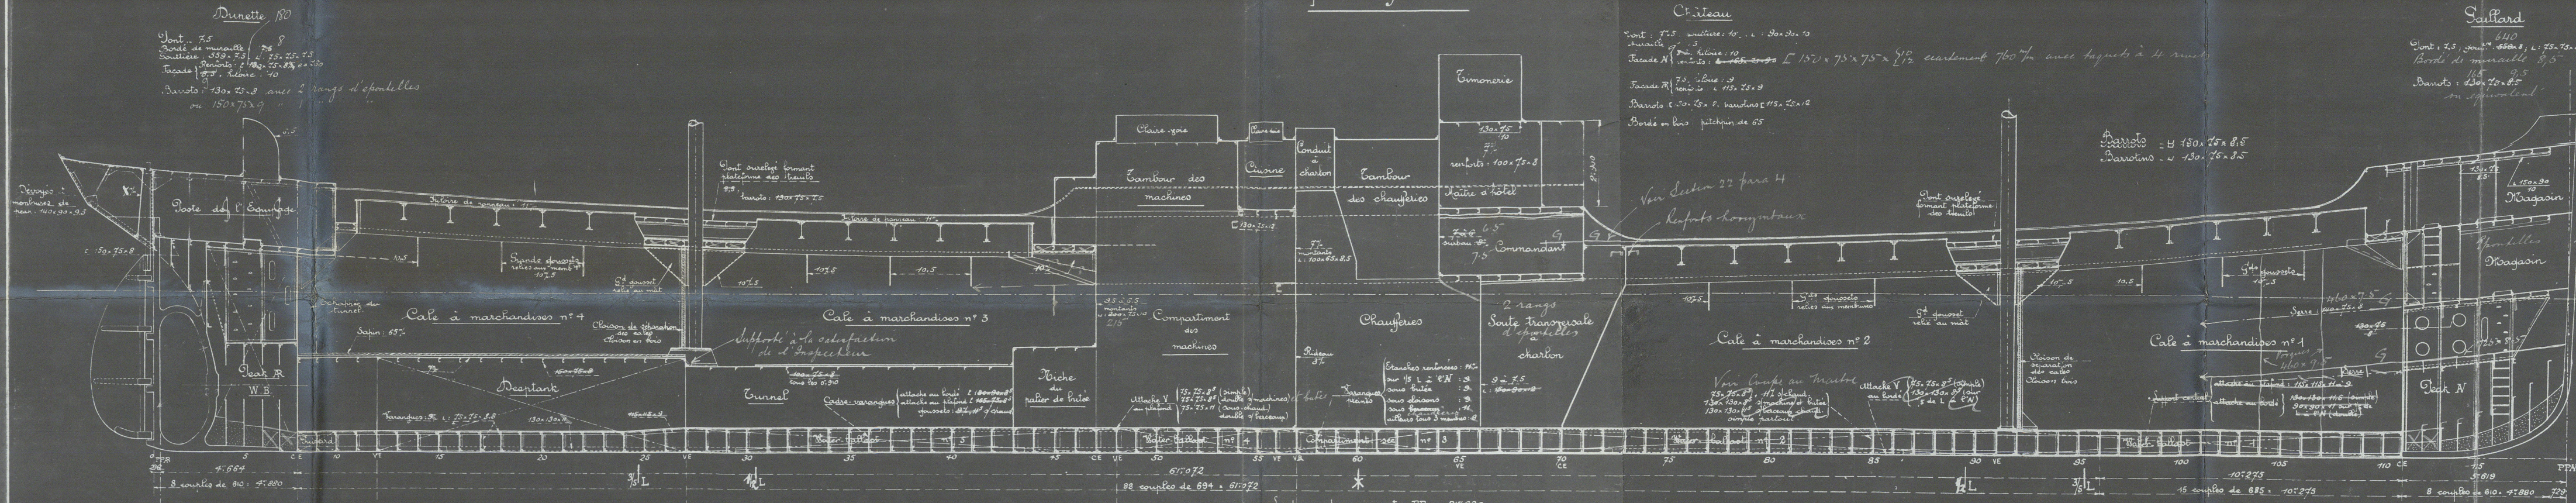


Pont surélevé et Pont supérieur




Plafond de ballast.

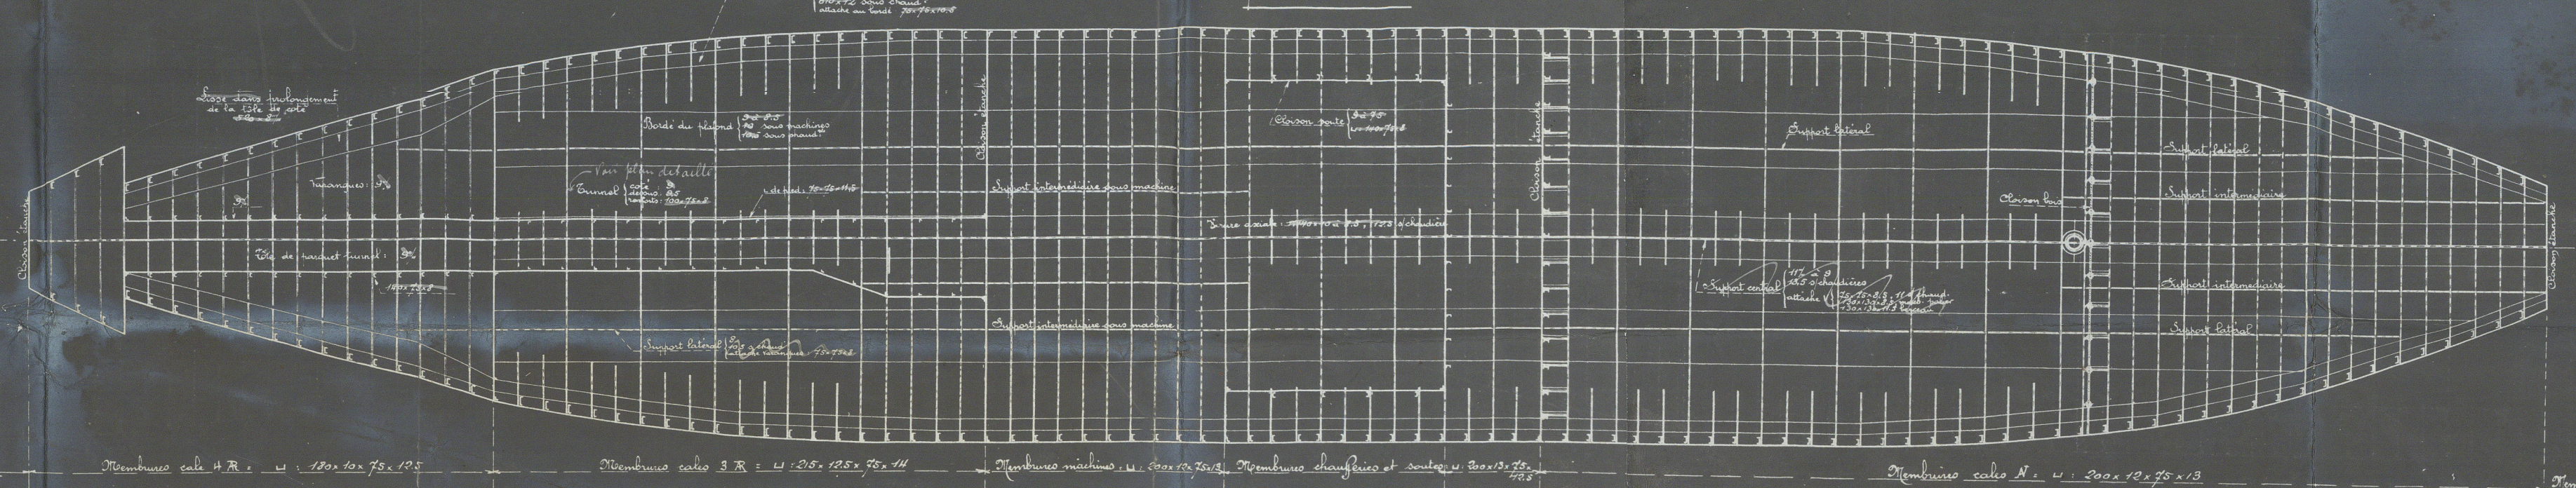


Cloison de séparation des cales

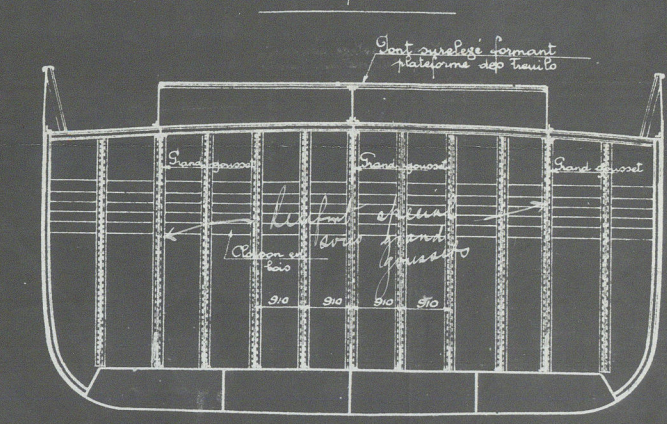

Cloison d'abordage

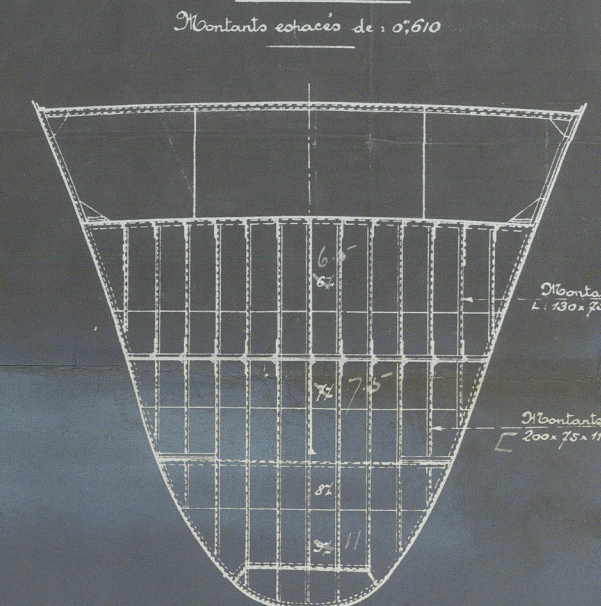

Cloison d'étanche

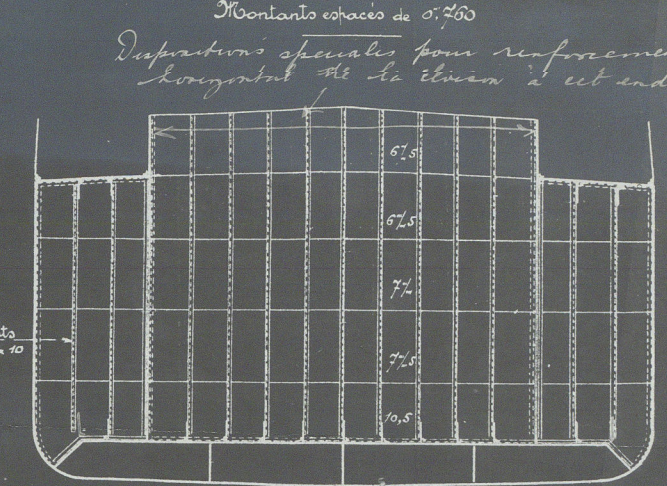

"WILNO"

copy of profile & decks.






© 2021

Lloyd's Register
Foundation