

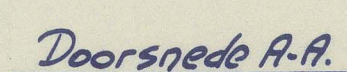
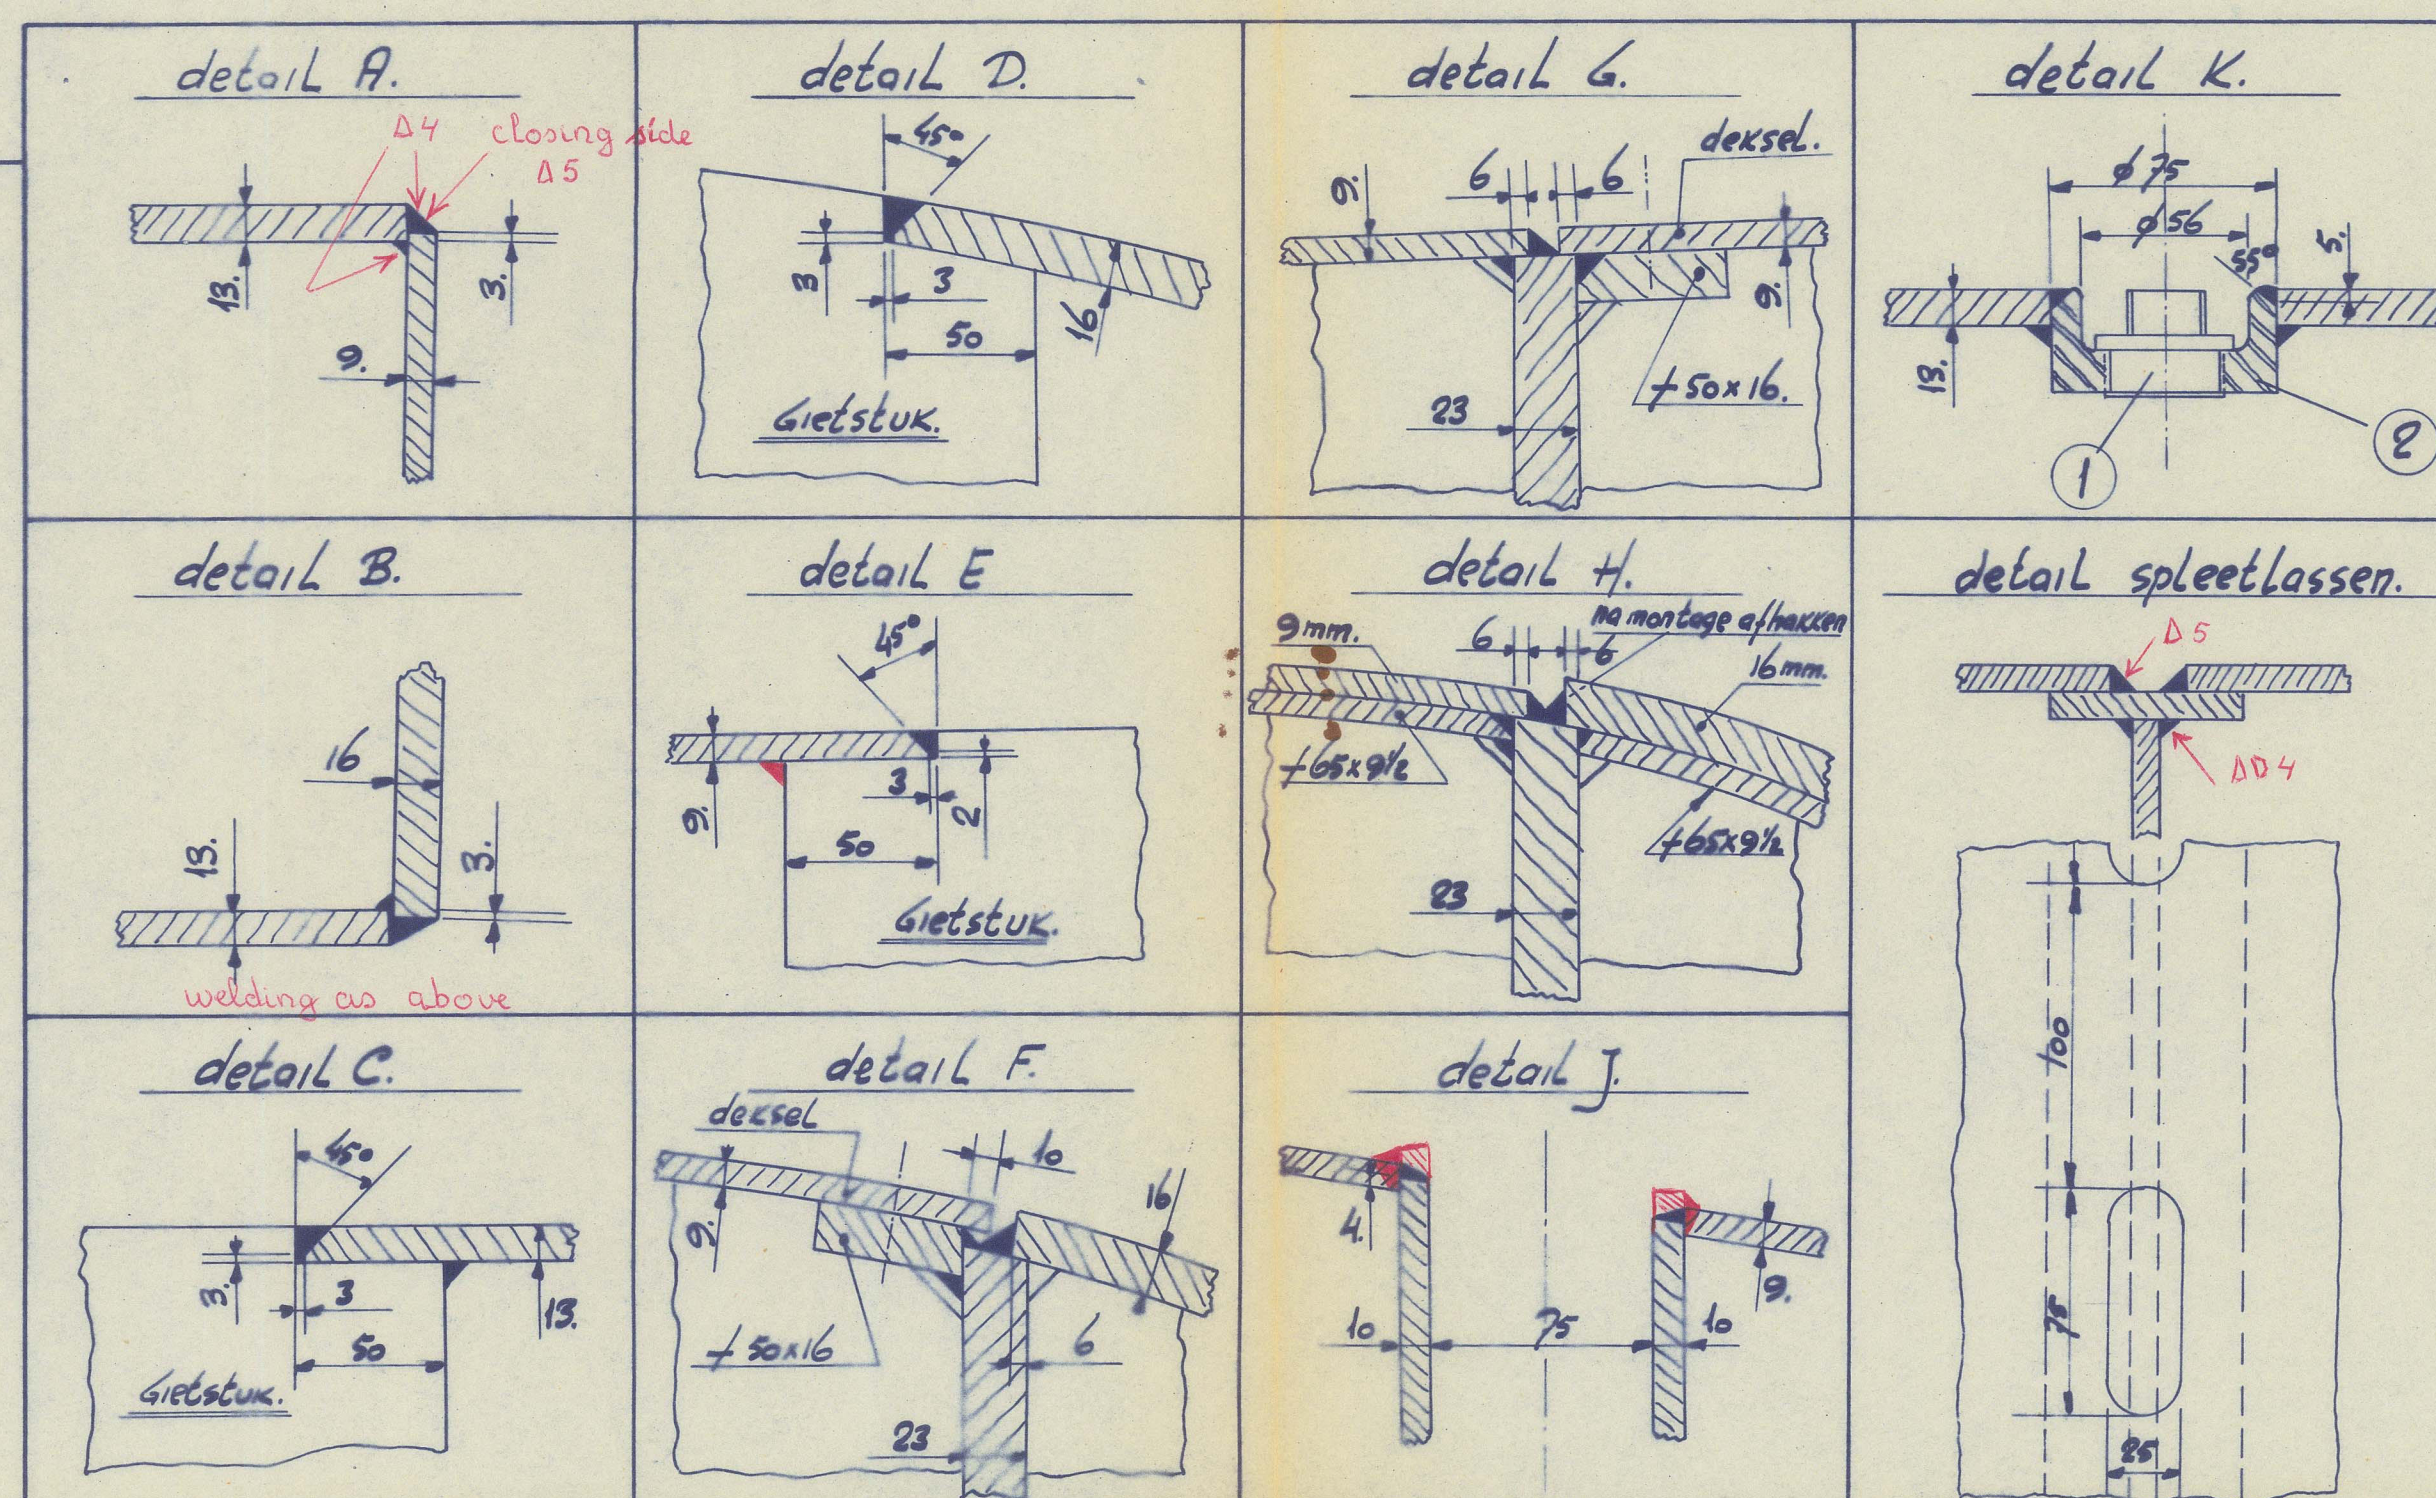


K 2300 Doorsnede op hart roer.
buttock 2300.

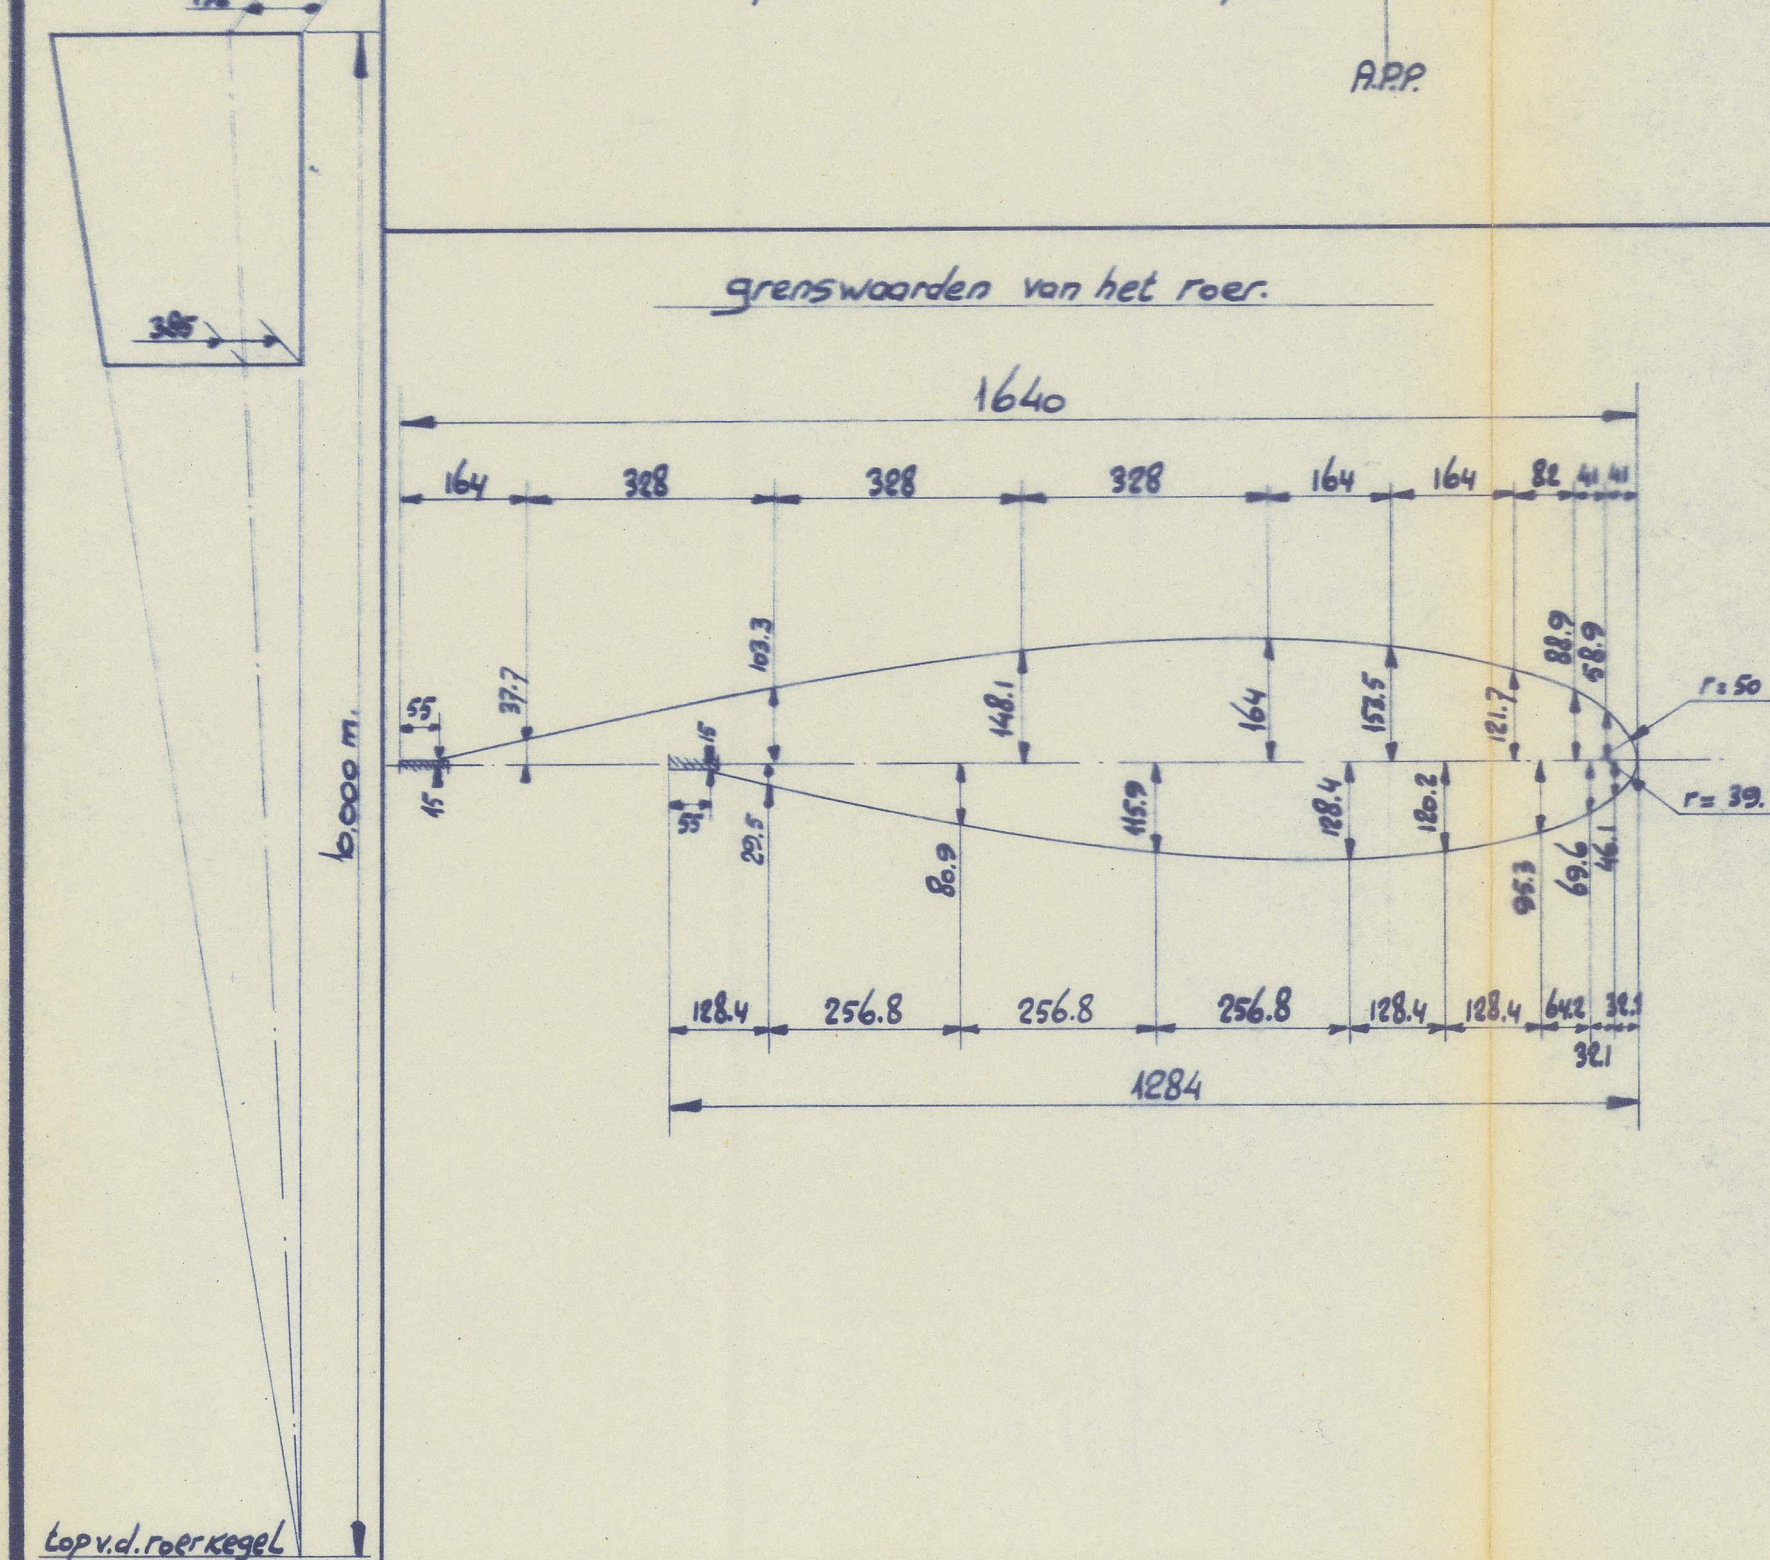

Doorsnede B-B.

Doorsnede C.C.

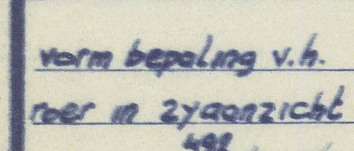

Roer vullen met solutie, daarna kantelen en leeg laten lopen.

Voorzieningen trefpen ter voorkoming van de verticale beweging van het roer.

Welding as indicated.
~~HET GEHEEL TE LASSEN~~ ad 4.

PLAN AS BUILT

SURVEYORS' COPY

Wurf Gusto CO 1100

[illegible]

16 APR 1962

Lloyd's Register