


BOTH SIDES SIMILAR

NO 1 CARGO HATCH END COAMING (1/50)

X MATCH END BEAM (F156 LOOK⁹ AFT. F149 SIMI)

(NO 4 CARGO HATCH F19 & F29, TO BE SIMILAR)

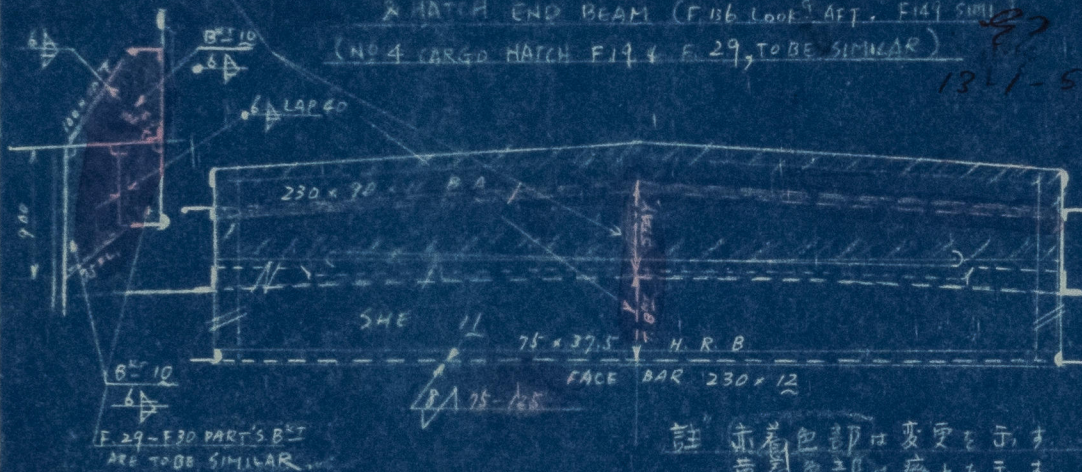

註 赤着色部は變更を示す
黄着色部は廢止を示す
L. R. 御要求


取繕工場				工事番号																																	
部長		課長		係長		検図		製図		写図		NICHIRO GYOGYO CO. S.S. MEISEI MARU. SHELTER DECK (F.16~F.30 & F.135~F.151) (IMPROVED) (変更其ノ二)																									
製図		出図 JAN - 6. 1953																																			
出図先		仕上		機械		鉄工		鋳物		鍛冶		銅工		製罐		木工		工具		検査		機装		保投部		工務		尺 度		図 面		番 号					
1				3																1		1				1		11		1/50		1/100		MH - 15			

"MEISEI" MARU"

Report No. Smk. 183.

Shelter deck. (F.16-30. & 135-151).

RECORDS DEPT.,
LONDON.

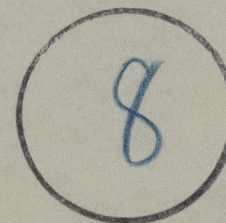

© 2021

Lloyd's Register
Foundation

014501-014512-0095