


1:10



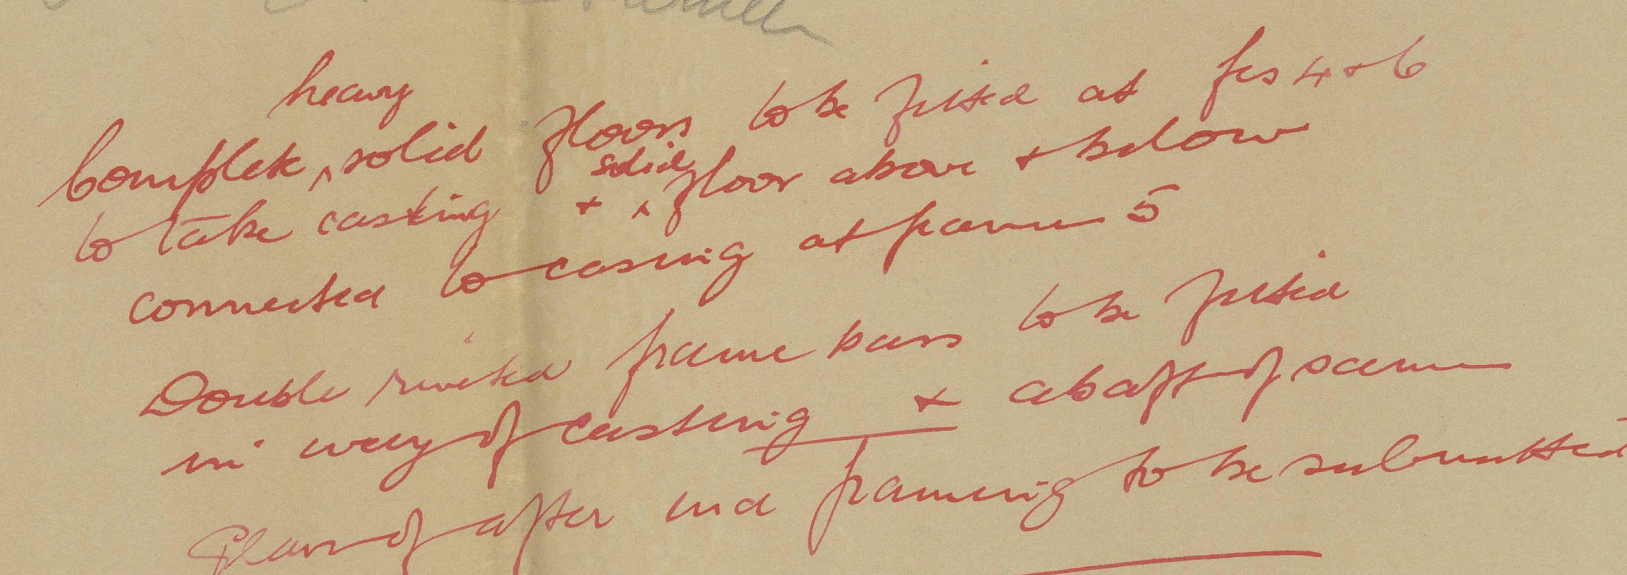


von hinten ges. ÷ seen from aft.



von.. A ges. ÷ seen from.. A



von hinten ans. - soon from alt.

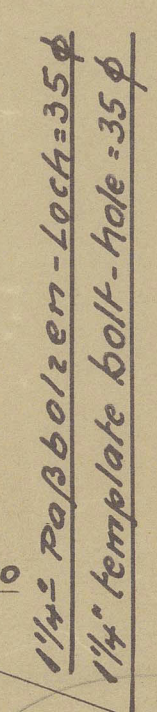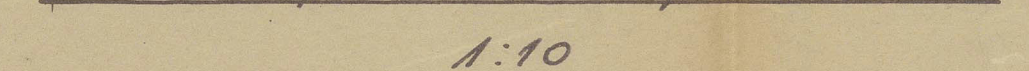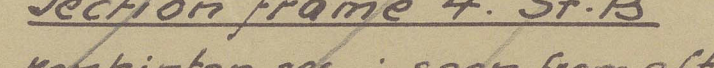

1:10

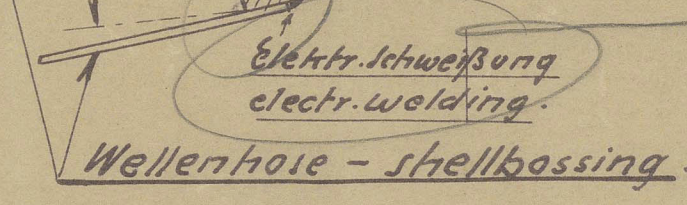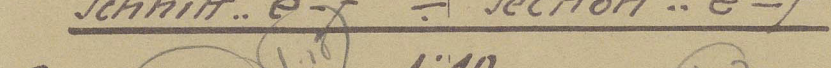

Bemerkungen - Remarks

Wo nicht genietet werden kann, sind für 25mm Riete - 1/8" Nieten zu verwenden. Die Niefdrauben sind durch Kneipenbung zu sichern. 1/8" tap-rivets instead of 25mm rivets, where rearing not practicable. Tap-rivets to be secured by welding.

Die mit ∇ markierten Flächen sind zu schlichten, die mit ∇ zu schrappen.

Surfaces, marked ∇ , to be smoothed, marked ∇ , to be scrubbed.

Stückliste

Nr.	Gegenstand	Bez	Werkstoff	gew. Bemerkungen
1	Wellenbock B.B		Stahlguss	
1	" St.B		"	
1	Spectacle frame PS		Cast steel	
1	" " St.B		" "	

9. r. 34



M. 1. 10						S. 1301	
	<u>Wellenböcke</u>					Gruppe Zeichnung	
	<u>Spectacle frame</u>					G. H. 2430	

~~GEN. BOX NO~~

~~749~~

(17)

SCHICHAU

N^o 7301

Spectacle Frame.

"CHIEN SHE"

44471-0110-11110



© 2021

Lloyd's Register
Foundation