

## MIDTSKIBSSEKSION.

SKALA 1:1

MATERIALE STÅL

KLASSE: ~~NOVA VERITAS~~ I.A.I. 100 A1.

## DIMENSIONER:


LENGDE UTV. STEVNE (LASTEVANDLINGE 18'4")	275'-0"
BREDE PÅ SPANT:	43'-0"
DYBDE I RIPS:	21'-0"
HØDE AV OVERBYGNINGER:	7'-6"
LENGDE AV POOP	20'-11"
" " BRO:	82'-0"
" " BAR:	32'-11"
SPRANG FORV. 7'-0"	SPRANG. HVER 4'-0"

## VERITASNUMMER:

VERSKIBSNUMMER 2175 - 21 + 4065	834
LANGSKIBSNUMMER:	22035
OVERLENGENUMMER	39366
LANGSKIBSNUMMER FOR BRO:	21363

$$d = 21'-0" - 2'-11" = 18'-11"$$

## LANG BRO

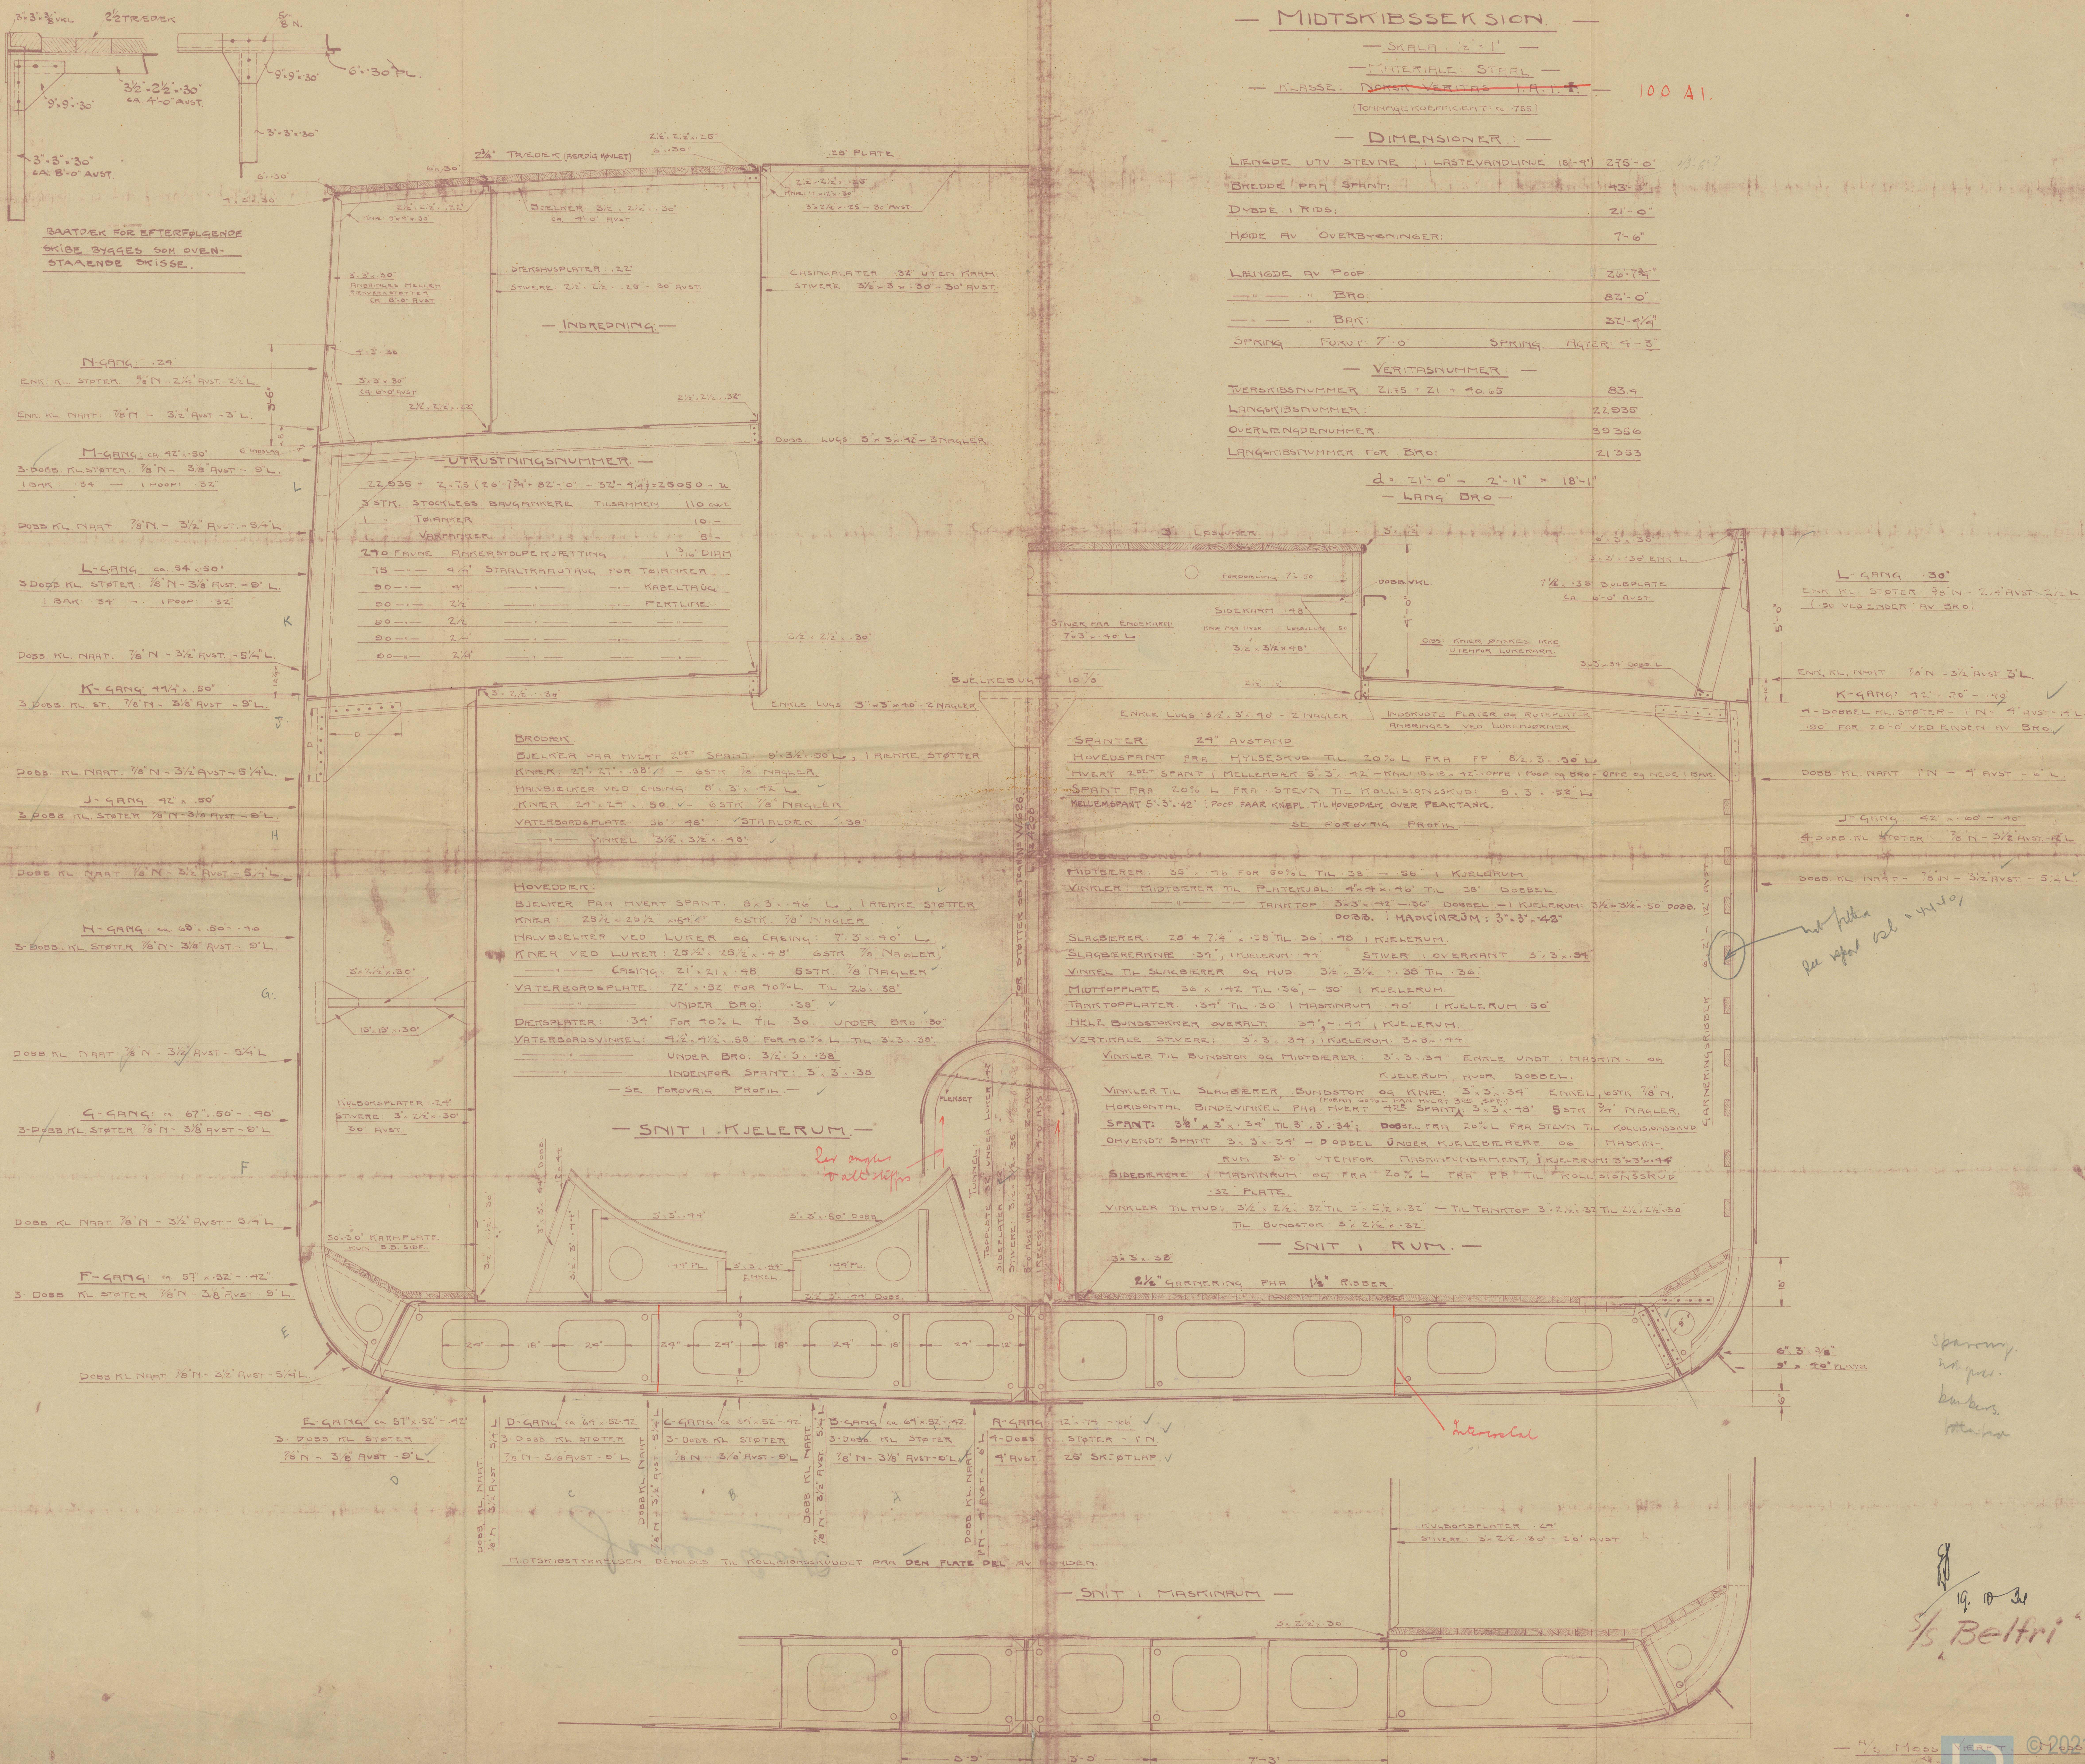



James Cook

Miashup See.

014806-214814-0306



© 2021

Lloyd's Register  
Foundation