


BB

class 100A1

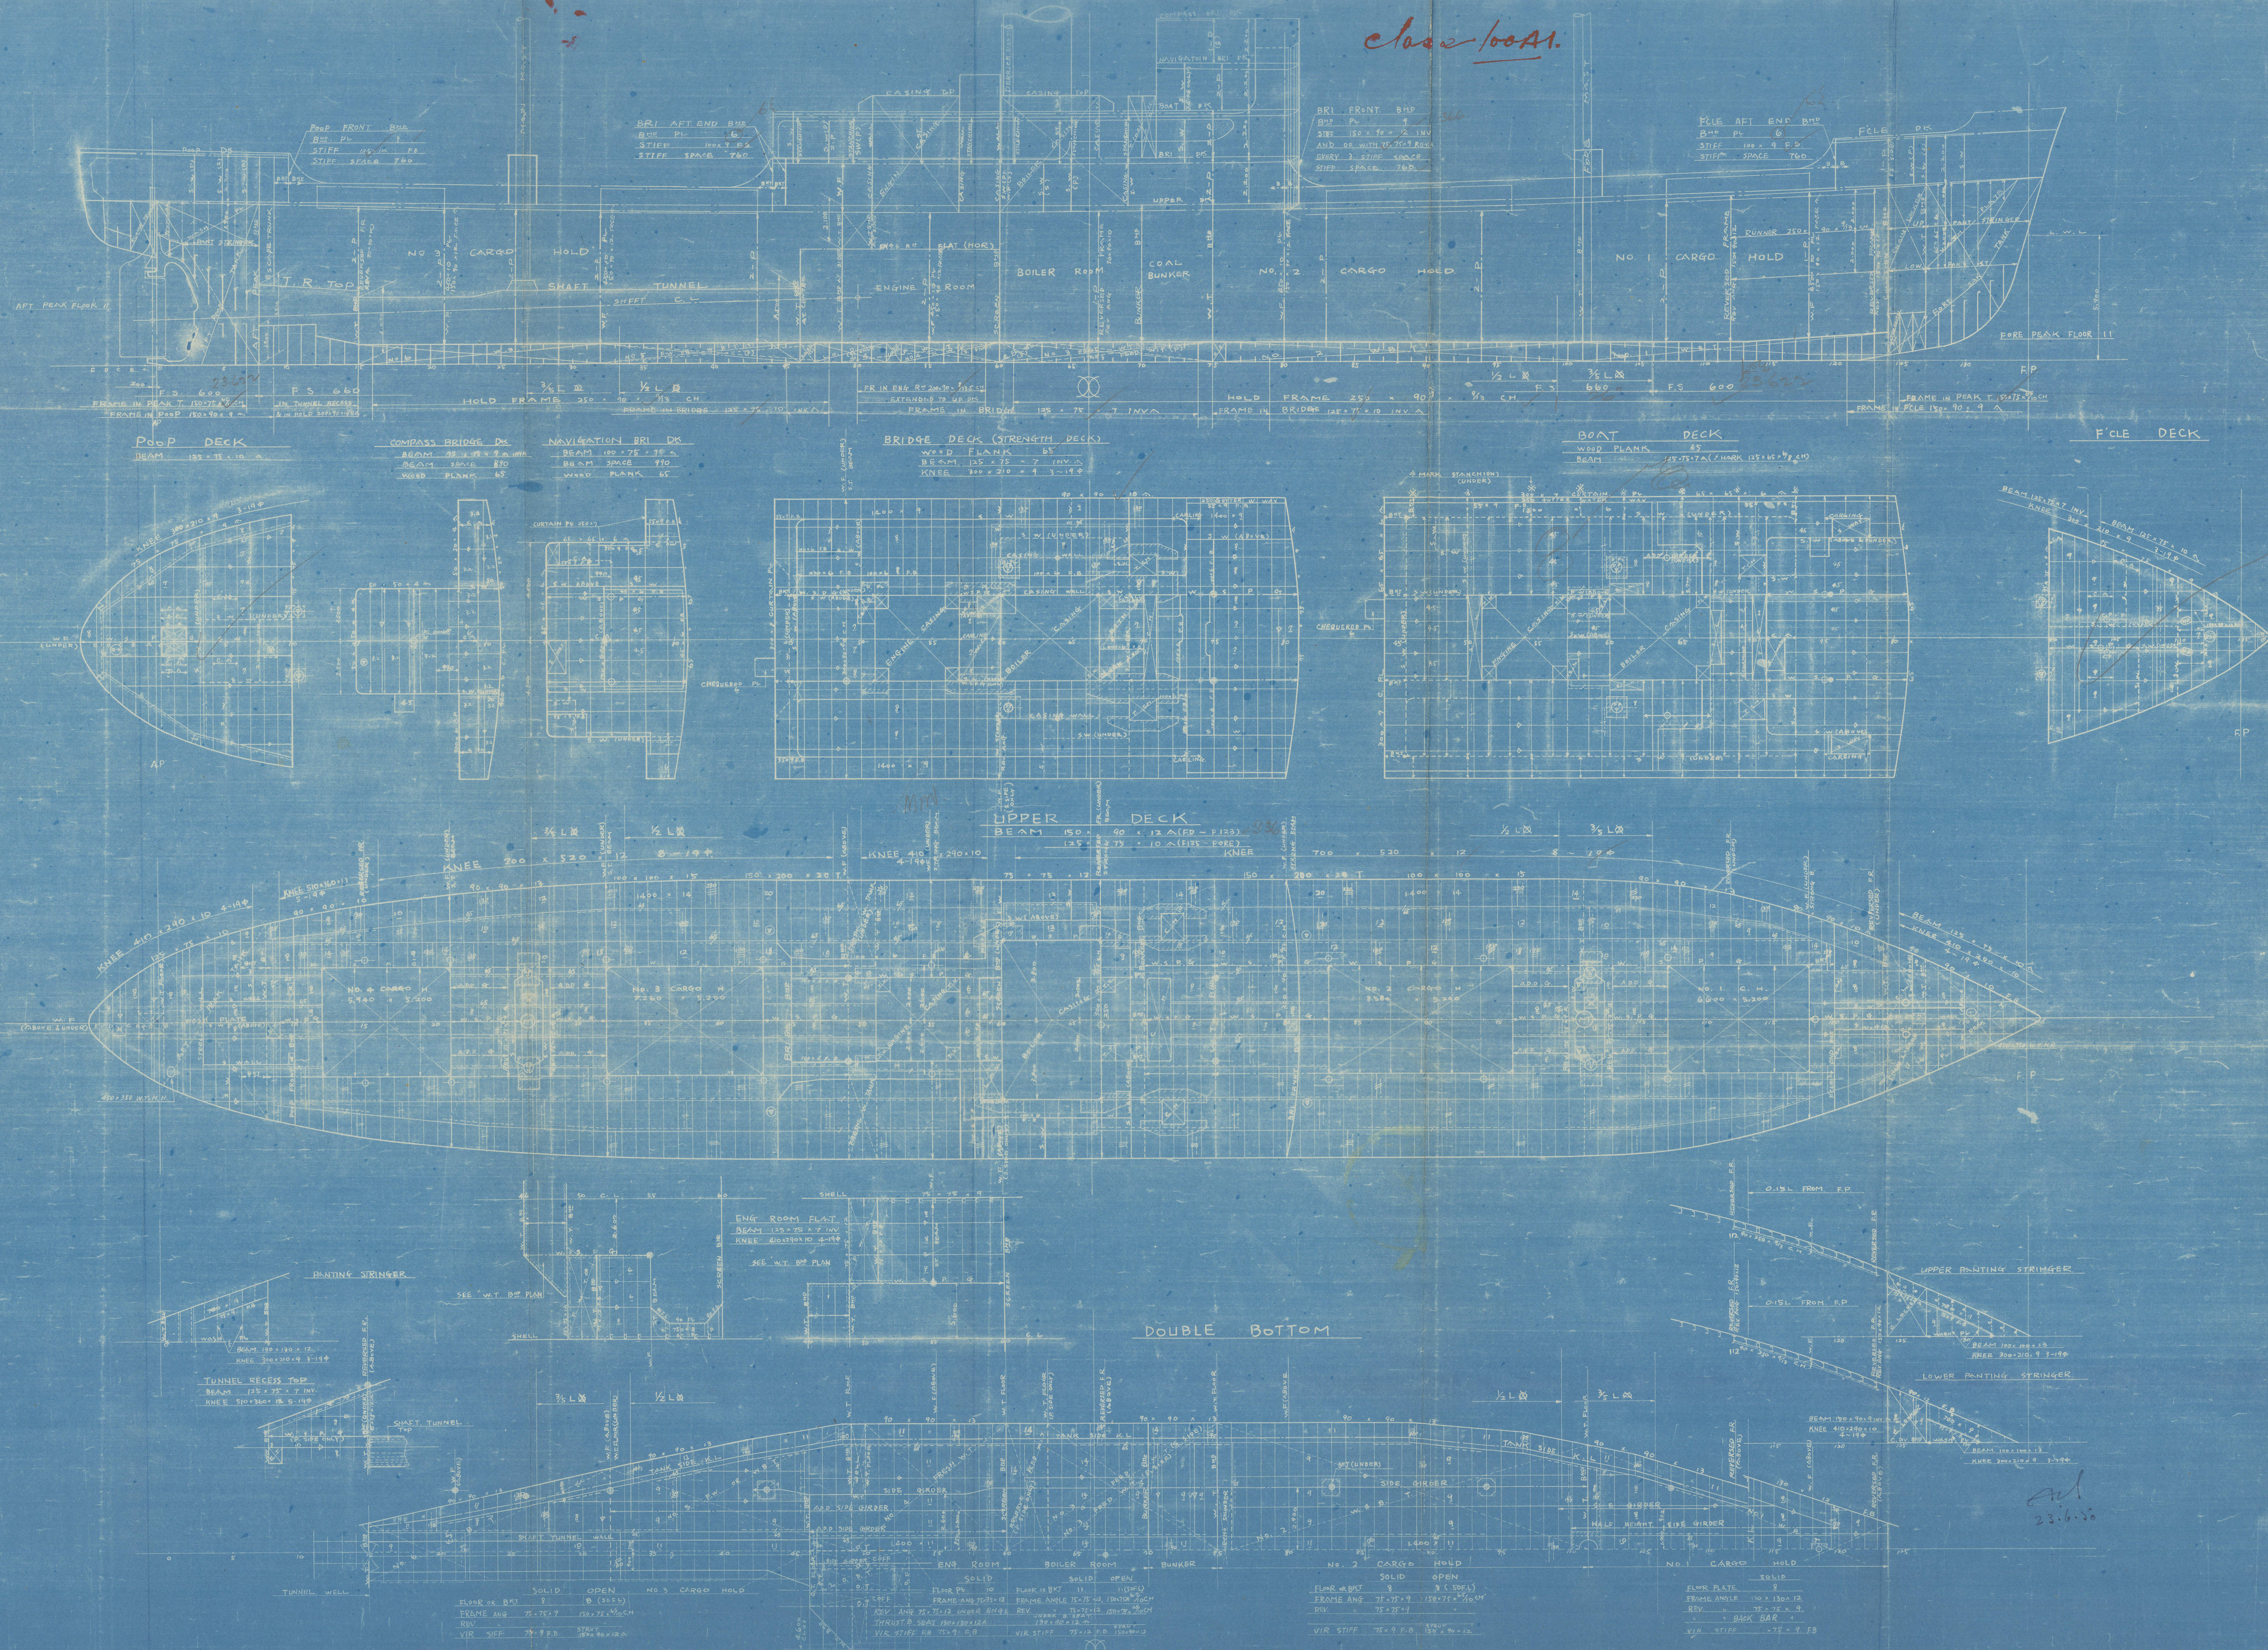


鋼材配置圖  
CONSTRUCTION PROFILE & DECK  
1:100  
870x132x70  
BB24年1月25日  
© 2021  
R  
Lloyd's Register  
Foundation



RECORDS DEPT..  
LONDON



S.S. "IKUSHIMA MARU" 

# 鋼材配置圖


CONSTRUCTION PROFILE & DECK

完成圖

尺度  
重要  
寸法

1:100

87.0×13.2×7.0

船政設計課  
昭和24年1月25日  
代松 下 橋 崎  




© 2021

Lloyd's Register  
Foundation