


Länge ü.b.d. Steren in CWL (L) 96,31 m  
Breite auf Spanten in CWL (B) 13,87 m  
Seitenhöhe bis Hauptdeck (H) 8,79 m  
Seitenhöhe bis I. Deck (H') 6,13 m  
Tiefgang 6,40 m

Leitzahlen:  
(B+H).L = 2182,38  
L/H = 10,96

[illegible]

Intercost Seitenträger 1800, 2130, 2500 a.M.S.  
ges. v.M.S.

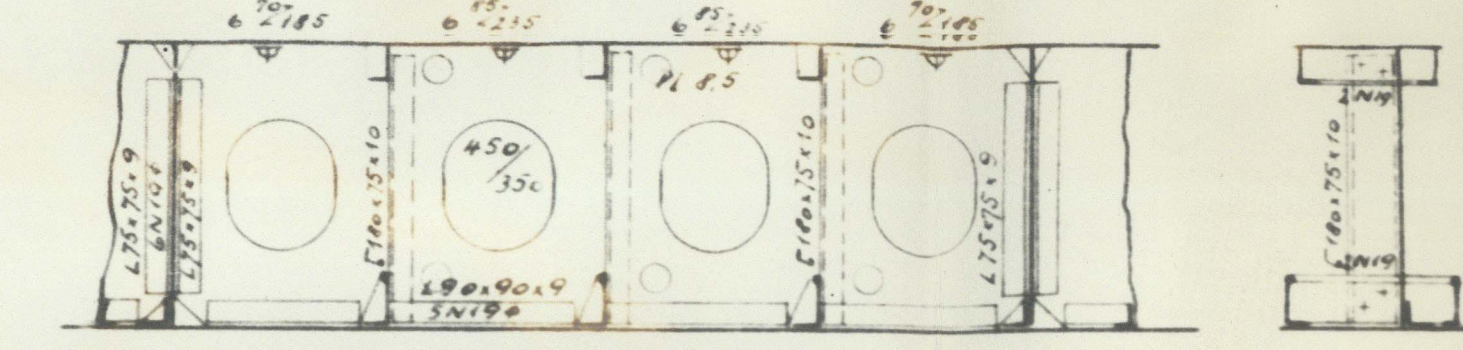

Ausrüstung S.	101 "Linz"
Ausnahme genehmigen	5 dSL vom 15.5.194
3 Buganker, stoßlos	zu je 2200
1 Stromanker, einschl.	7 Stock 763
Siegleite 49mm Ø	250 m
1 Stahltrasse zu	165 m, 144 mm Ø
2 Stahltrassen zu je	165 m, 64 mm Ø
2 " "	165 m, 58 mm Ø
1 Schlepptrasse zu	185 m, 102 mm Ø

3 Buganker stocklos zusam. 7170 kg  
1 Stromanker einsch. Stock 790 "  
Stegkette 50mm φ 2 x 225 m  
1 Stahltrasse zu 165m, 114 mm Umf  
2 Stahltrassen zu 165m, 64 mm "  
2 " " 165m, 58 mm "  
1 Schlepptrosse zu 145m, 102 mm "

[illegible]

<u>Ausrüstungsgeffer</u>	
<b>Inhalt der Aufbauten:</b>	
Zwischendeck	3119,97 m <sup>2</sup>
Box	735,30 "
Deckshaus mittschiffs Hauptdeck	684,60 "
Niedergangshaus	26,91 "
Achters Deckshaus	119,32 "
Haus auf Bootsdeck	201,91 "
Haus auf Kommandobrücke	98,52 "
	<b>4969,03 m<sup>2</sup></b>
<b>0,5 x Inhalt d. Aufbauten:</b>	<b>2484,52 "</b>
<b>0,75 x (L+B x H)</b>	<b>6151,45 "</b>
<b>Ausrüstungsgeffer</b>	<b>8635,97 m<sup>2</sup></b>

<u>Ausrüstung S.</u>		101 m Linz <sup>n</sup>
Ausnahme gemieteten:		g. d. L. vom 15.5.19
3 Bunker, stochlos		zu je 2200
1 Strömanker, einsch.		15 Stöck 763
Siegleite 49 mm	2	x 250 m
1 Strahltrösse zu		165 m, 114 m
2 Strahltrössen zu je		165 m, 64 m
2		165, 50 m
1 Schlepptrösse zu		185, 102 m
jede Trösse 6 x 24 drach		g. d. L. an den
Raukopf 160 cm		querschnitt


No.	Art der Ankerung				Name		Datum		
<h1>Hauptspant</h1> <h2>MS. Linz</h2>					Weichen für <b>Sfor</b> Auftrags-Nr. 20610				
Herstellung	Zeichn.	Leitung	Design des Hf. d.		1949	Baugruppe	00		
1-25	1-25	1-25	<b>Dampferwerk</b> nach Bauzeichnung 9 Bauzeichnung 9			Zeichn.-Nr.	<b>A9</b>		
	2-200	2-200	2-200 2-200 2-200						
	Archiv						Licht-Nr.		



"EMPIRE WANSBECK" ★

*Midship section*

RECORDS DEPT.,  
LONDON

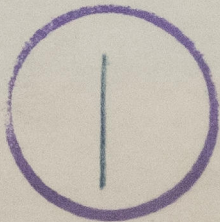

015026-015038-0240

MIDSHIP SECTION

EMPIRE WANSBECK



© 2021

Lloyd's Register  
Foundation