

Jan 26. 8. 91






Plating of steel
H₂O rivets in

See King's patent 16 1/2

Schaal 1/5.

Drilled holes

S. S. Poolster.
Schaal 1/10.

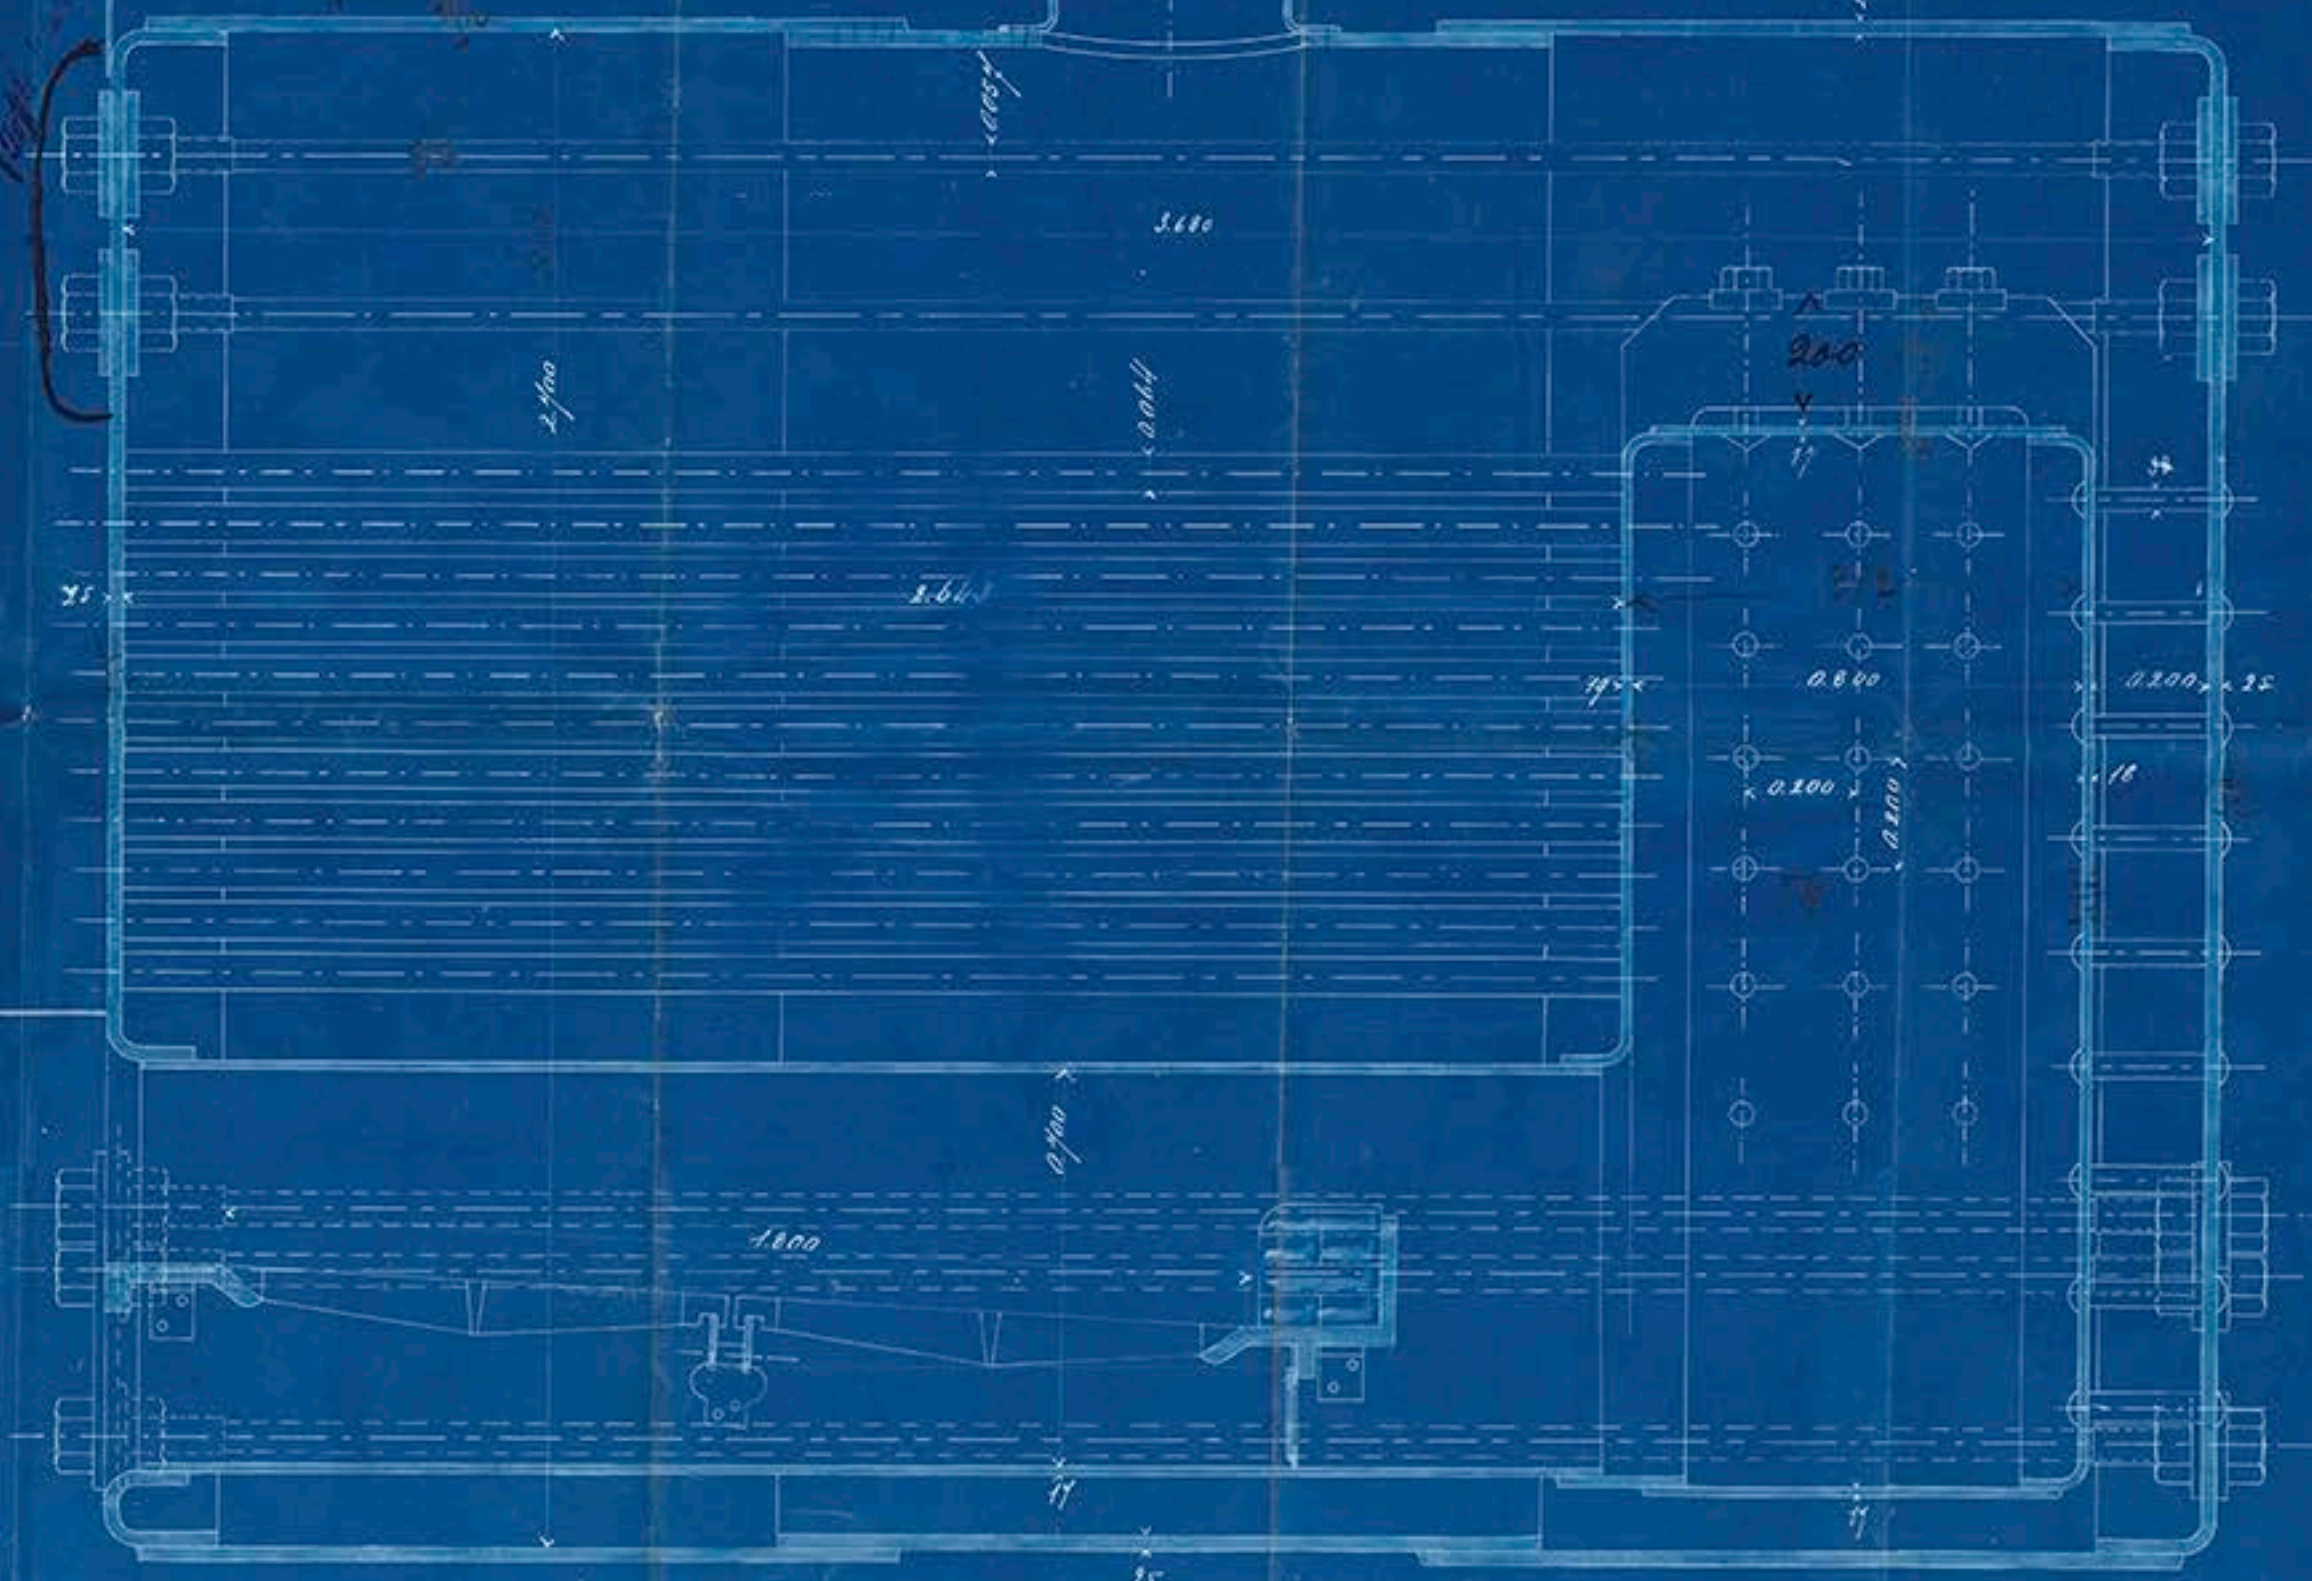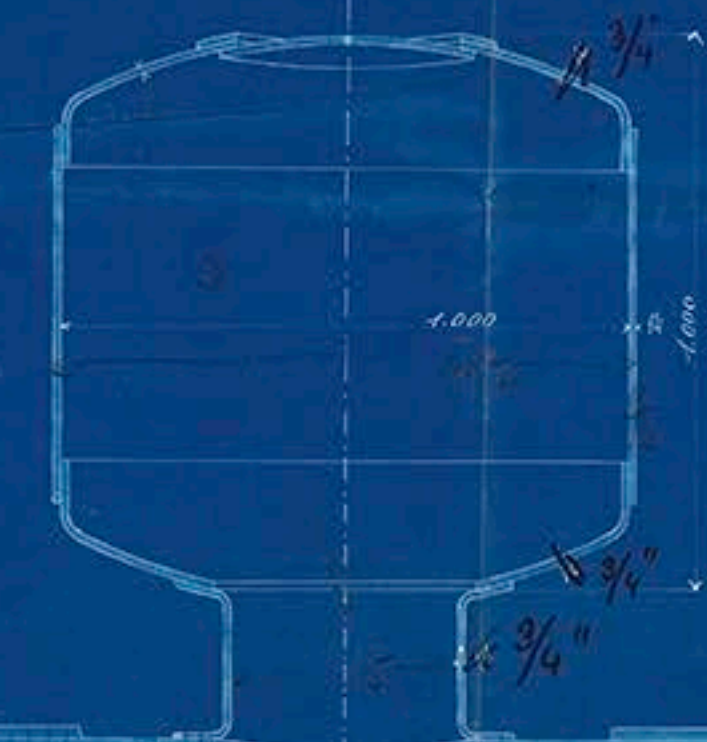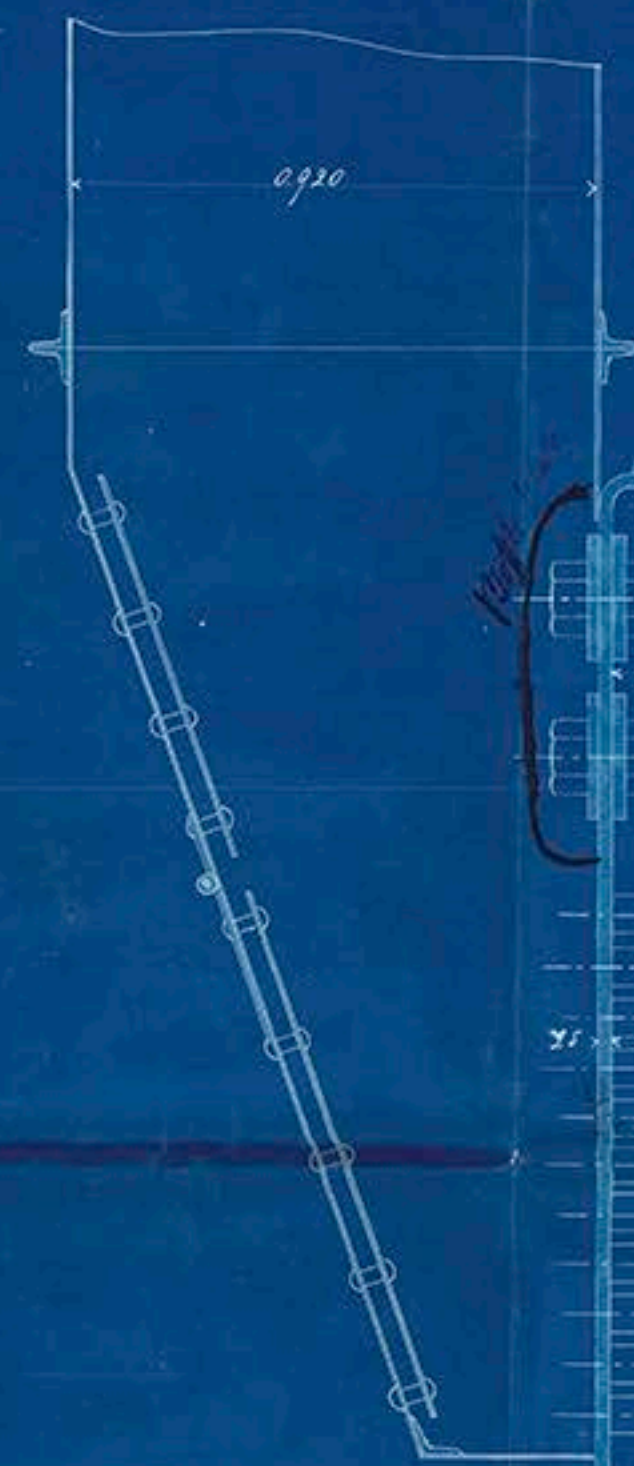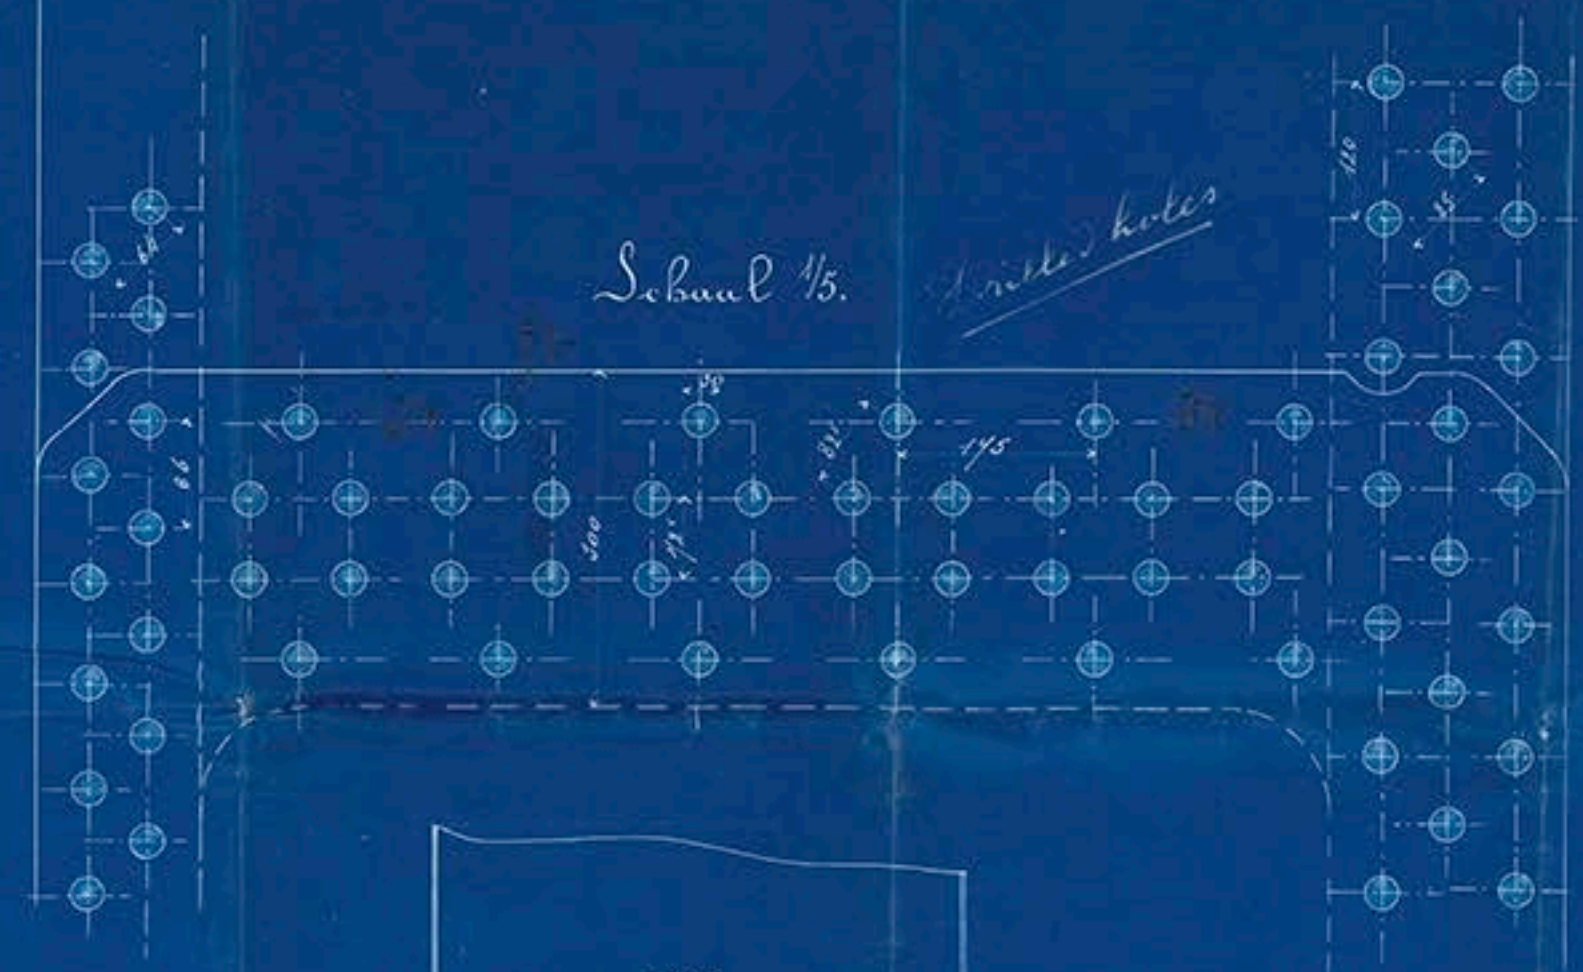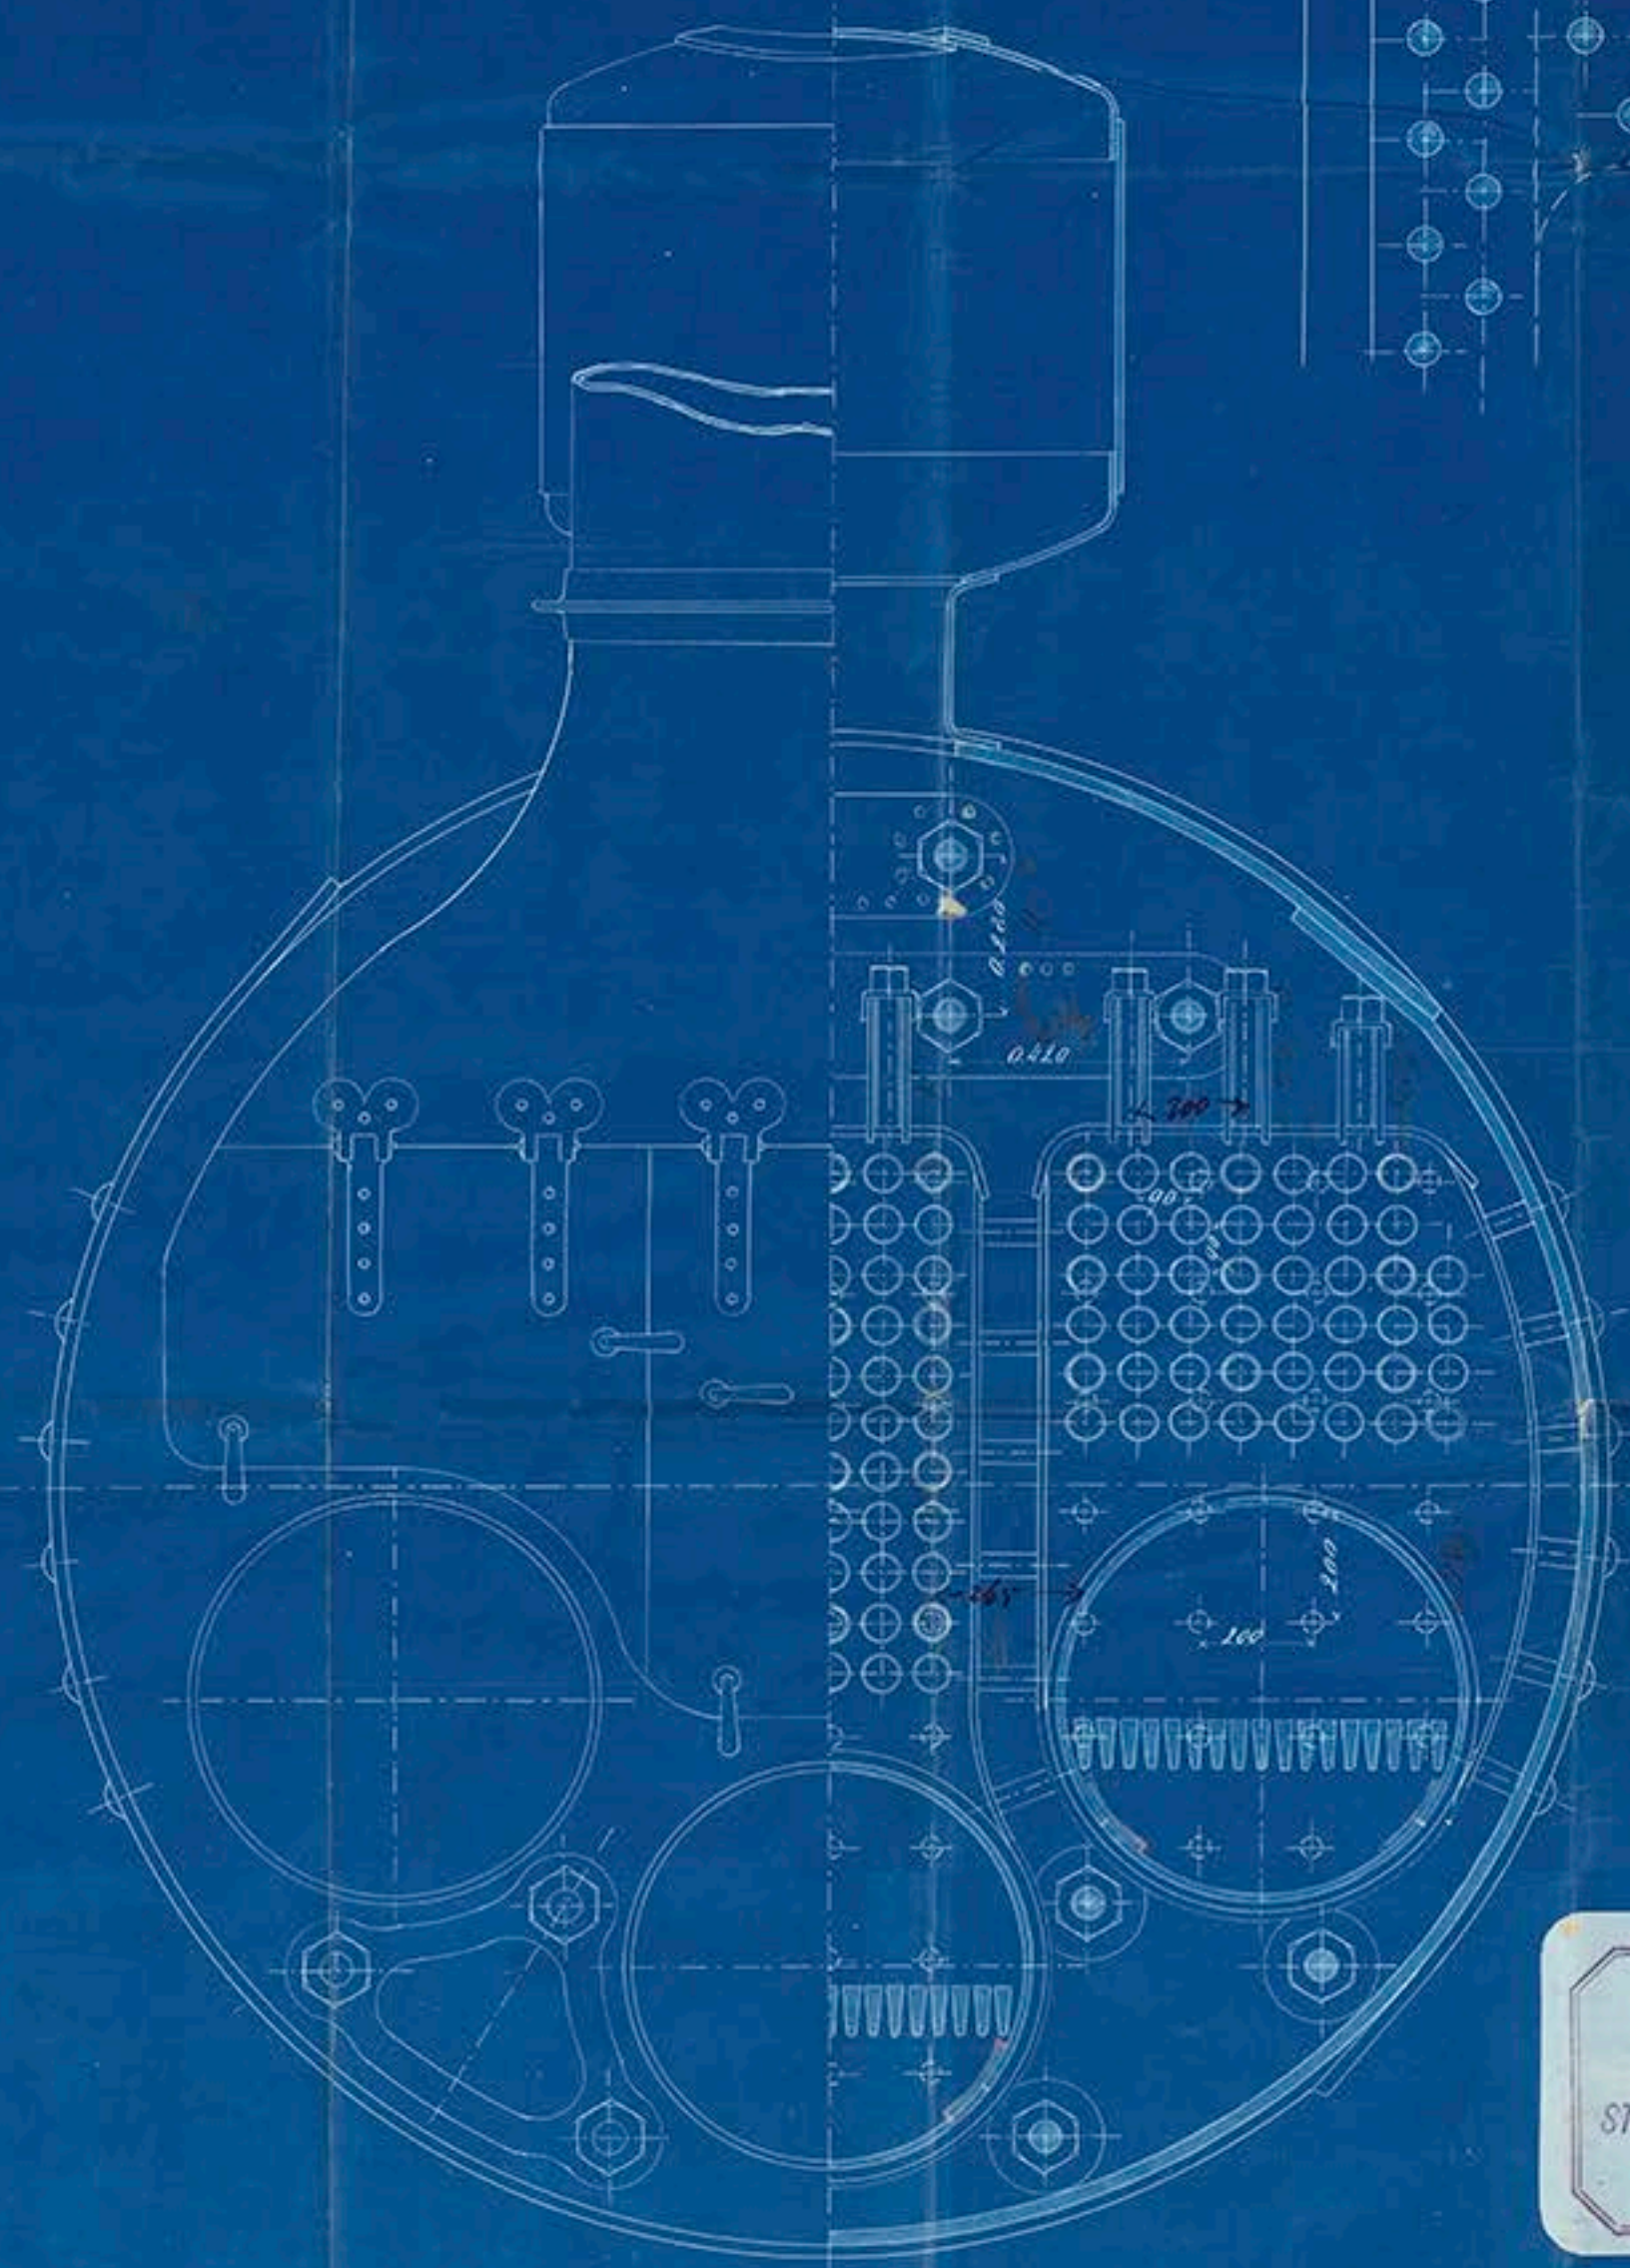

H. & J. SUIYVER,
FABRIEK VAN
STOOMMOTORS en WERKTUIGEN.
AMSTERDAM.