

MIDSKIBS SECTION

SS NO 14.

SPAR-DECK
Dimensioner

Største Lengde	297.0
Lengde mellem Perpendikulerer	240.0
Største Bredde	35.0
Dybde i Rummet	22.6 for Deck 15.6
Do. fra Højens Underkant til øverste Deck	24.6
Tons (gammelt Mål)	130
Nominelle Bærestrefter	100 af 1 at Bærest
Class	


1/2 Bredde 17.50
1/2 Dybde 38.57
Smlt. 24.17
80.84
238.67
19103.14 for 6 guld

1 Stør 25 1/2 Cut ex charis of Rock
1 Stør 24
1 Stør 23 1/4
1 Stør 8 1/2
1 Stør 4 1/4
1 Stør 2 1/4
270 Stør 1/2 Chain Cable 1 1/2
75 Stør 1/2
90 Stør 1/2
90 Stør 1/2
90 Stør 1/2



Ar to Bgm.
3/3/84.
4/4/84.

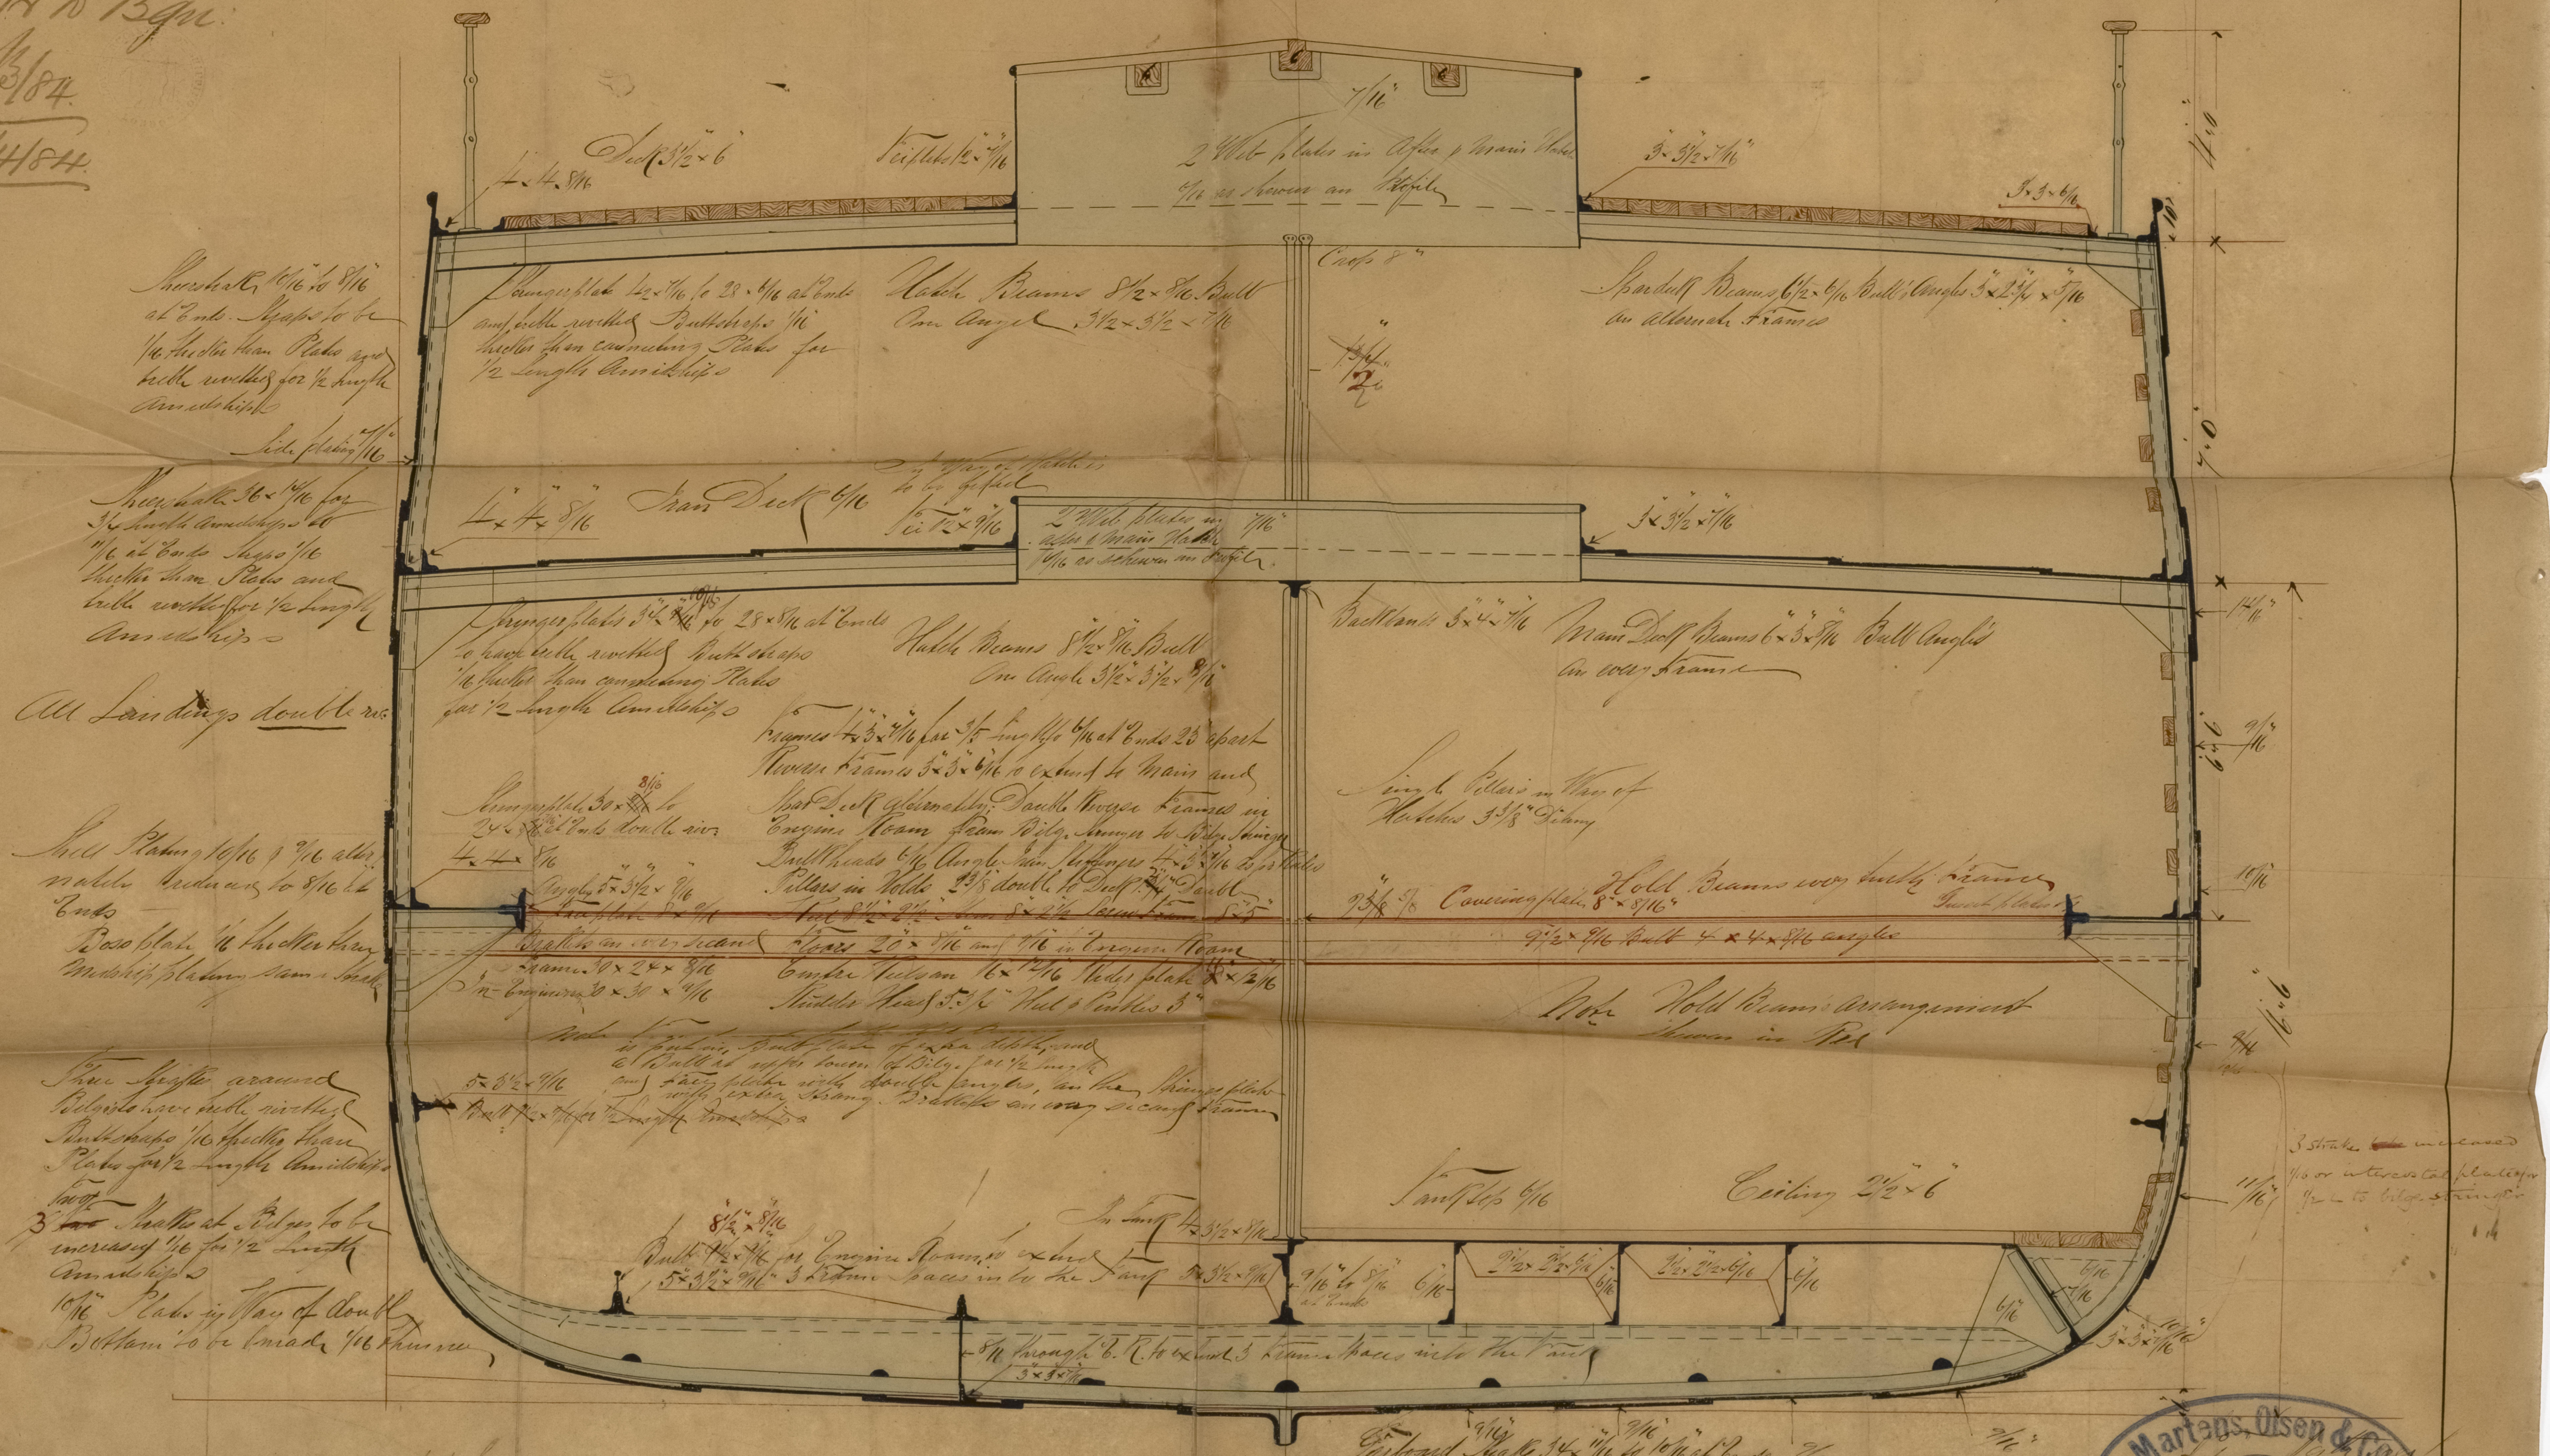

SCALA 1/2 = 1 FOD.

Martens, Olsen & Co.
Bergen.

Recieved from London 11/3 84.

Recieved 19/2 84. Eff.