


Nº 4-37

Lu. M. Napier Thms

15th Aug. 1893

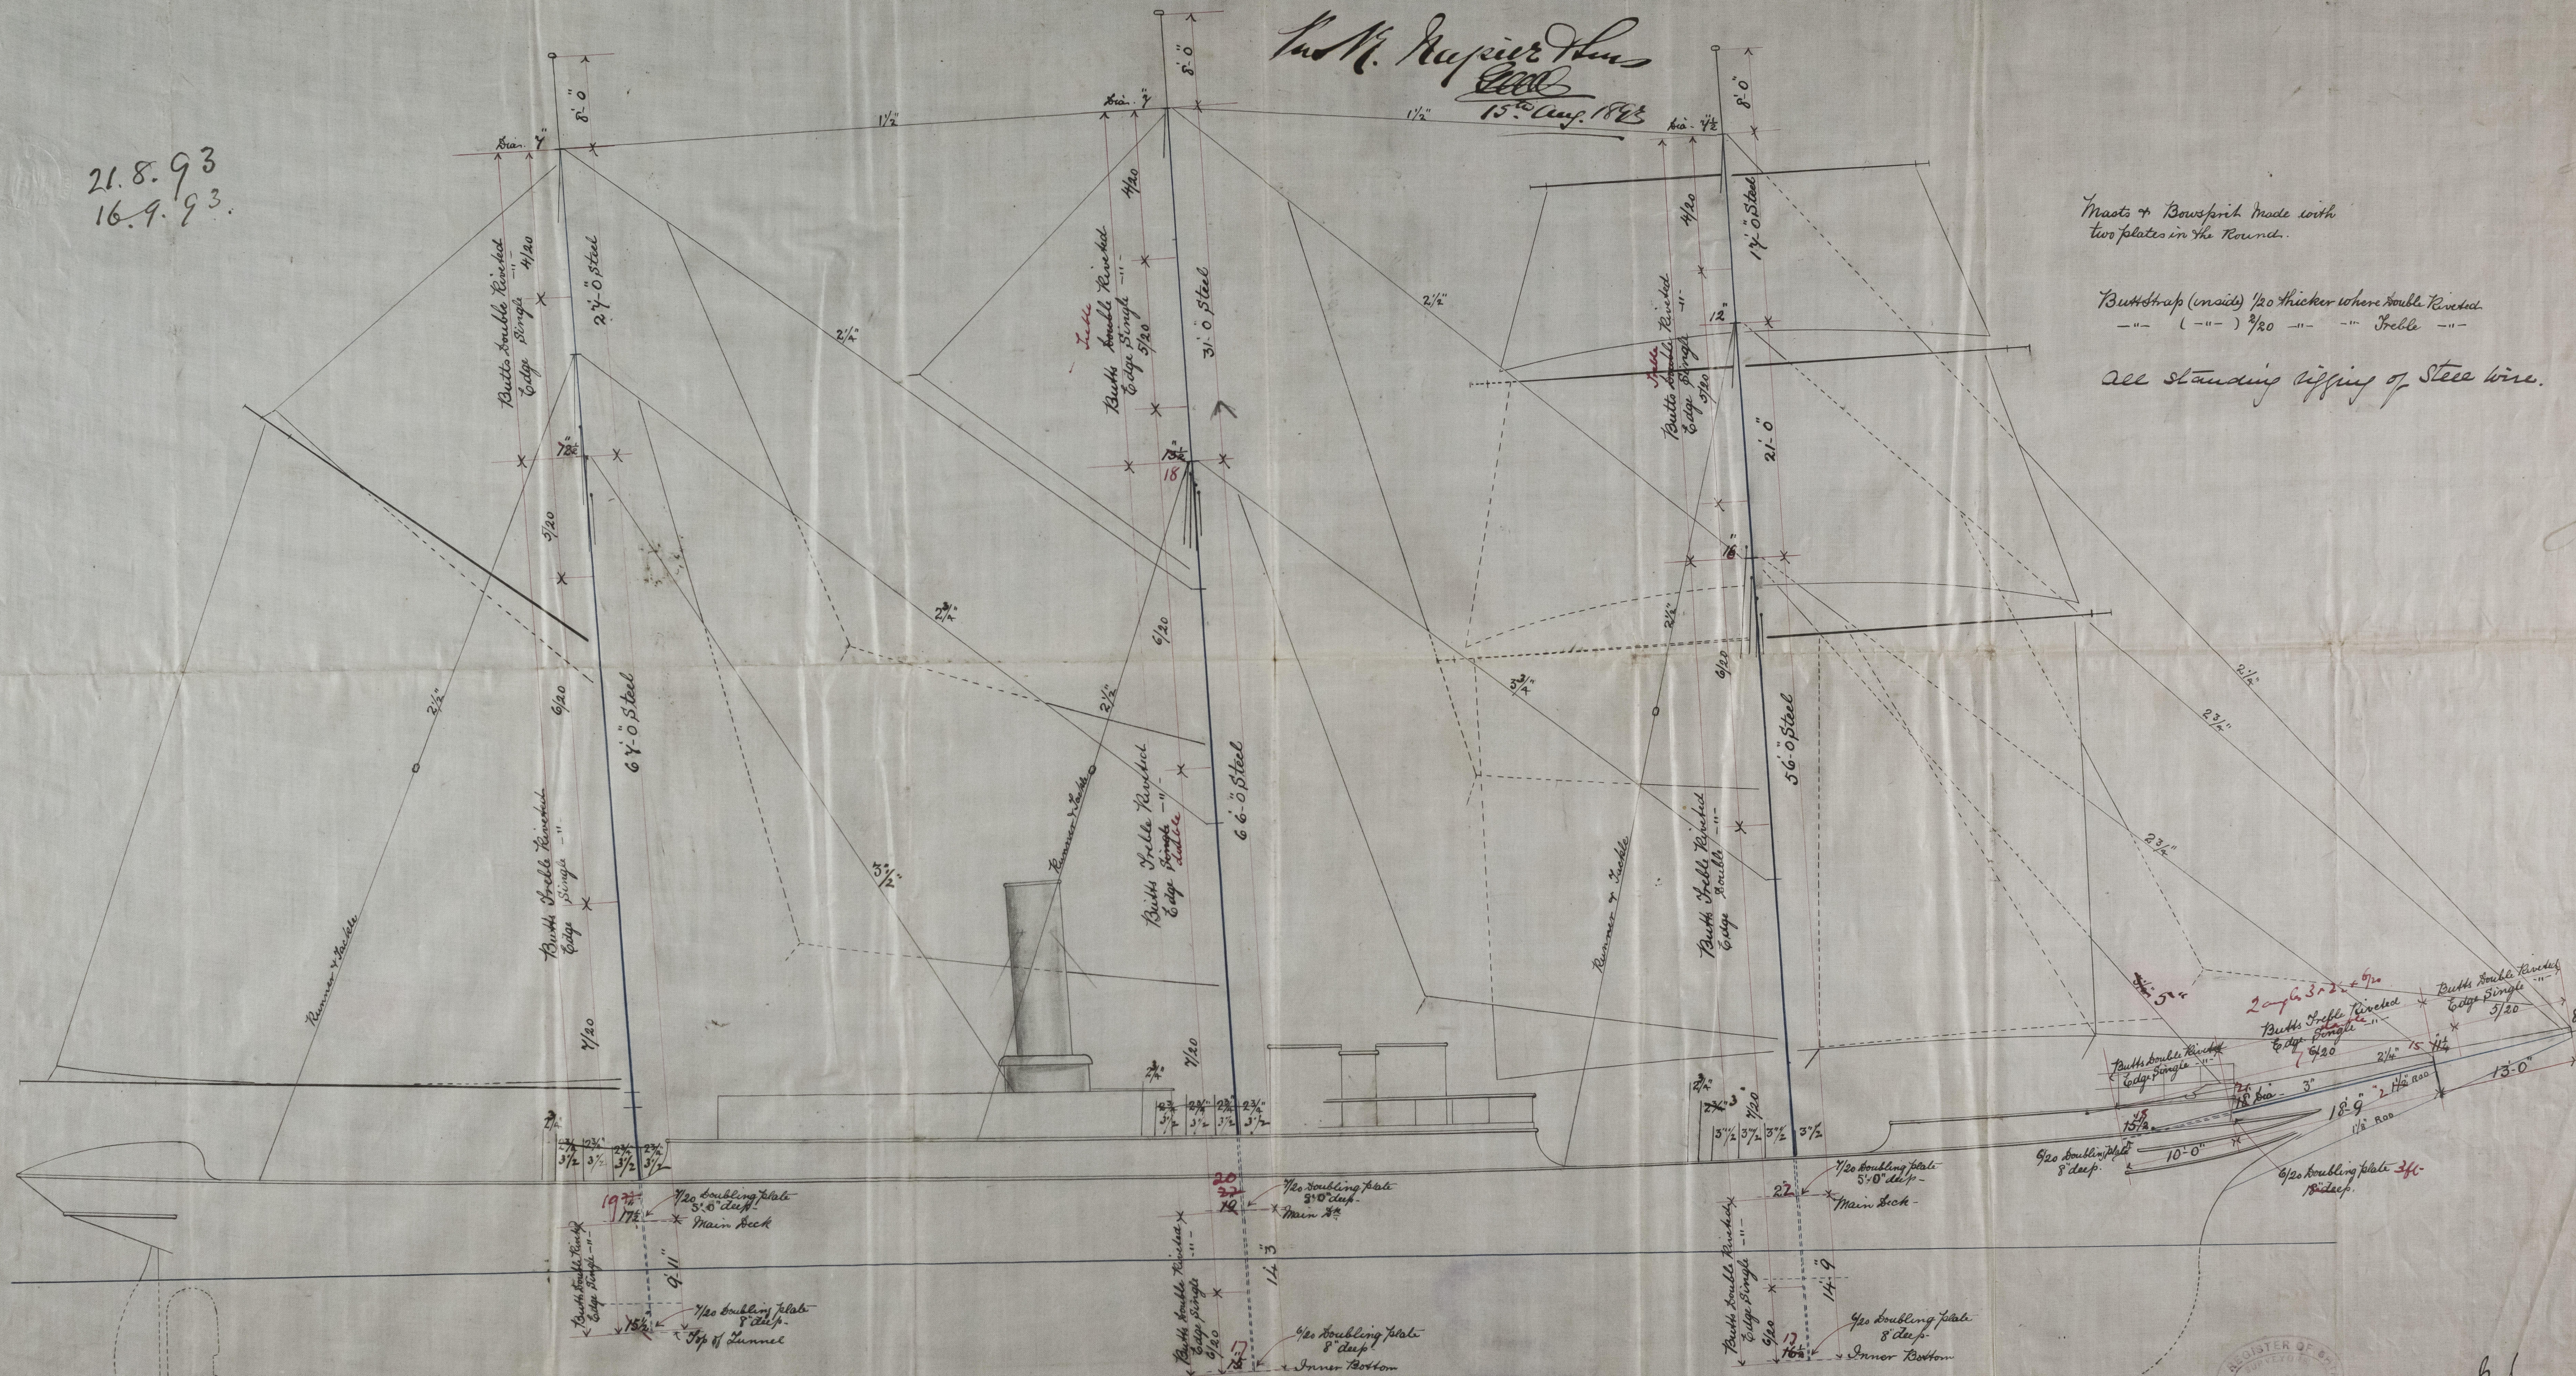

Butt strap (inside) $\frac{1}{2}$ 20 thicker where double riveted
 - " - (- " -) $\frac{2}{20}$ - " - " Treble - " -

all standing rigging of steel wire.

97.
1818/9

211.1

Lloyd's Register
Foundation

S. S. "John Williams" Glasgow Report No. 12445.

1871
 1872
© 2021

Lloyd's Register
Foundation