

N<sup>o</sup> 466-7

S. S. *Lagus* n<sup>o</sup> 466

$\frac{5}{8}$  " <sup>4</sup> <sup>5</sup> <sup>6</sup> <sup>468</sup>

Glasgow 11/10/1880

17664

RECEIVED  
28 SEP 1958  
SCTD

RECEIVED  
17 OCT 1988  
LONDON

RECEIVED  
5 - AUG. 1899  
LONDON

SECTION VI OF ENGINE 2645

GLS285-0073

Handwritten text in red ink, likely a signature or date, partially obscured by a diagonal line.

[illegible][illegible]

~~100~~  
+ 50 = 150  
~~1238~~  
300 + 100 = 400  
1533.51  
108.10  
112.58

Mass. 9/24 3/5 6 6

Mr. Hoff 10:30

[illegible]

© 2019  
Lloyd's Register  
Foundation



N<sup>o</sup> 466-7

## MIDSHIP SECTION

— OF A —

## STEEL SINGLE SCREW STEAMER

TO CLASS 100 A.1. SPAR DECK AT LLOYDS. SPECIAL SURVEY.

BUILDERS DIMENSIONS 410'-0" x 49'-9" M<sup>LD</sup> x 35'-1" M<sup>LD</sup> AT LOWEST POINT.

SCALE 1/2 IN = 1 FOOT.


H. WAPLER &amp; SONS, Limited.

James Hamelin.

8th June 1898

Chairman of Directors

15.6.98  
27.6.98  
8.8.98  
6.9.98  
15.7.99  
5.8.99

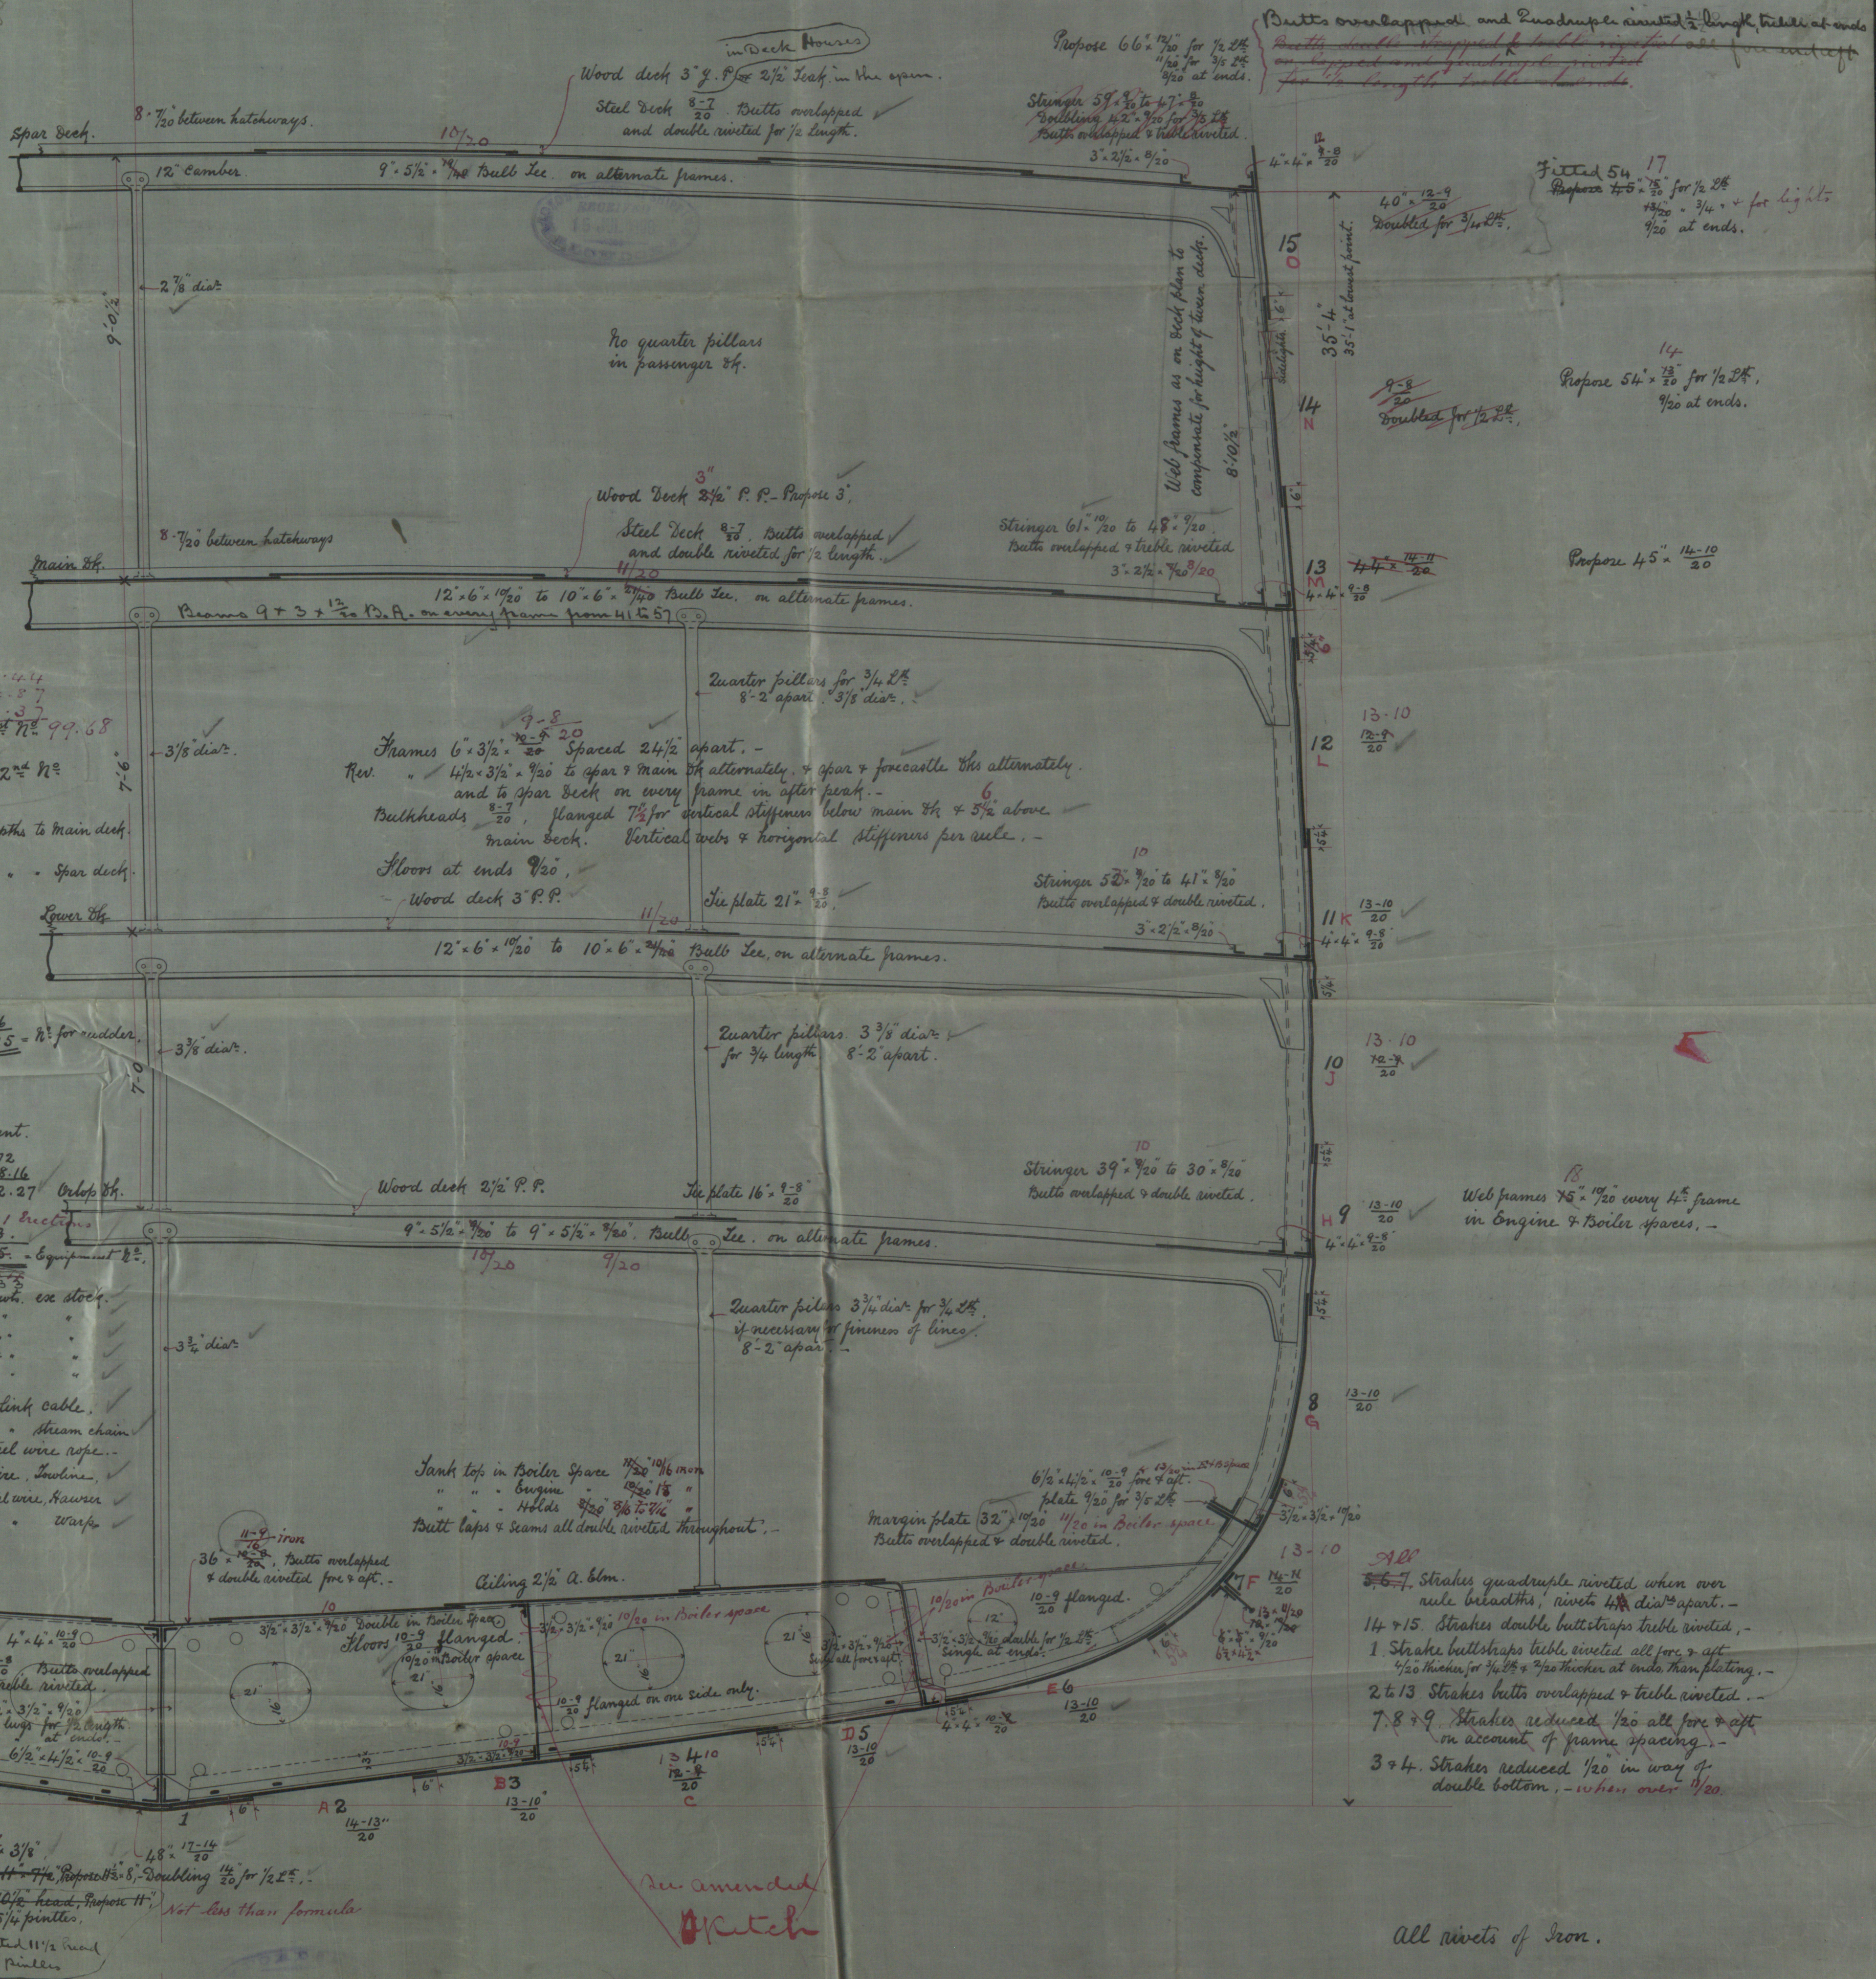

all rivets of Iron.