



Lo: to Gottenburg 22/8/82

370
370
370

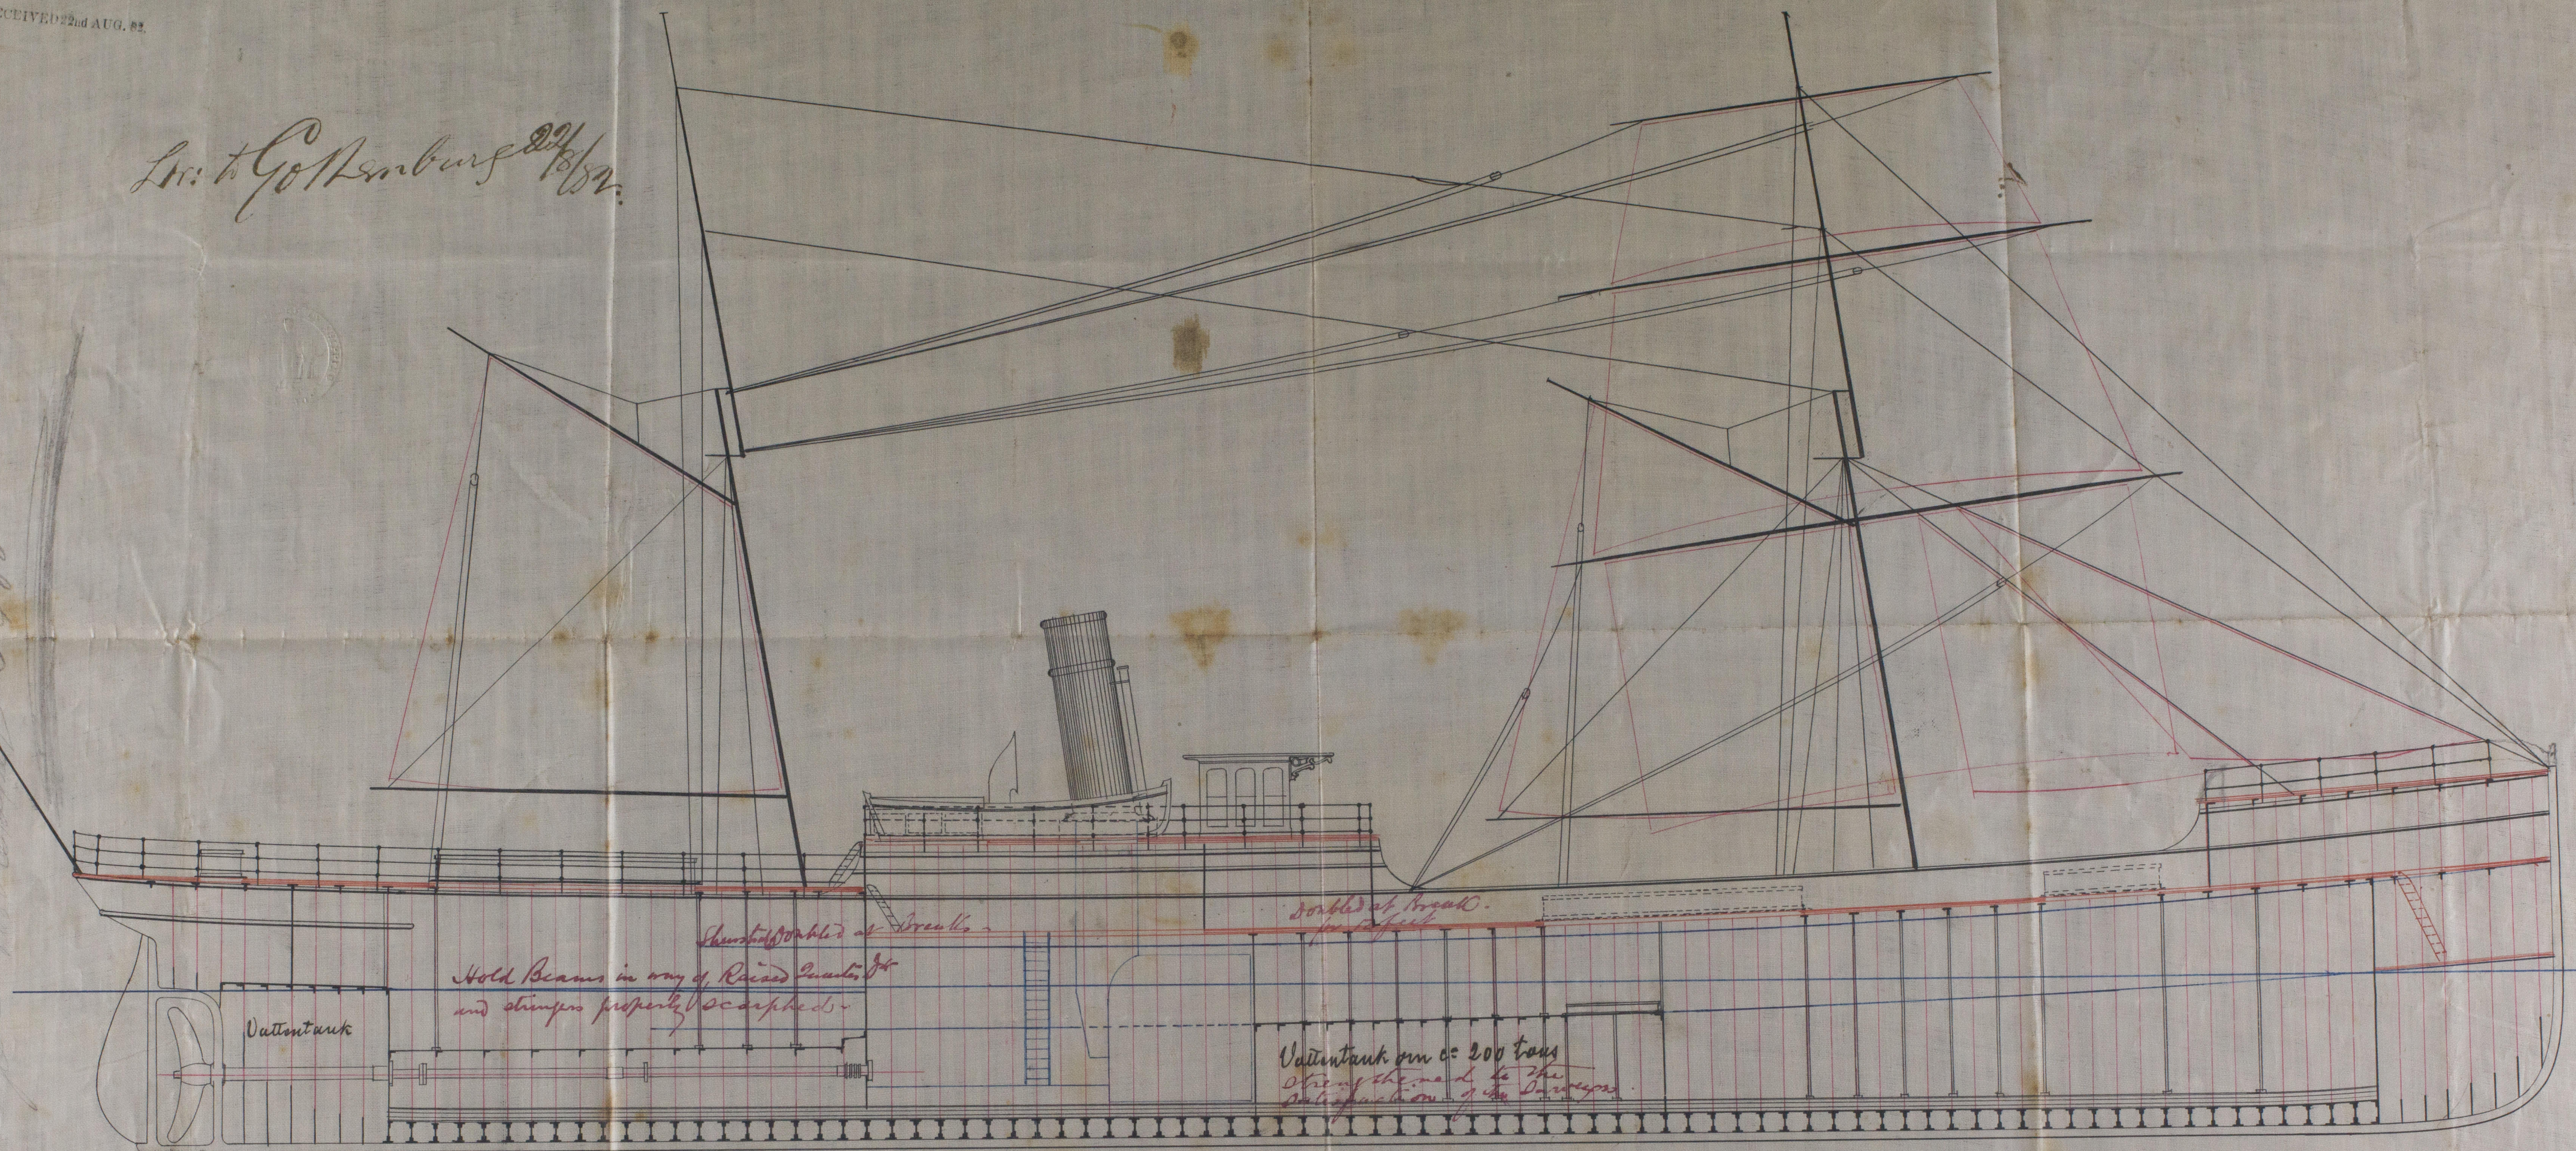

Length per Rule
Längd mellan stjärnan i däck = 184 fot 3/4 in
Största bredd på spanten = 30 " "
Största bredd på dekket = 13' 11" " "
Skala: 1/8" = 1 fot

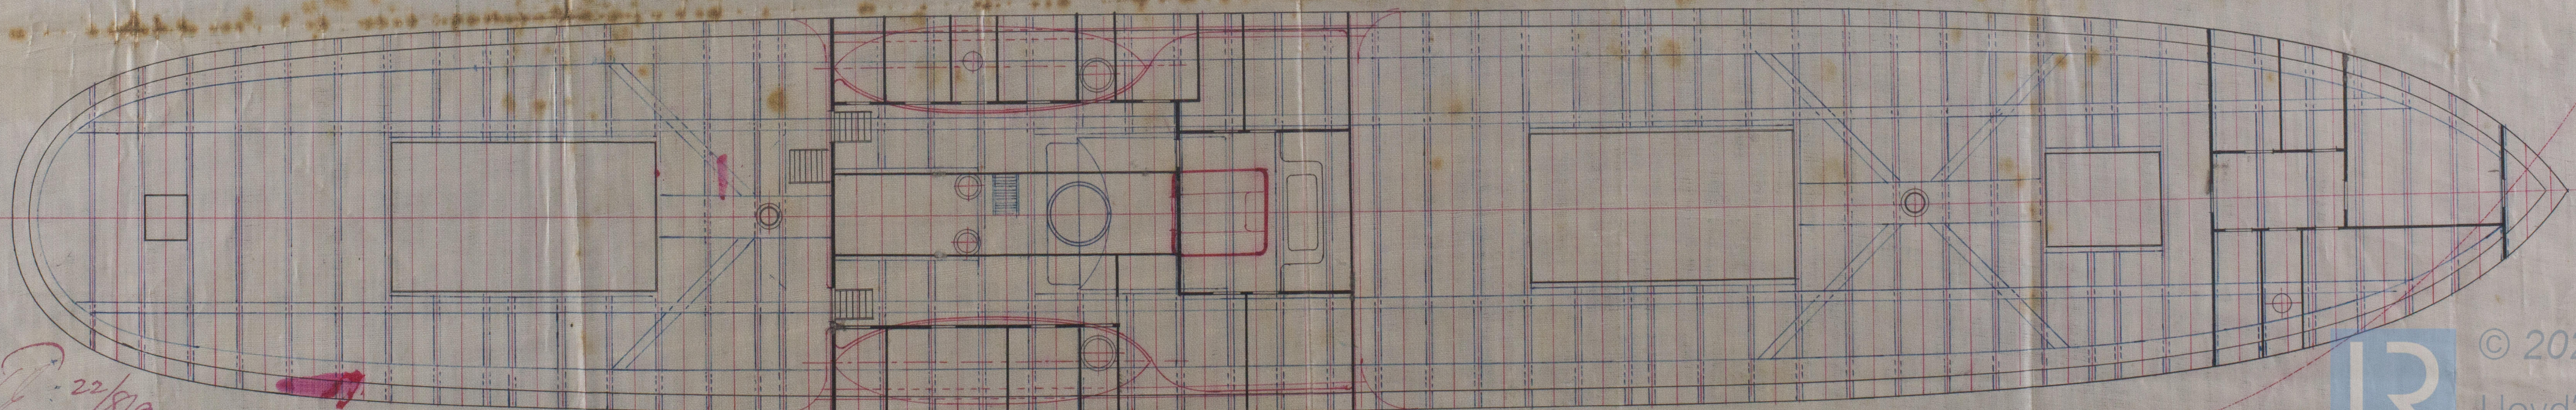

22/8/82