

7. 6. 93
21. 8. 93


See Amended Pla



1893
1894
25

FOUR PART, MAIN, & L
DECK PLANS
NO 341.
SCALE $\frac{1}{4}$ INCH = ONE FOOT

No. 359
Apr. 10. 11

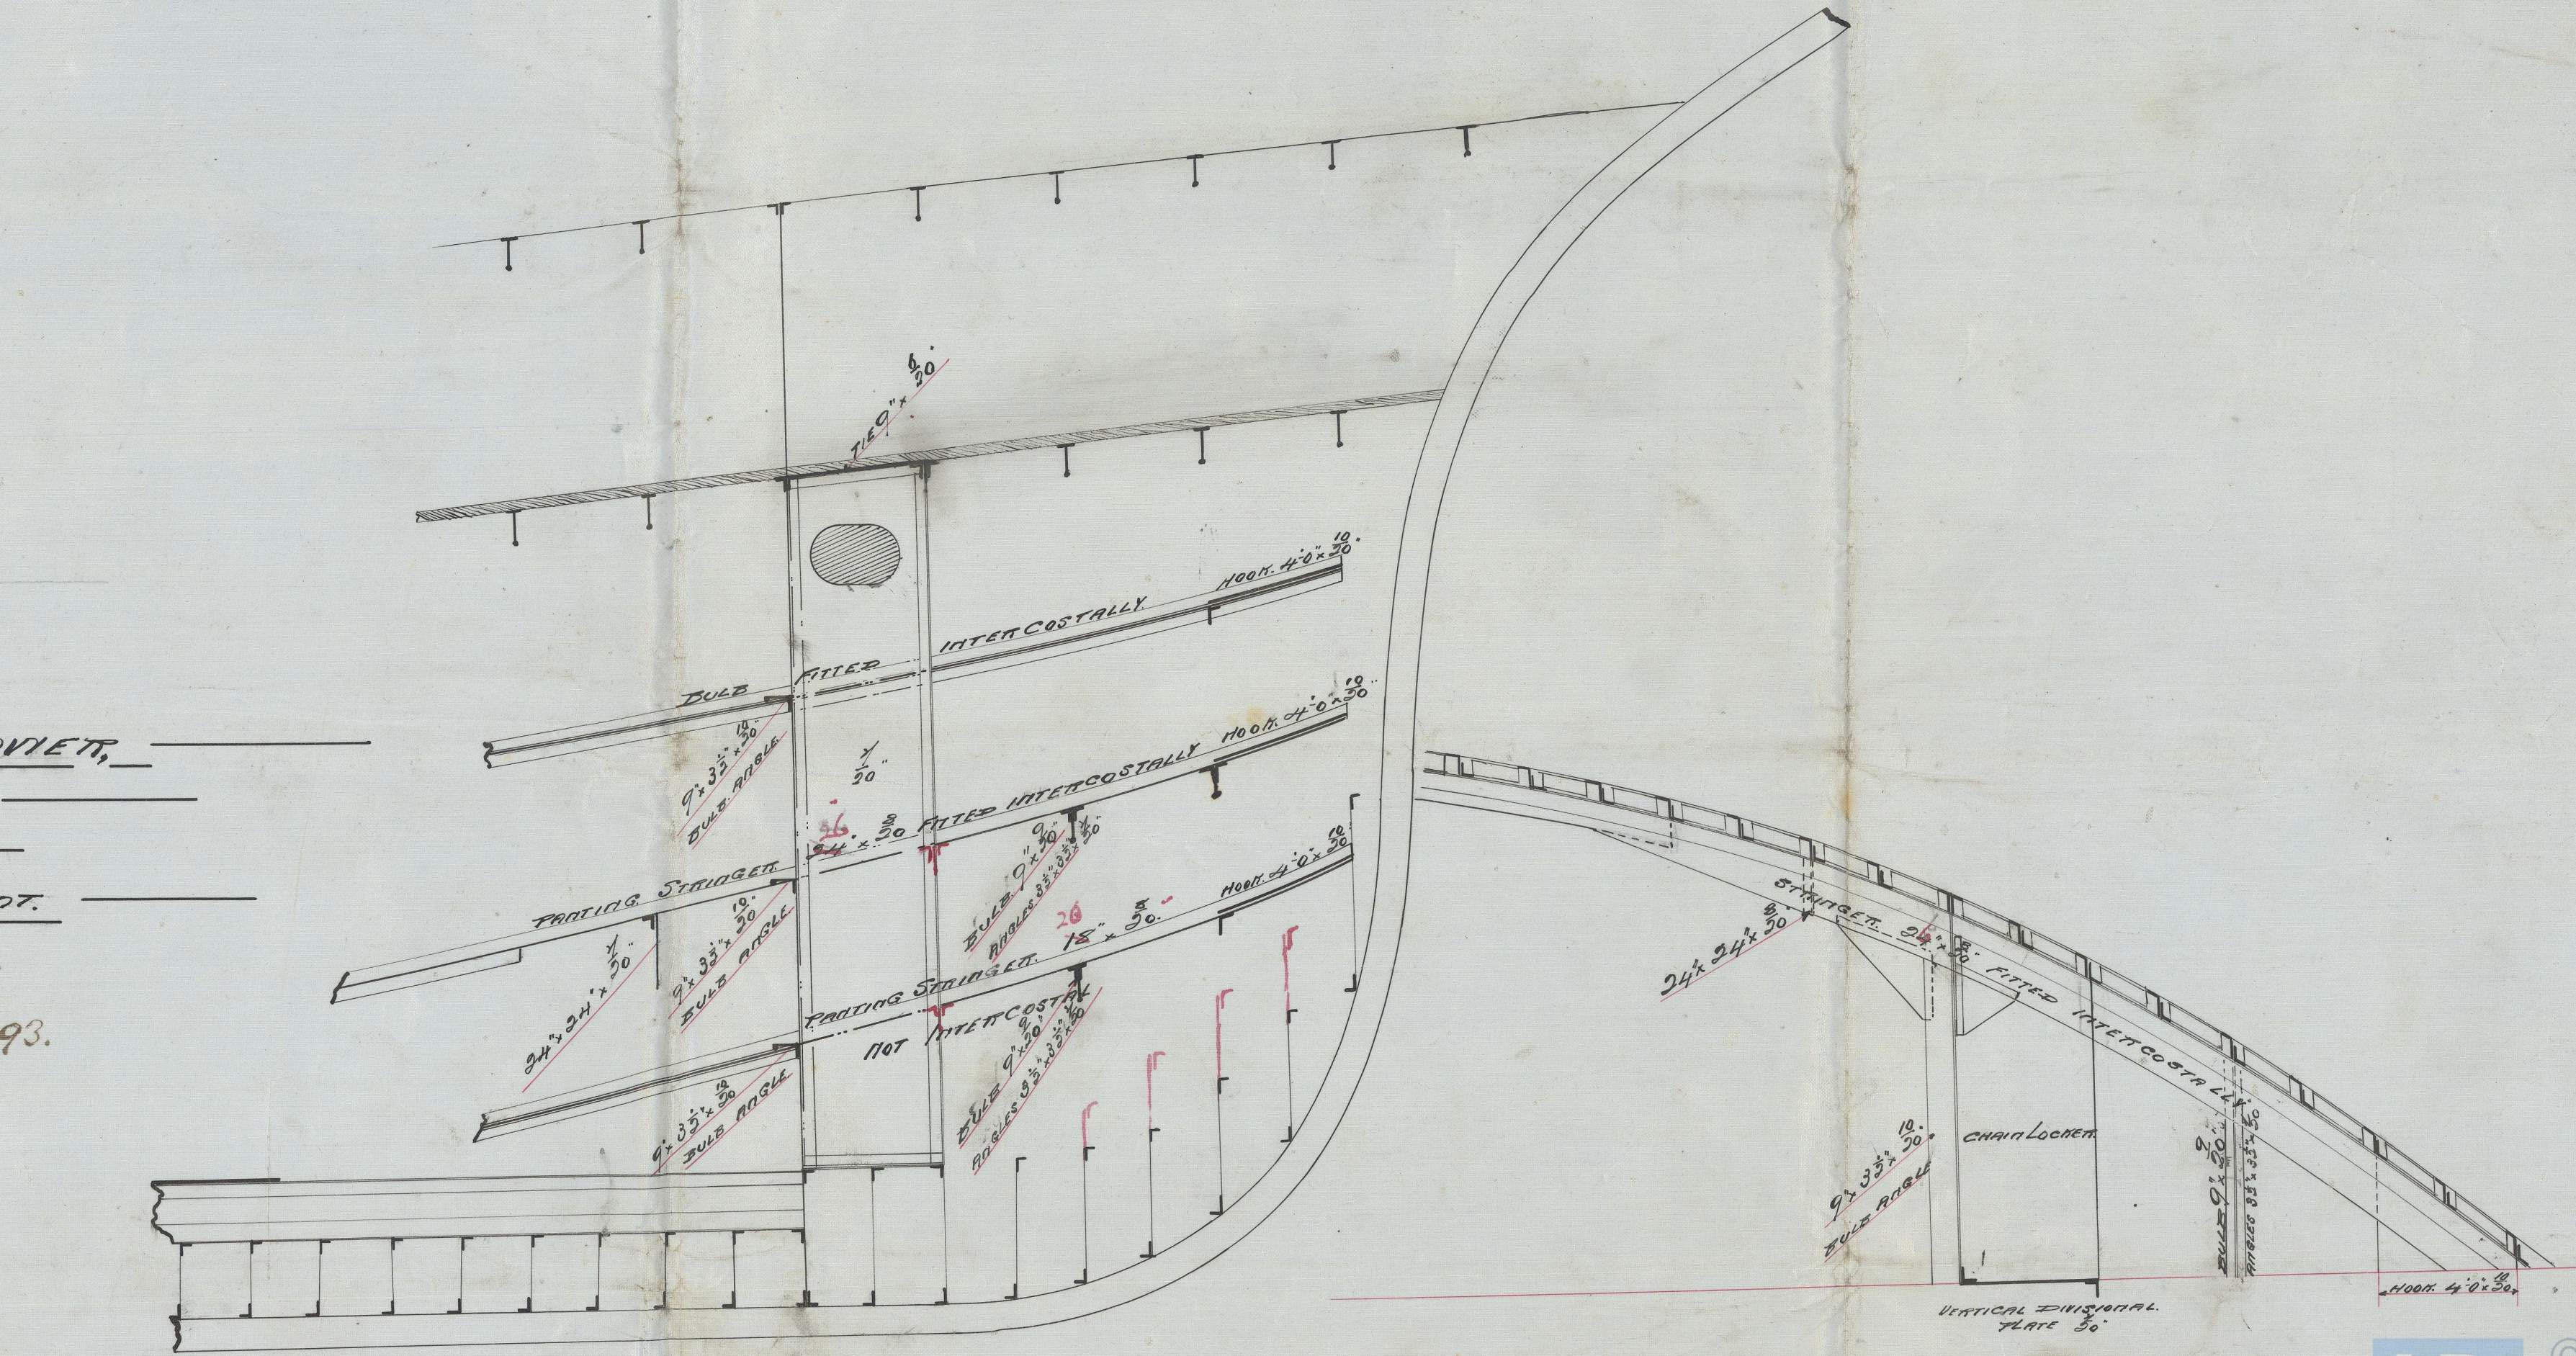

— PANTING ARRANGEMENT. —


Russell & Coys

No 341

Fore part.
Main & Lower
Deck plan

King George
Gnr 10915

GRR326 0032

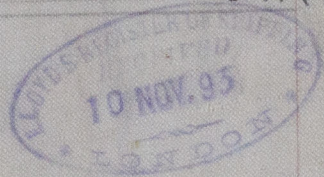

© 2020

Lloyd's Register
Foundation