



[Handwritten notes:]

18611 ad m. p. d. 10
18612 ad m. p. d. 10
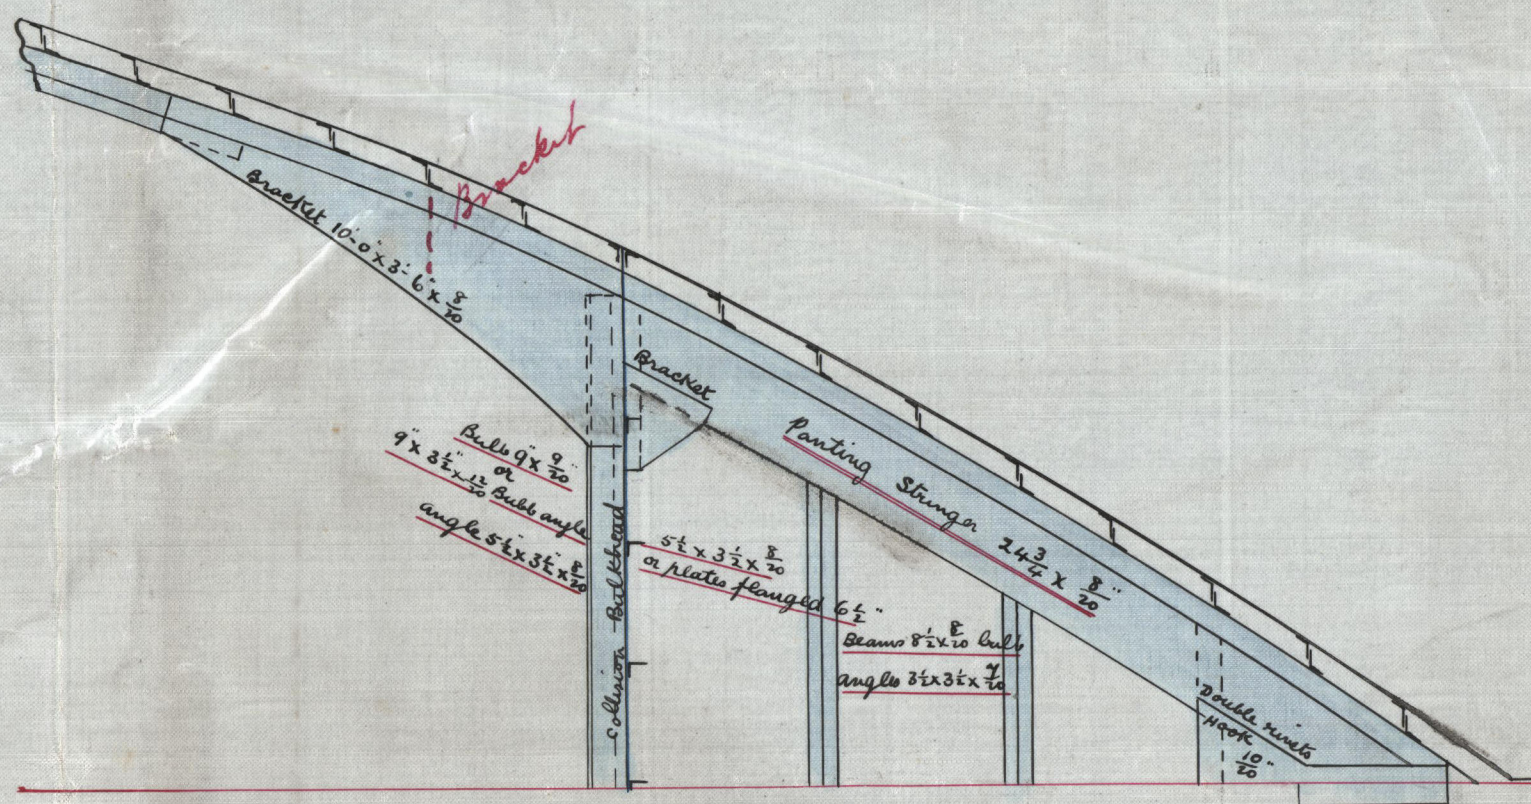

Painting Arrangement
- Ship No 323 -
- Scale $\frac{1}{4}" = 1 \text{ Foot}$ -

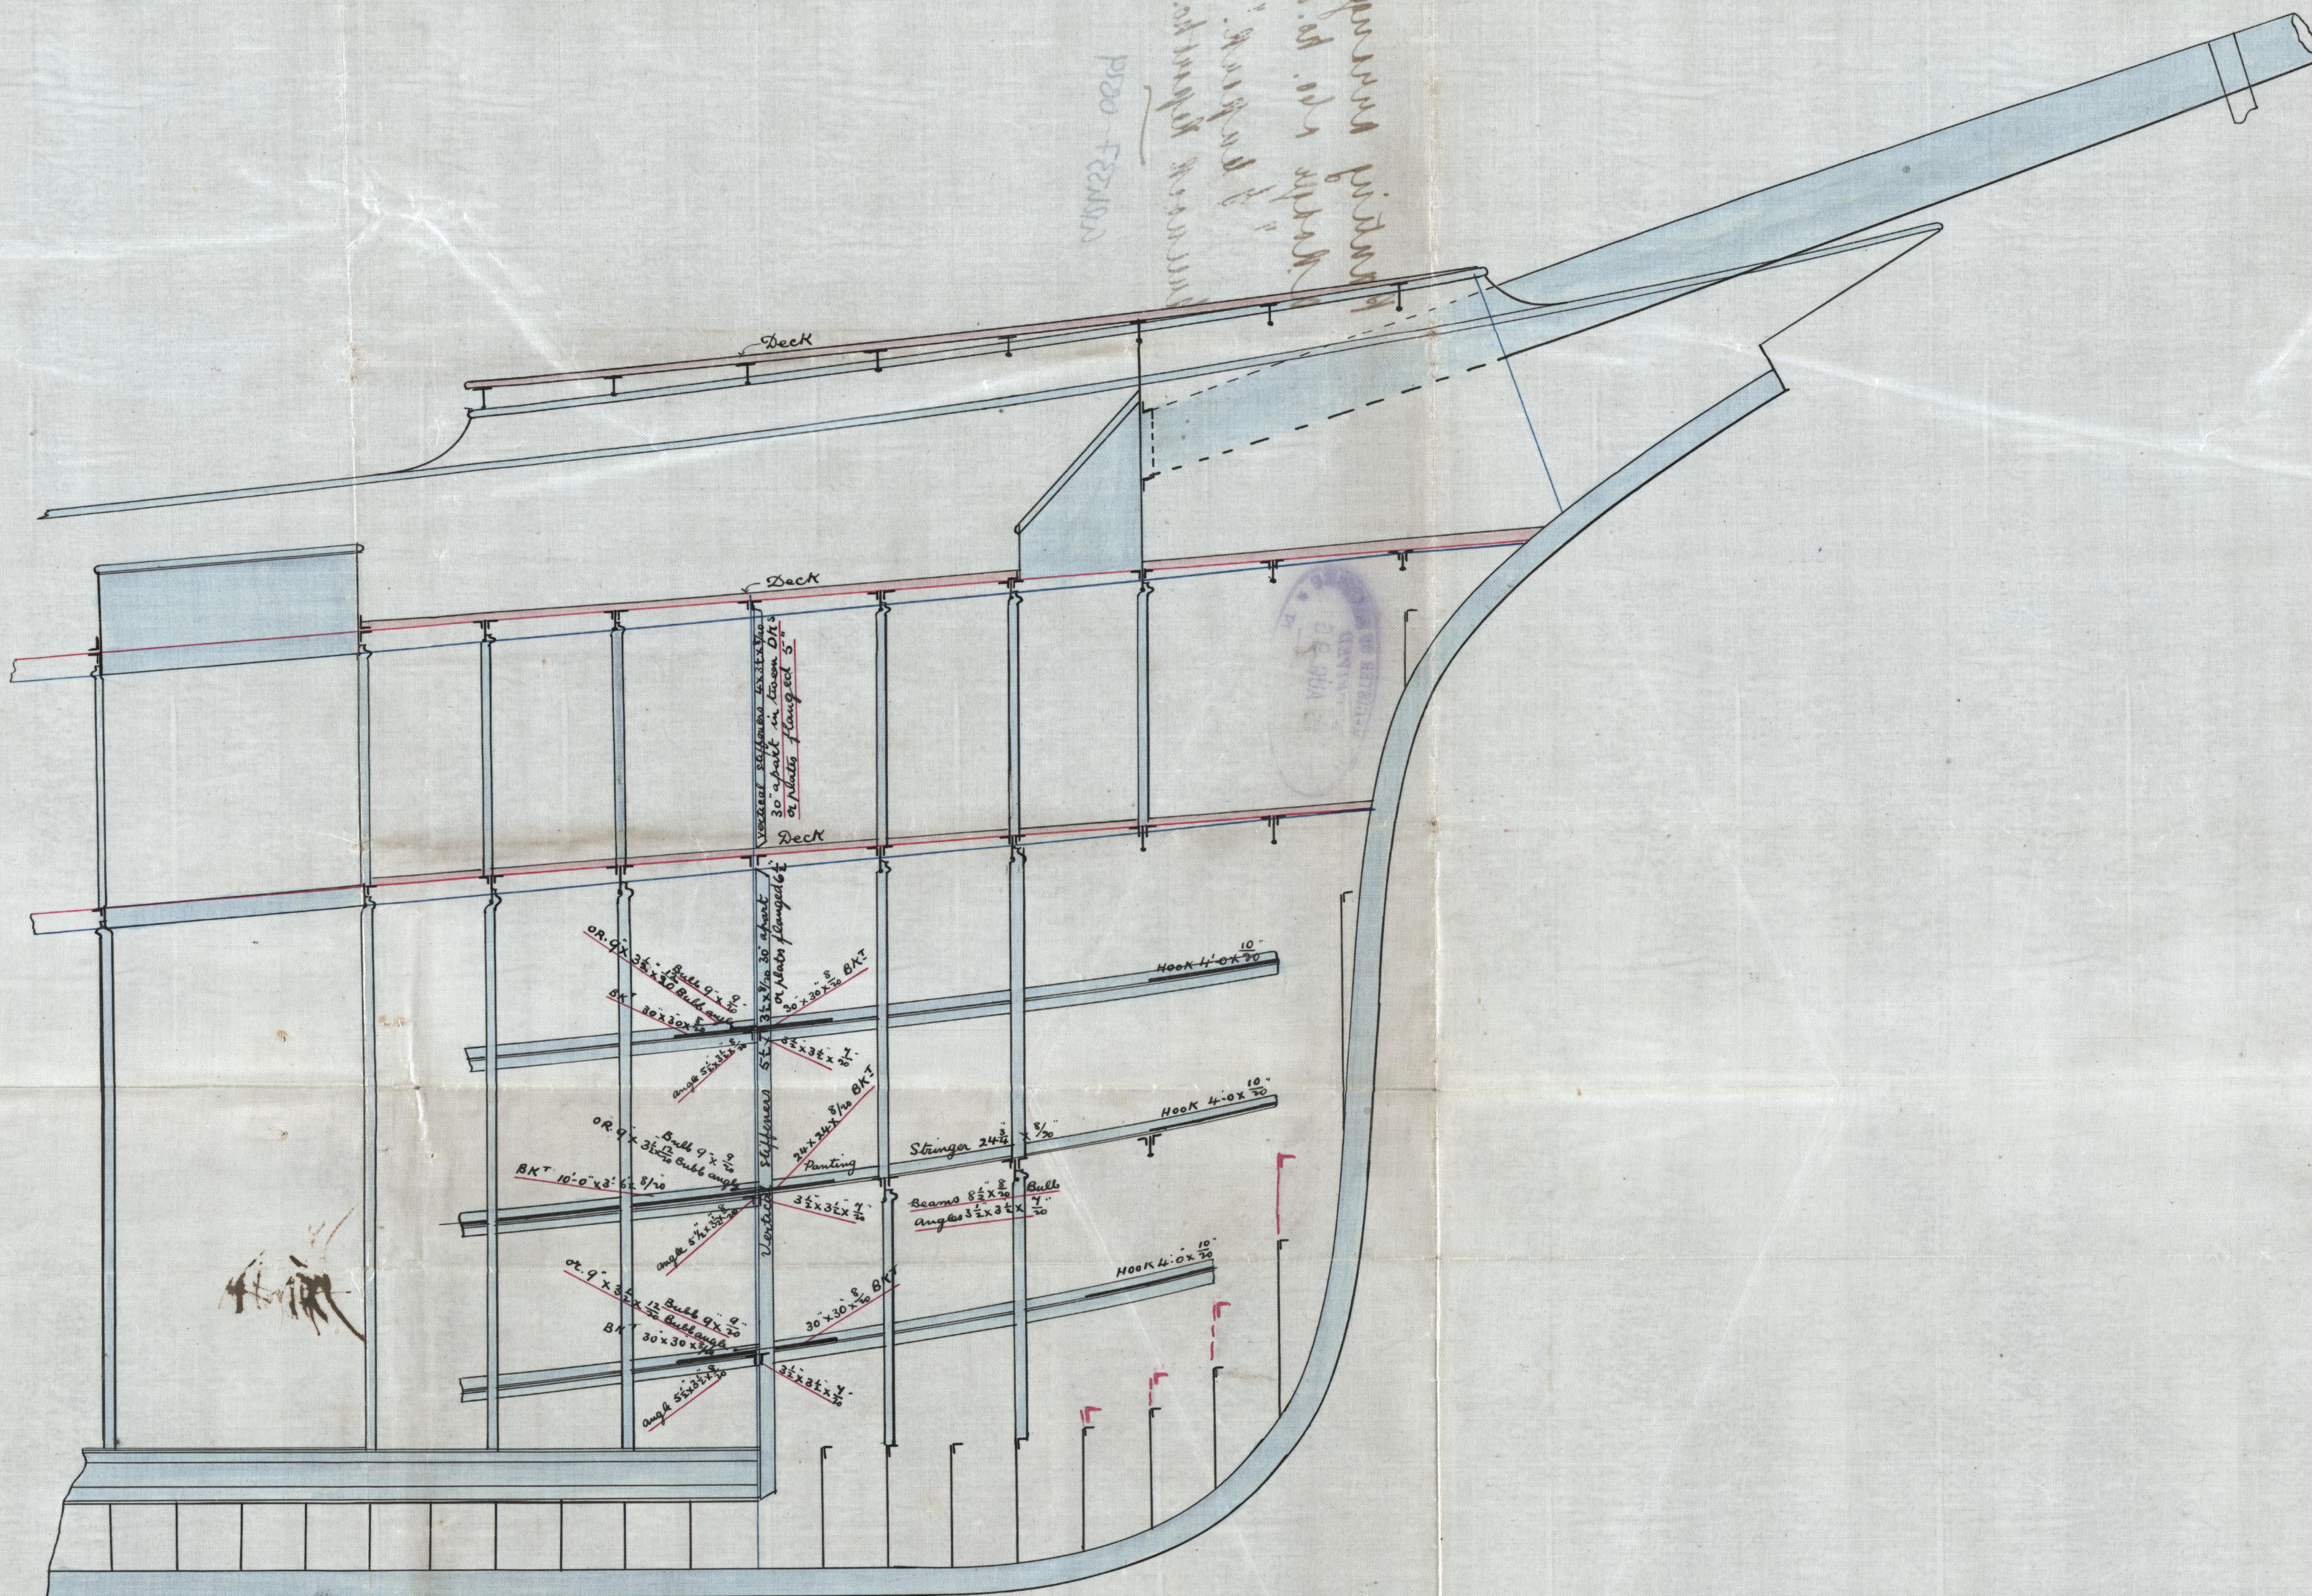

J. H. L.
17/8/96

© 2020

Lloyd's Register
Foundation

APH337-6029

a. Rodger No. 122


GRH37-0029

of ~~type~~ ~~found~~ ~~set~~ 2.
20 copies in person DK2

Lloyd's Register
Foundation