

24/11/81.




Defiance
Hannover

Defiance

tocker Actiengesellschaft
Schiff- und Maschinenbau.
Abtheilung für Schiffbau
Nro. 70... Lit. A.....

Scale: 1/8 inch to the foot.

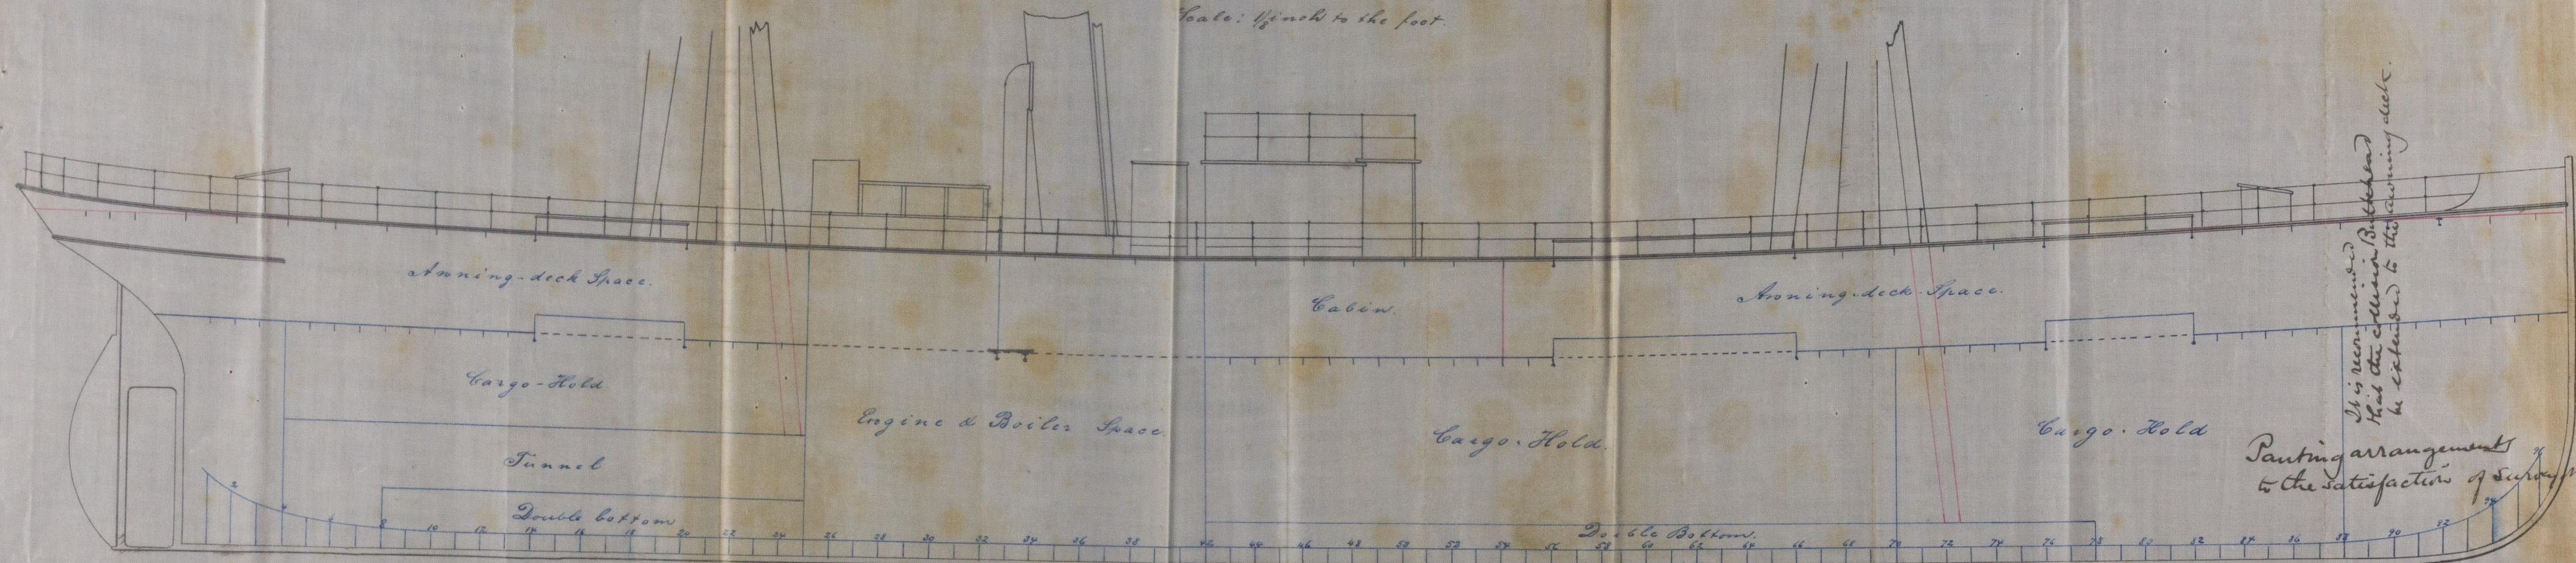

23/11/81



© 2019

Lloyd's Register
Foundation