


24.11.87.

Rostocker Actiengesellschaft
für Schiff- und Maschinenbau.
Abtheilung für Schiffbau
Nro 71... Lit. a.....

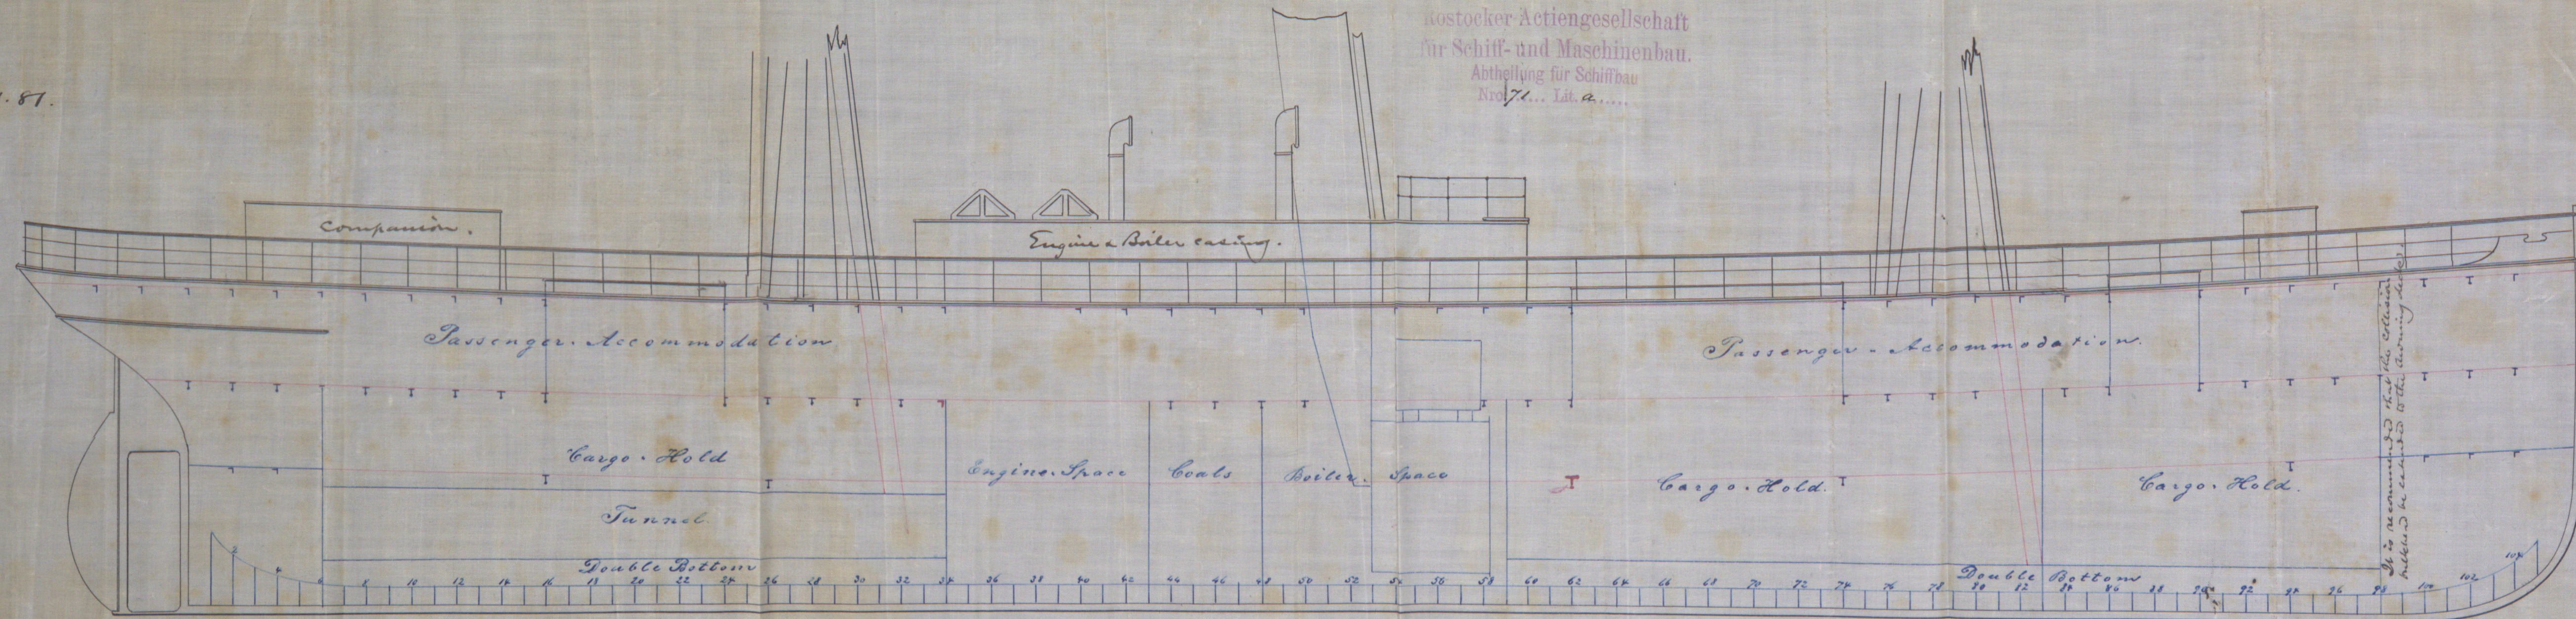

J.H.
23/11/87

© 2019

Lloyd's Register

Foundation
HAM 116 0127