

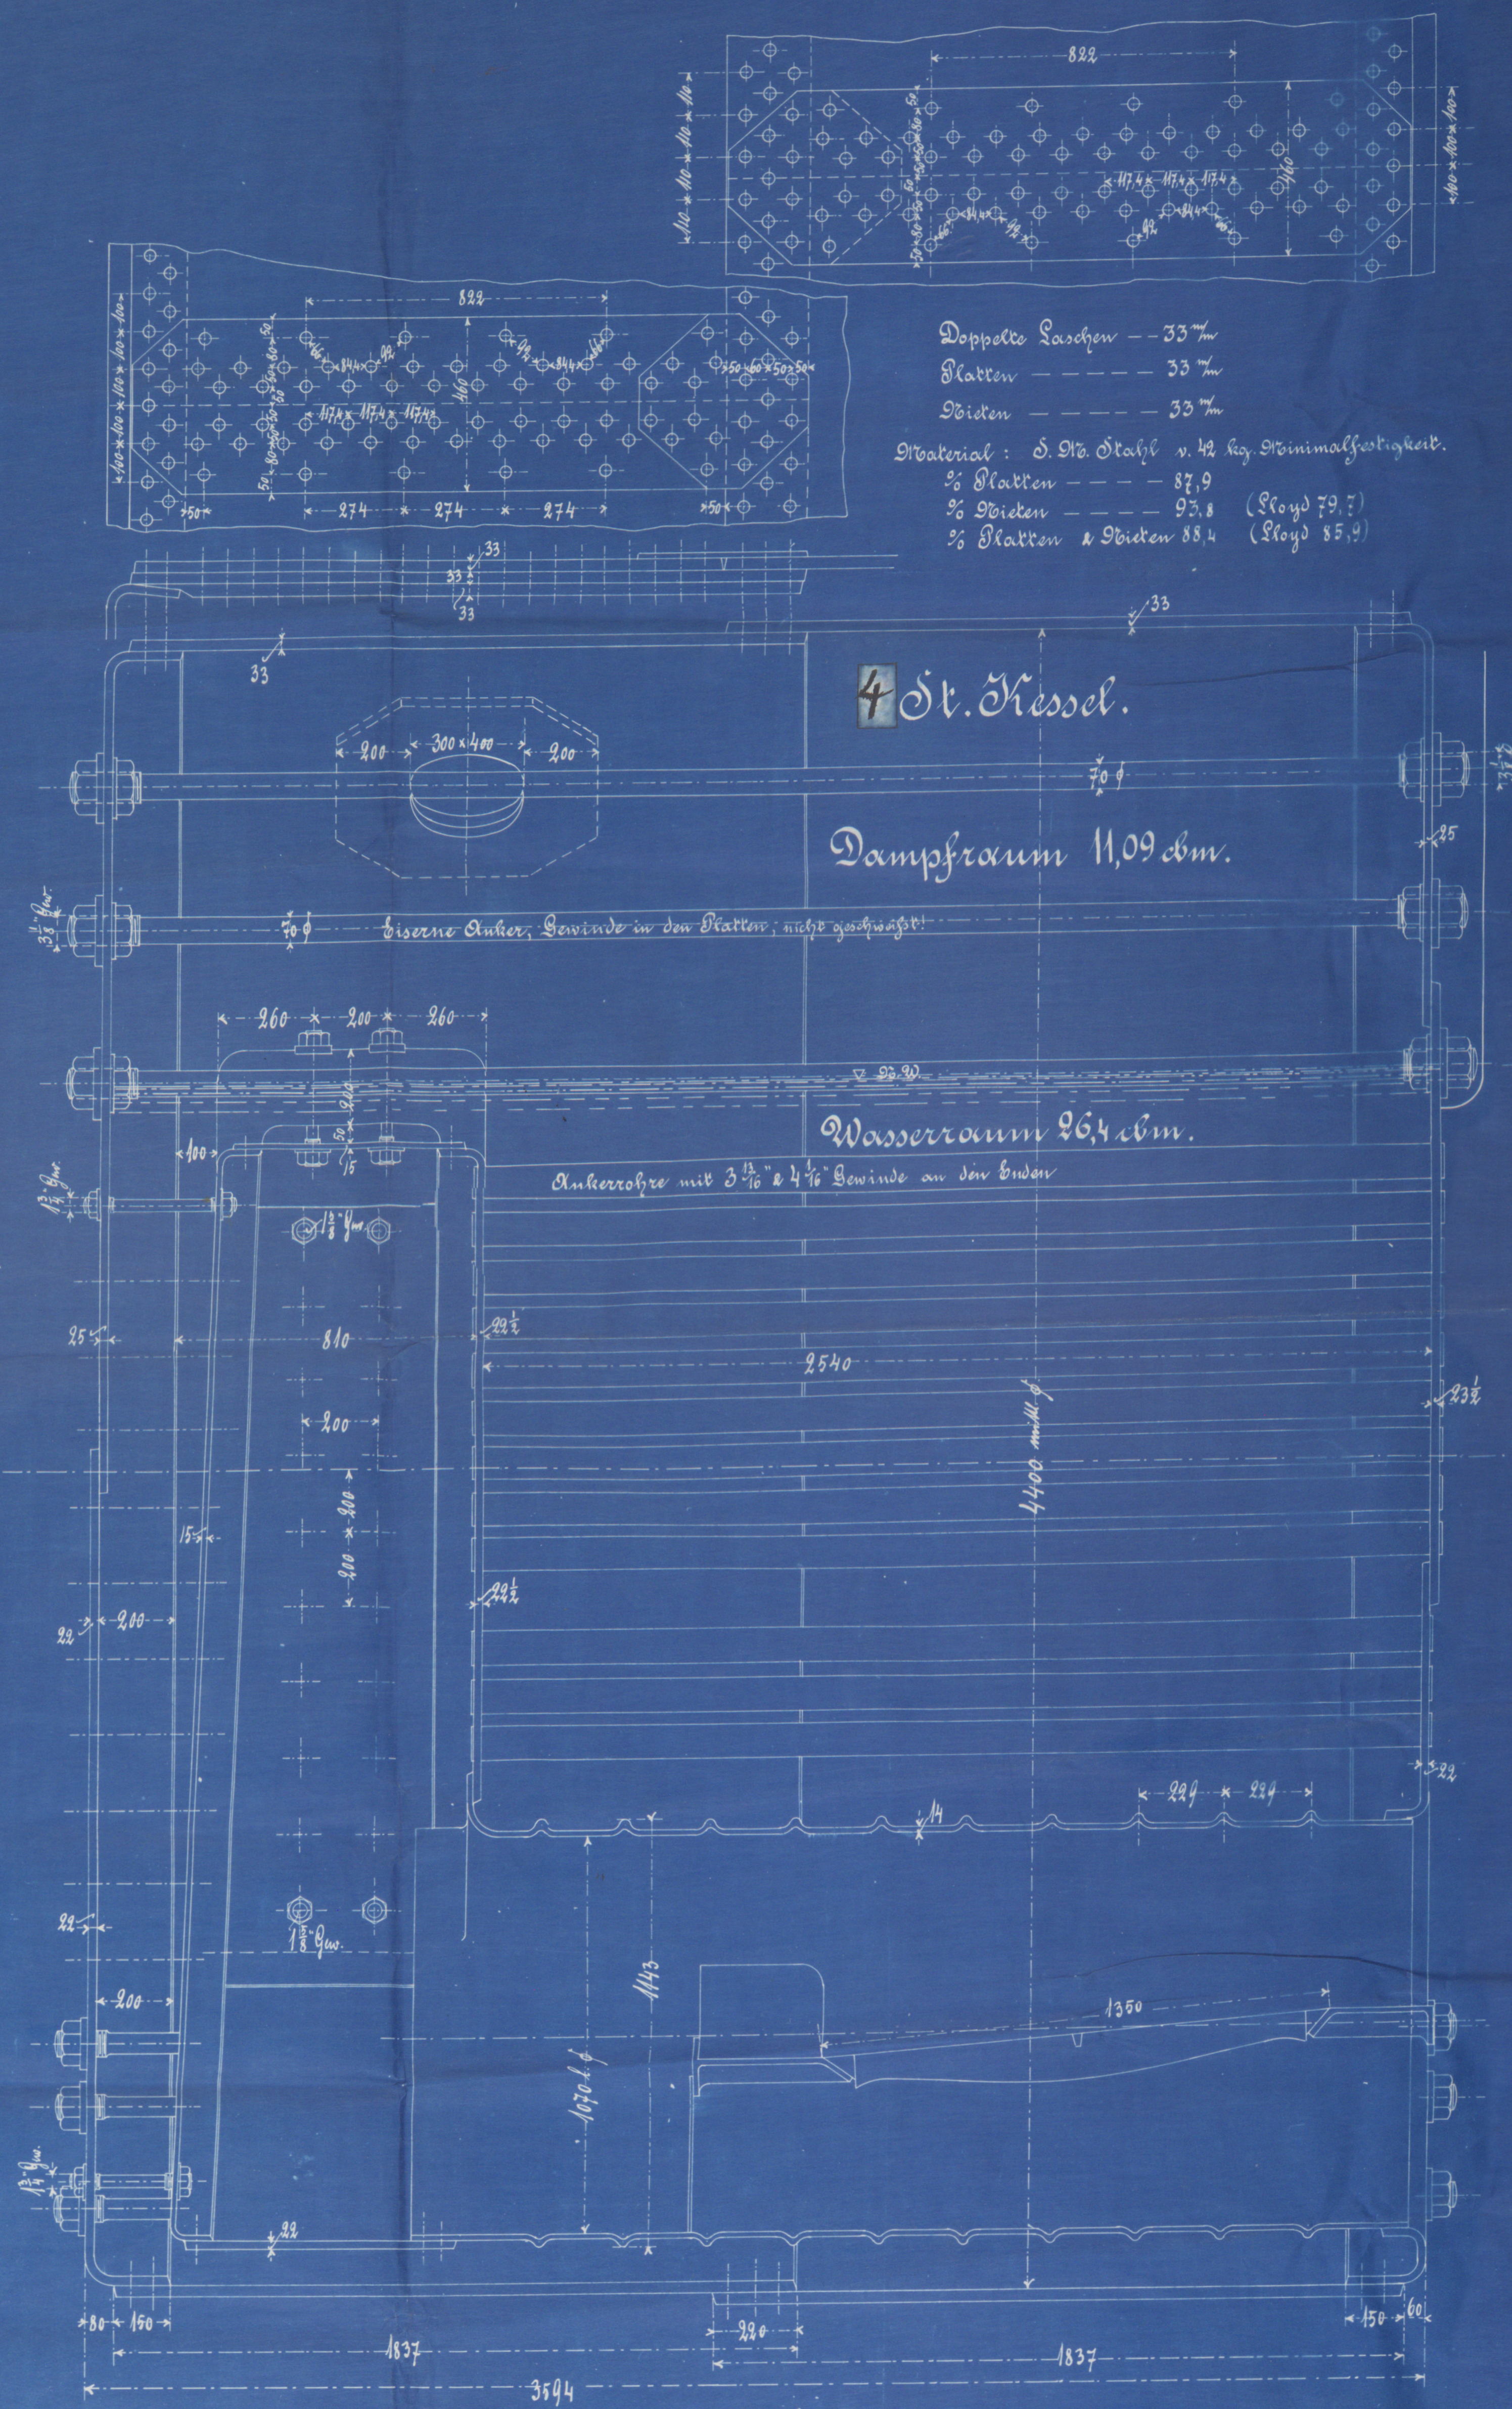


Ref. 11.5.96

Heizfläche pr. Kessel.	
$\frac{3}{4}$ Feuerrohre	12,6 qm.
242 St. $3\frac{1}{2}$ " ( $97\frac{1}{2}$ mm) ø Siederohre	186,5 "
3 Feuerbuchsen	24,6 "
Vorderwand	4,0 "
<b>Total pr. Kessel</b>	<b>227,7 qm.</b>
Heizfläche pr. Kessel	4,3 qm.

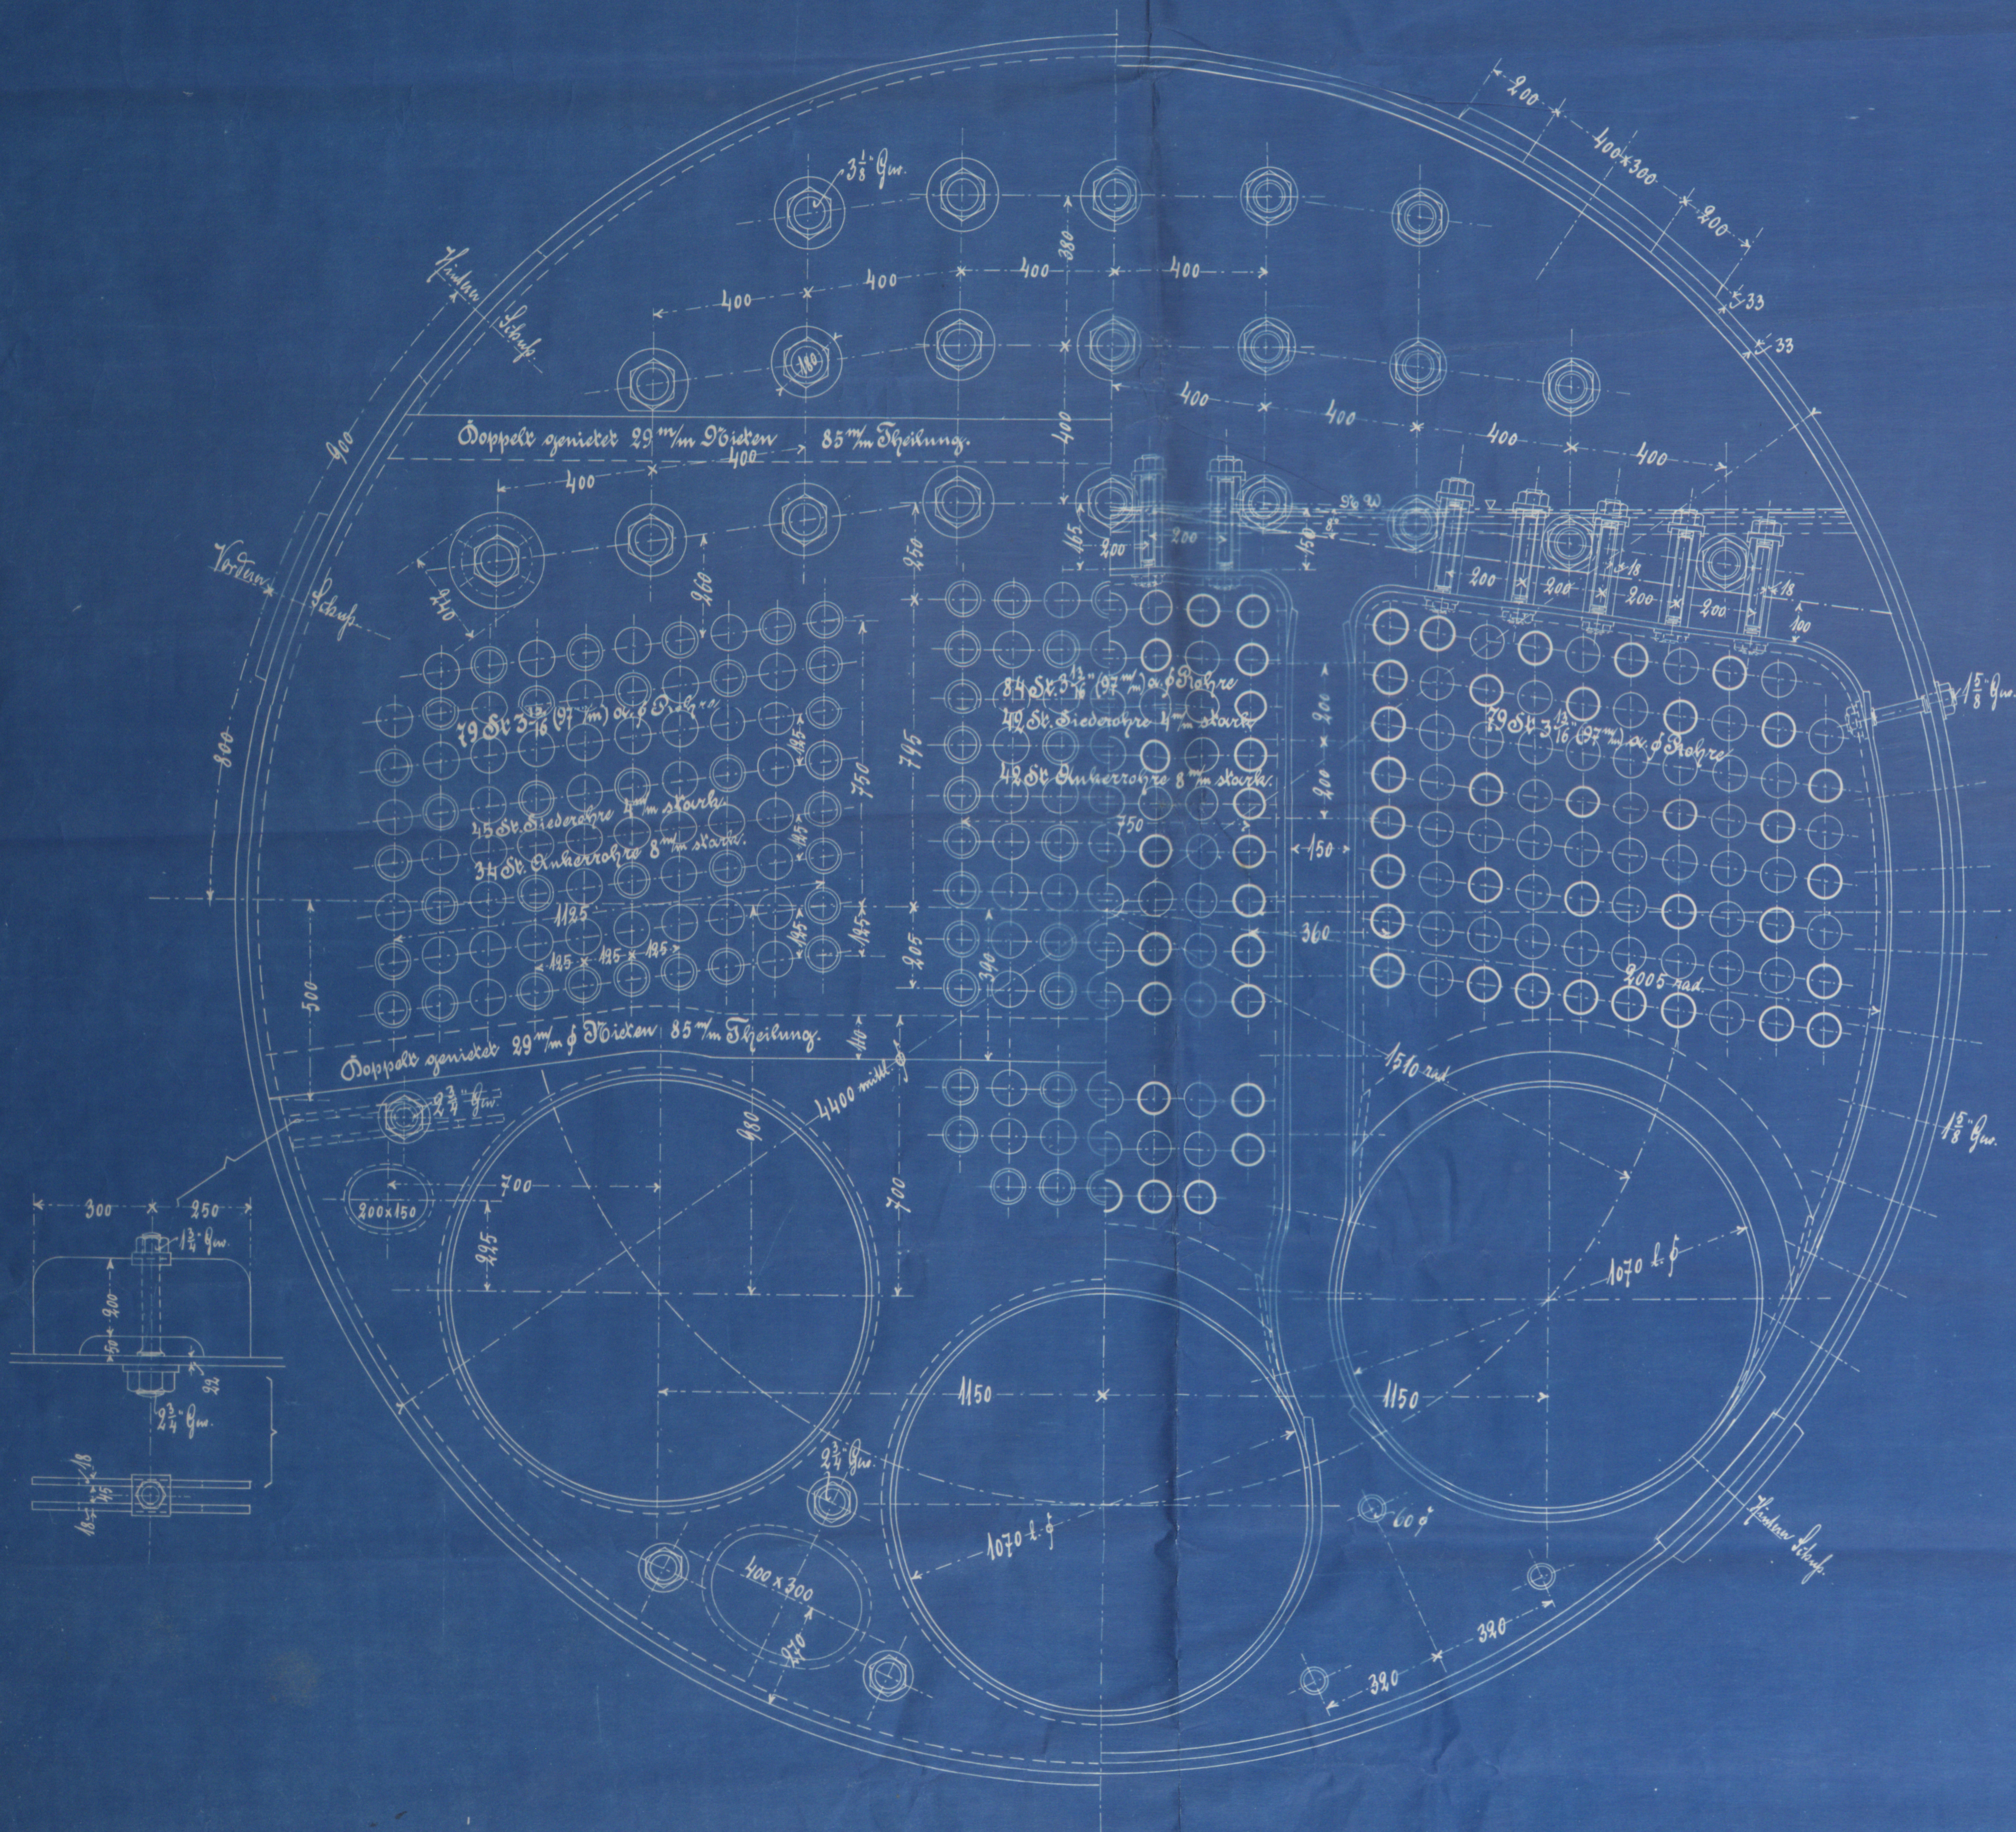


Dampfdruck 11,6 Atm.  
 Totale Heizfläche pr. 4 St. Kessel: 910,8 qm.  
 Totale Heizfläche pr. 4 St. Kessel 17,2 qm.

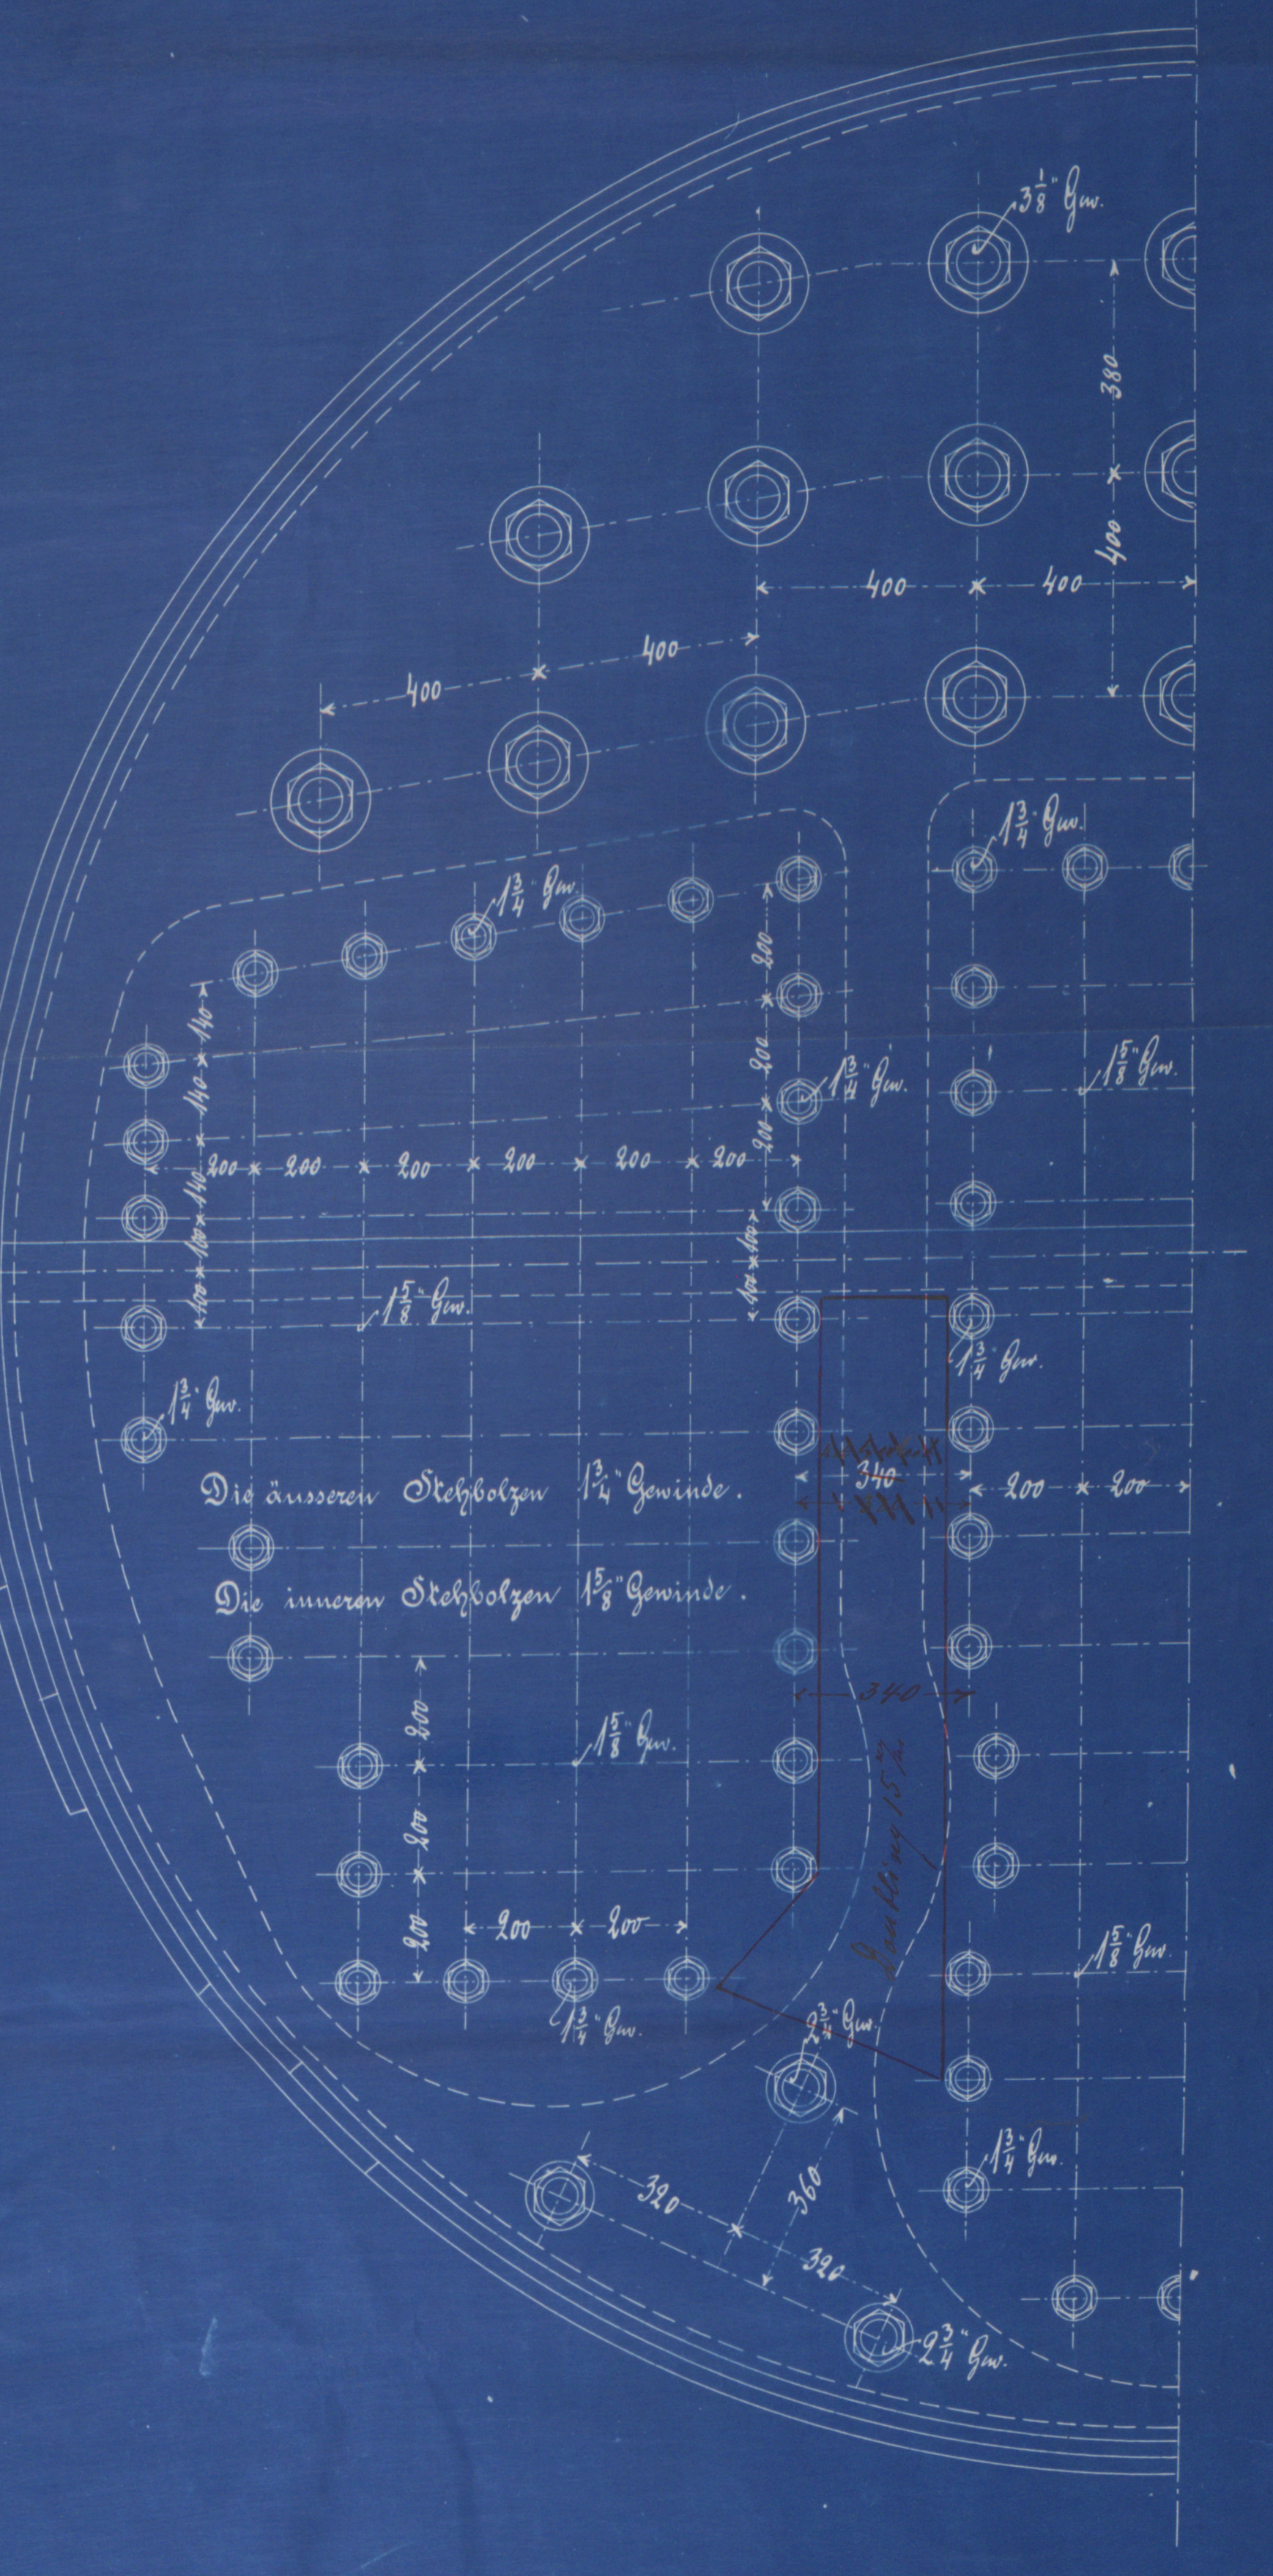

Maßstab 1:10.  
 0 1 2 3 4 5 6 7 8 9 10

Kessel f. S.S. 167.  
 Maße in Millimeter  
 $\frac{1}{10}$  nat. Gr.



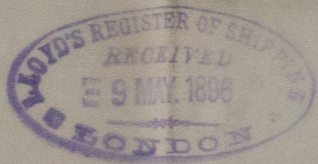

*Fe. 167*

*Flensburger Schiffbau*

*«S. E. MEISSEN»*

*Boiler Plan*

*Ham Rep. N. 4317*



© 2019

Lloyd's Register  
Foundation

HAM1120 - 0019