


BORDVENTILERNA PLACERAS  
ÖVER C DÄCK SOM MÖJLIGT

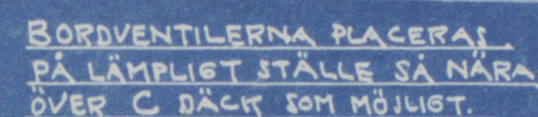

EXAMATURFÖRTECKNING #60549

OBS! KRANARNA V.2, UNDER  
KOKARNA BEST. Å NR 1545 M 18

A-B GÖTAVERKEN  
S/S "SOLGLIMT"

## LIMVATTEN OCH RENGÖRNINGSL LEDNINGAR FÖR AKTRA KOKERIET

RITAD AV  
KOP. AV  
GRANSH. AV


SKALA 1:50  

\* 60520



Suctions for clearing damage well aft.  
s/s "Solglimt";

M. Gösserker,  
Gothenburg.

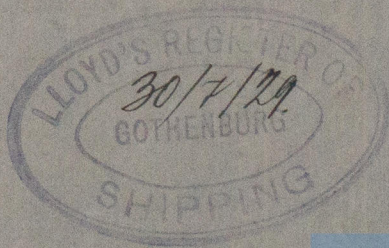

© 2021

Lloyd's Register  
Foundation