*39504

PLAN AV C-DÄCK

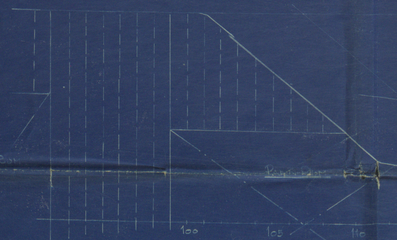

PLAN AV D-DÄCK

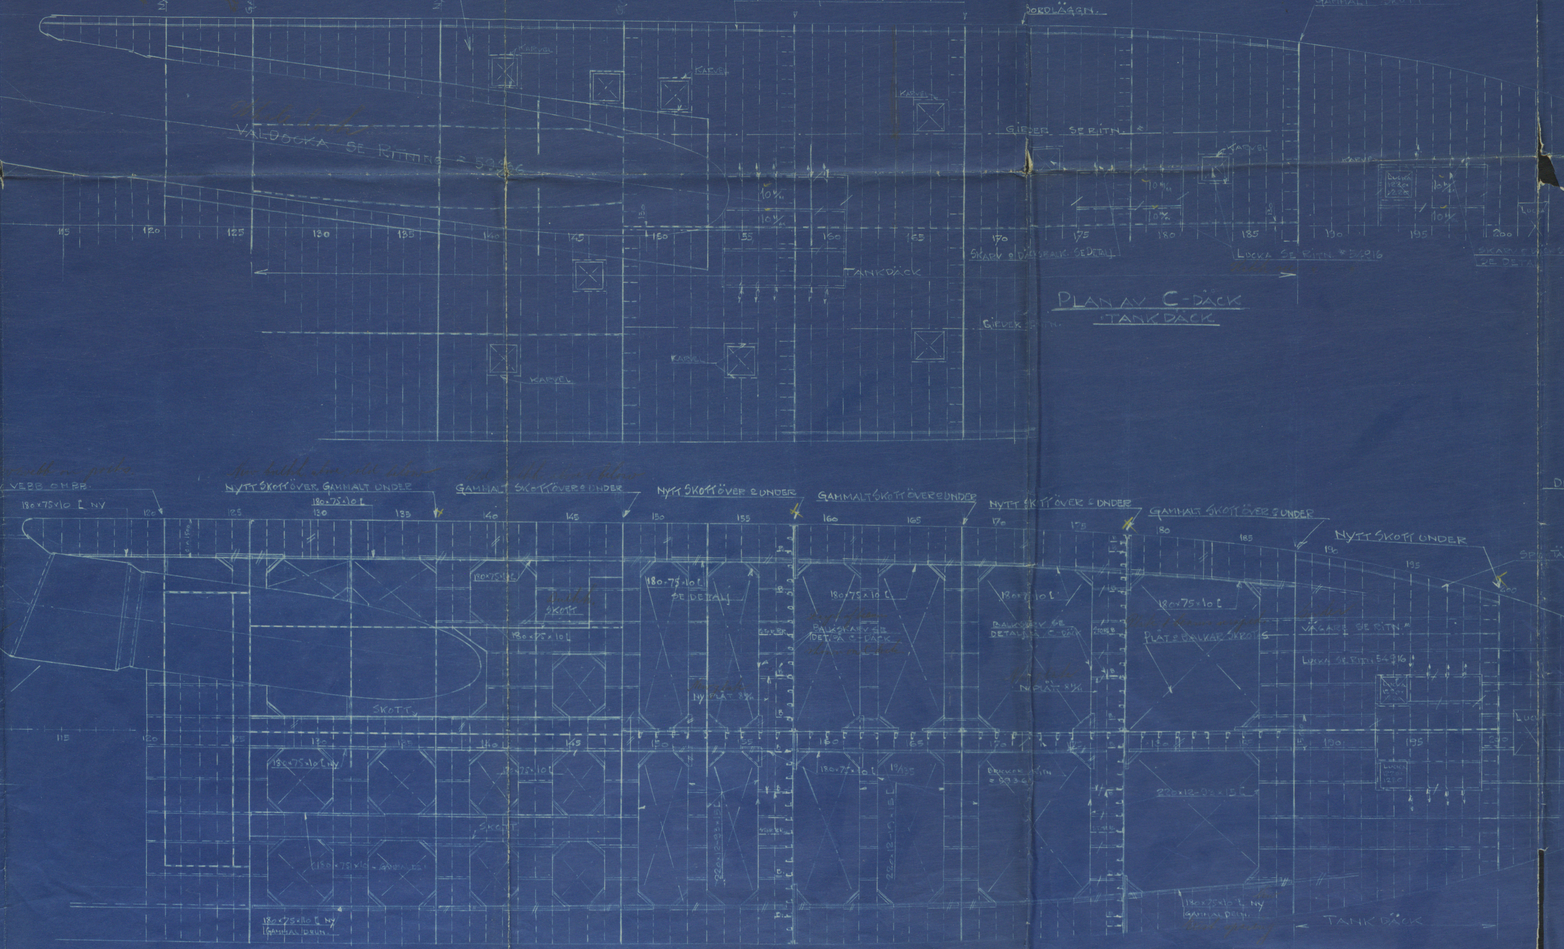

STRINGER TILL LÅNGSKEPPSSKOTT

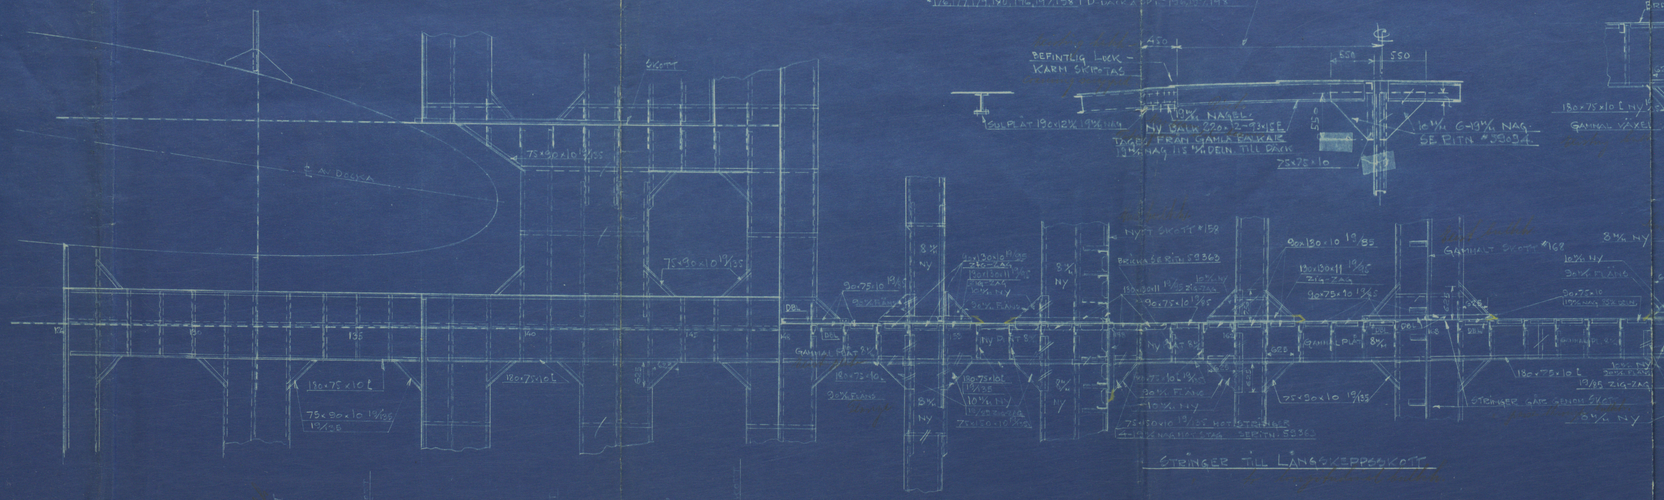
BEFINTLIG LOCK-KARM SKJUTAS
GAMMALT SKOTT
NYTT SKOTT
GAMMALT SKOTT
NYTT SKOTT
GAMMALT SKOTT
NYTT SKOTT