


Longitudinal bulkhead.
 LANGSKEPSSKOTT 4630^{mm} FRÅN 0^{er} 58.
 MELLAN C-DÄCK
 SETT FRÅN SB.
 seen from

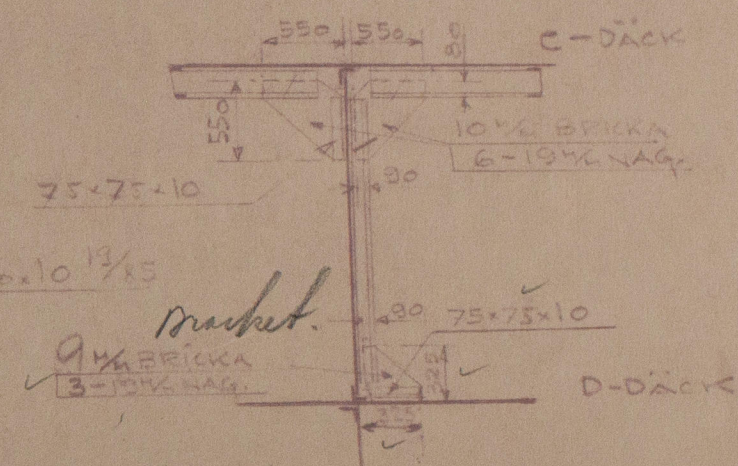


SEKTION "A-A"

Rivning given NAS. DIAM.
 ANN. NITNING ANGIVEN NAS. DELN.
 2/ ALLA FÖLJANDE NBSA 1924 ELLER
 NY TYSKE STANDARD 1927.
 new given

BEST. # 1430.P.

AKTIEBOLAGET GÖTAVERKEN	
9/5 "SOLGLINT"	ANVÄND.
O.T. LANGSKEPSSKOTT	STÄLL.
MELLAN C-DÄCK	PLÅT.
SPÅR 126 - 148	STÄLL.
UTTAD AV 4/8	SKALA
KALKER AV	DATUM 5/4-23
GRANSK D.	

WJ.
 12.4.29.

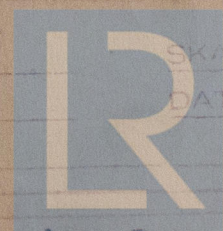


© 2019
 Lloyd's Register
 Foundation

(Translated.)

Oil tight longitudinal bulkhead
between C- & D. deck on
frames No 126-148.

S/S "Solglint."

Aktiebolaget Gotaverken,
Göteborg.

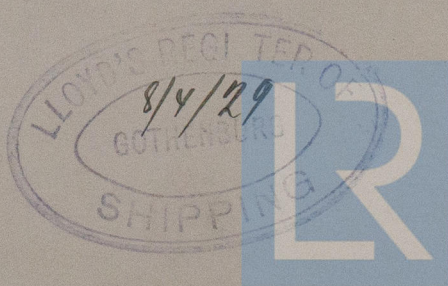

© 2019

Lloyd's Register
Foundation

HAM1122A - 0019