


IRON SHIP BUILDERS.

1871 1872 1873 

S. S No 3

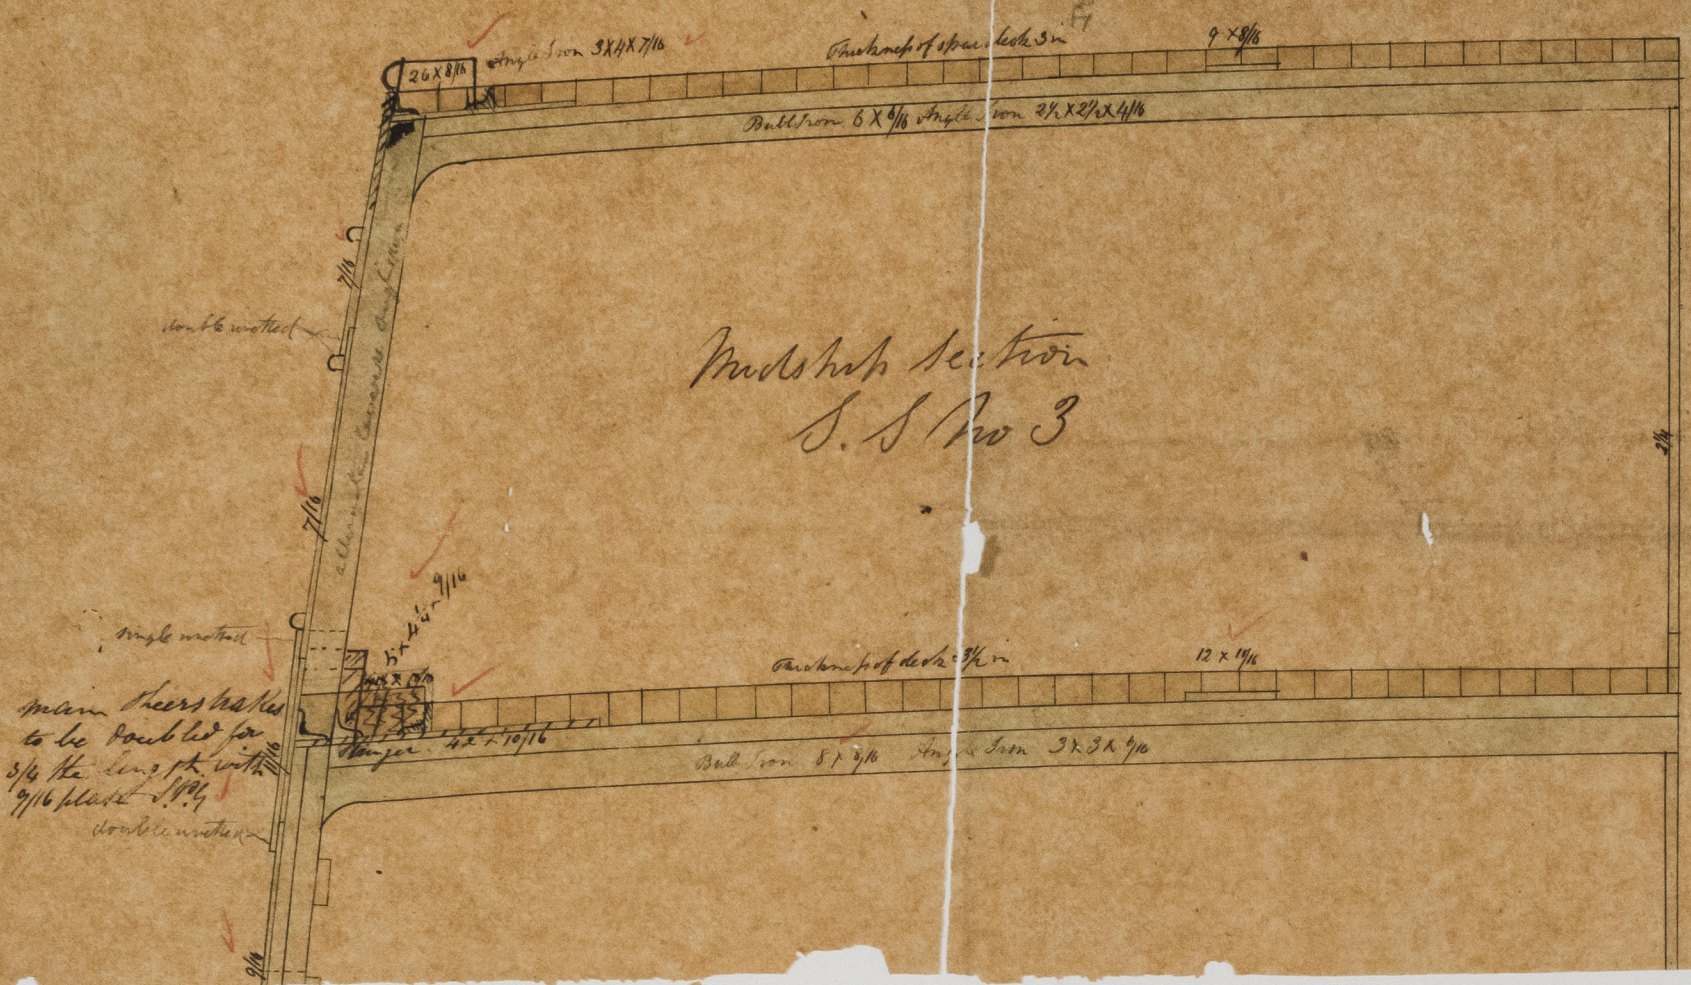

Scale $\frac{1}{2} = 1$ foot
Room 5 Place $2\frac{1}{4}$

1863 19 10 60

W
D
L
—

3827 Iron

IRON 499-0059




© 2021
Lloyd's Register
Foundation


3827 Iron

