
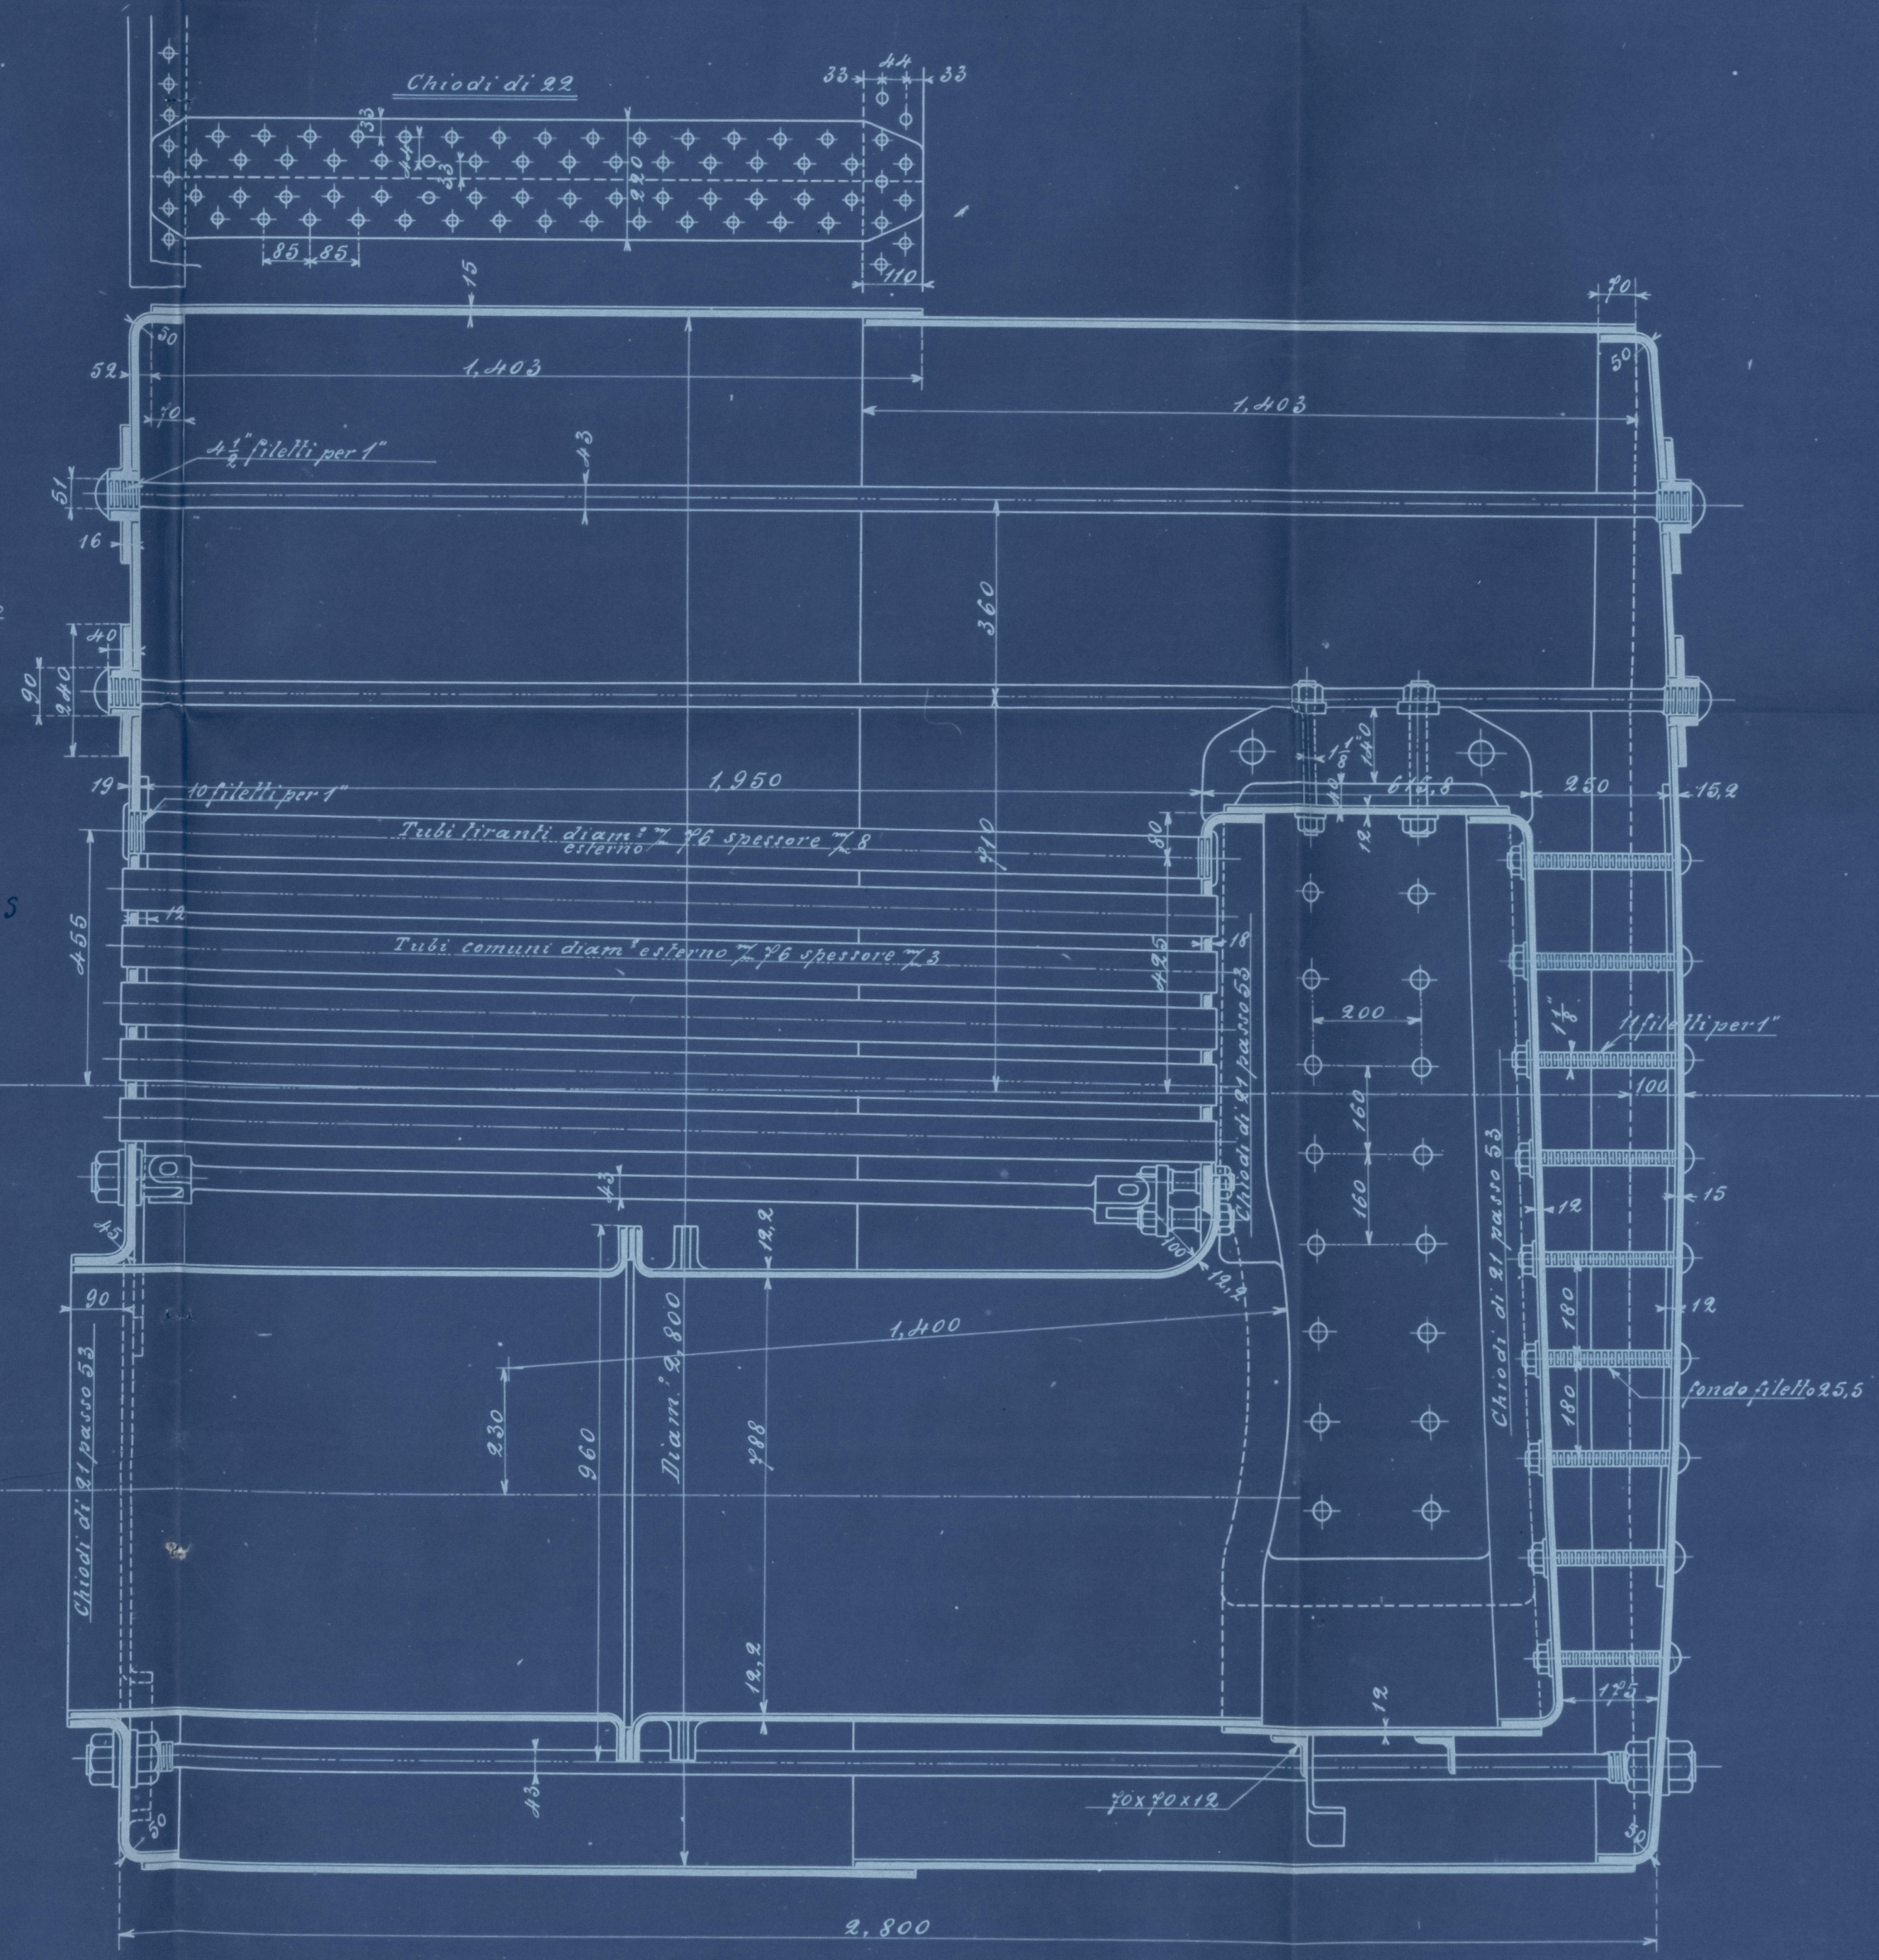


R.R.  
 H. 10.00

# PIROSCAFO R & B<sup>5</sup> PIROSCAFI ISOLA DI FAVIGNANA & ISOLA DI LEVANZO

Caldaia ausiliaria  
 Scala  $\frac{1}{10}$

Pressione di regime Chilogrammi 7  
 Superficie di riscaldamento in q. 72,65

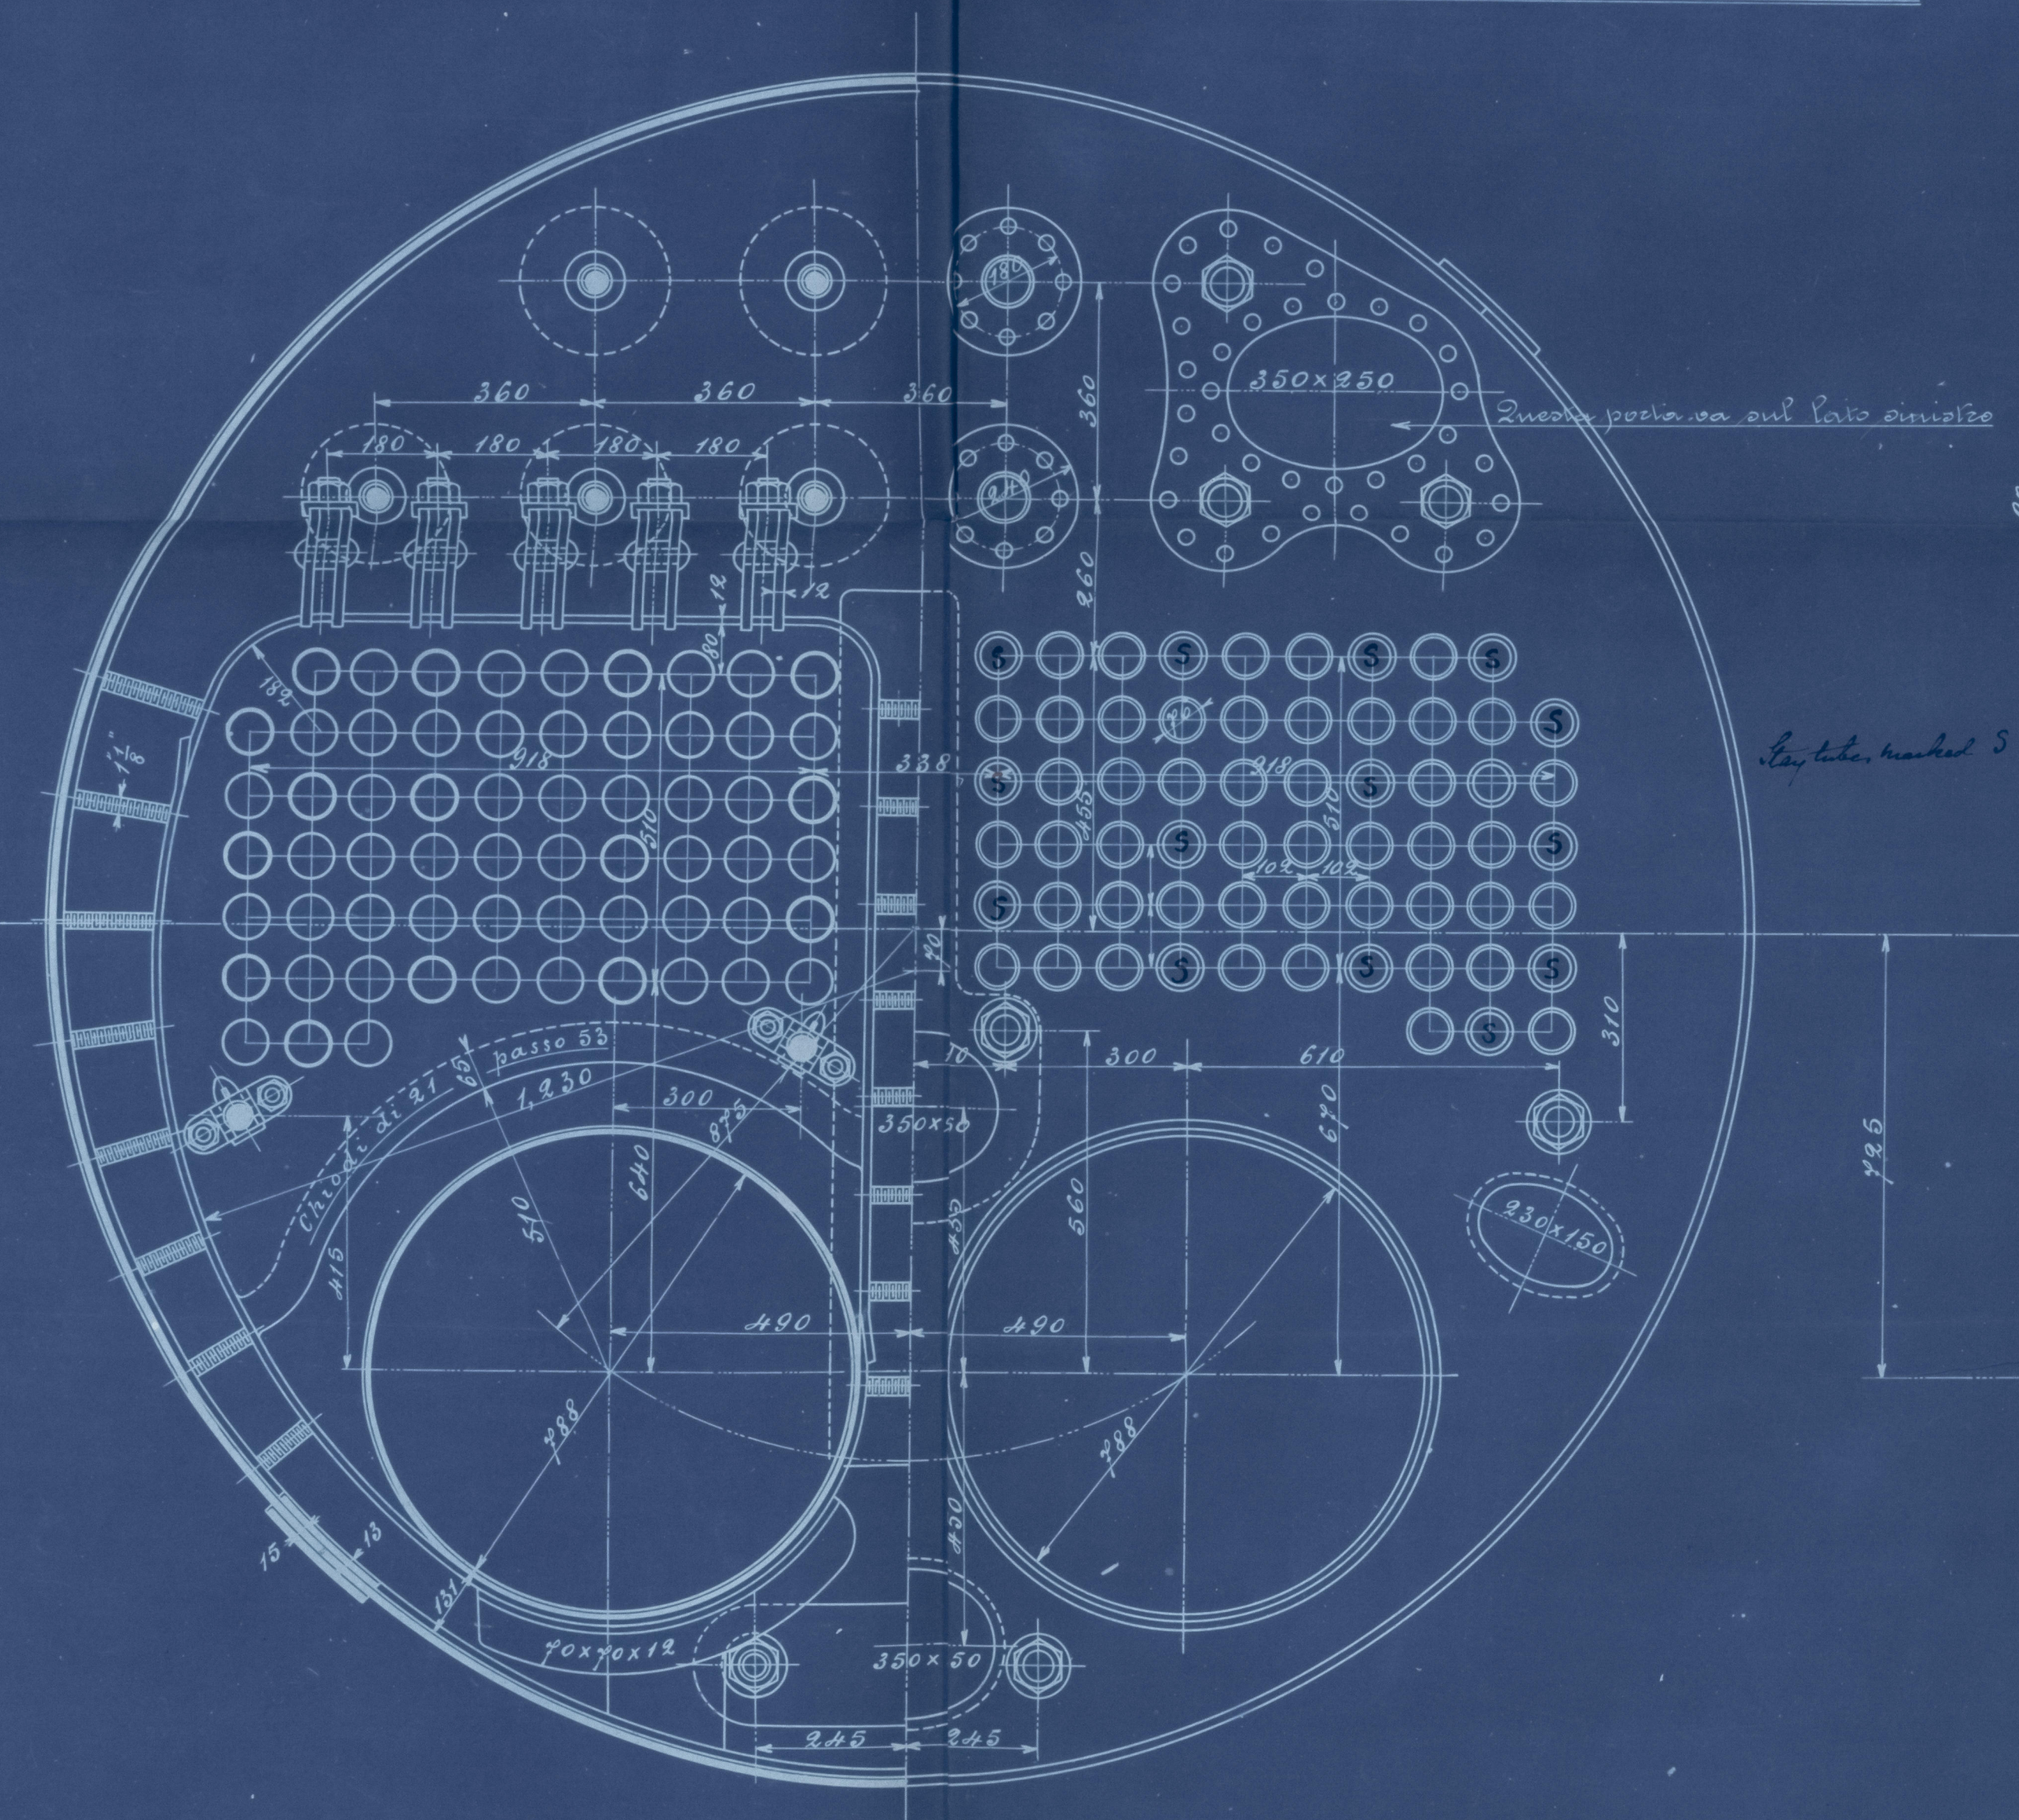

FRATELLI ORLANDO  
 COSTRUTTORI E INGEGNERI  
 Disegno N. 157 Data 29/10/1900  
 LIVORNO

Additional views drawn to be fitted

R.R.  
 H. 10.00



Register  
 Foundation





*Isola di Favignano.*

*Lgn. 136*

*Souley Roster*

46.11126/36



© 2021

Lloyd's Register  
Foundation