


Поперечное сечение парохода :


Масштаб :  $\frac{1}{2}'' = 1'$ .

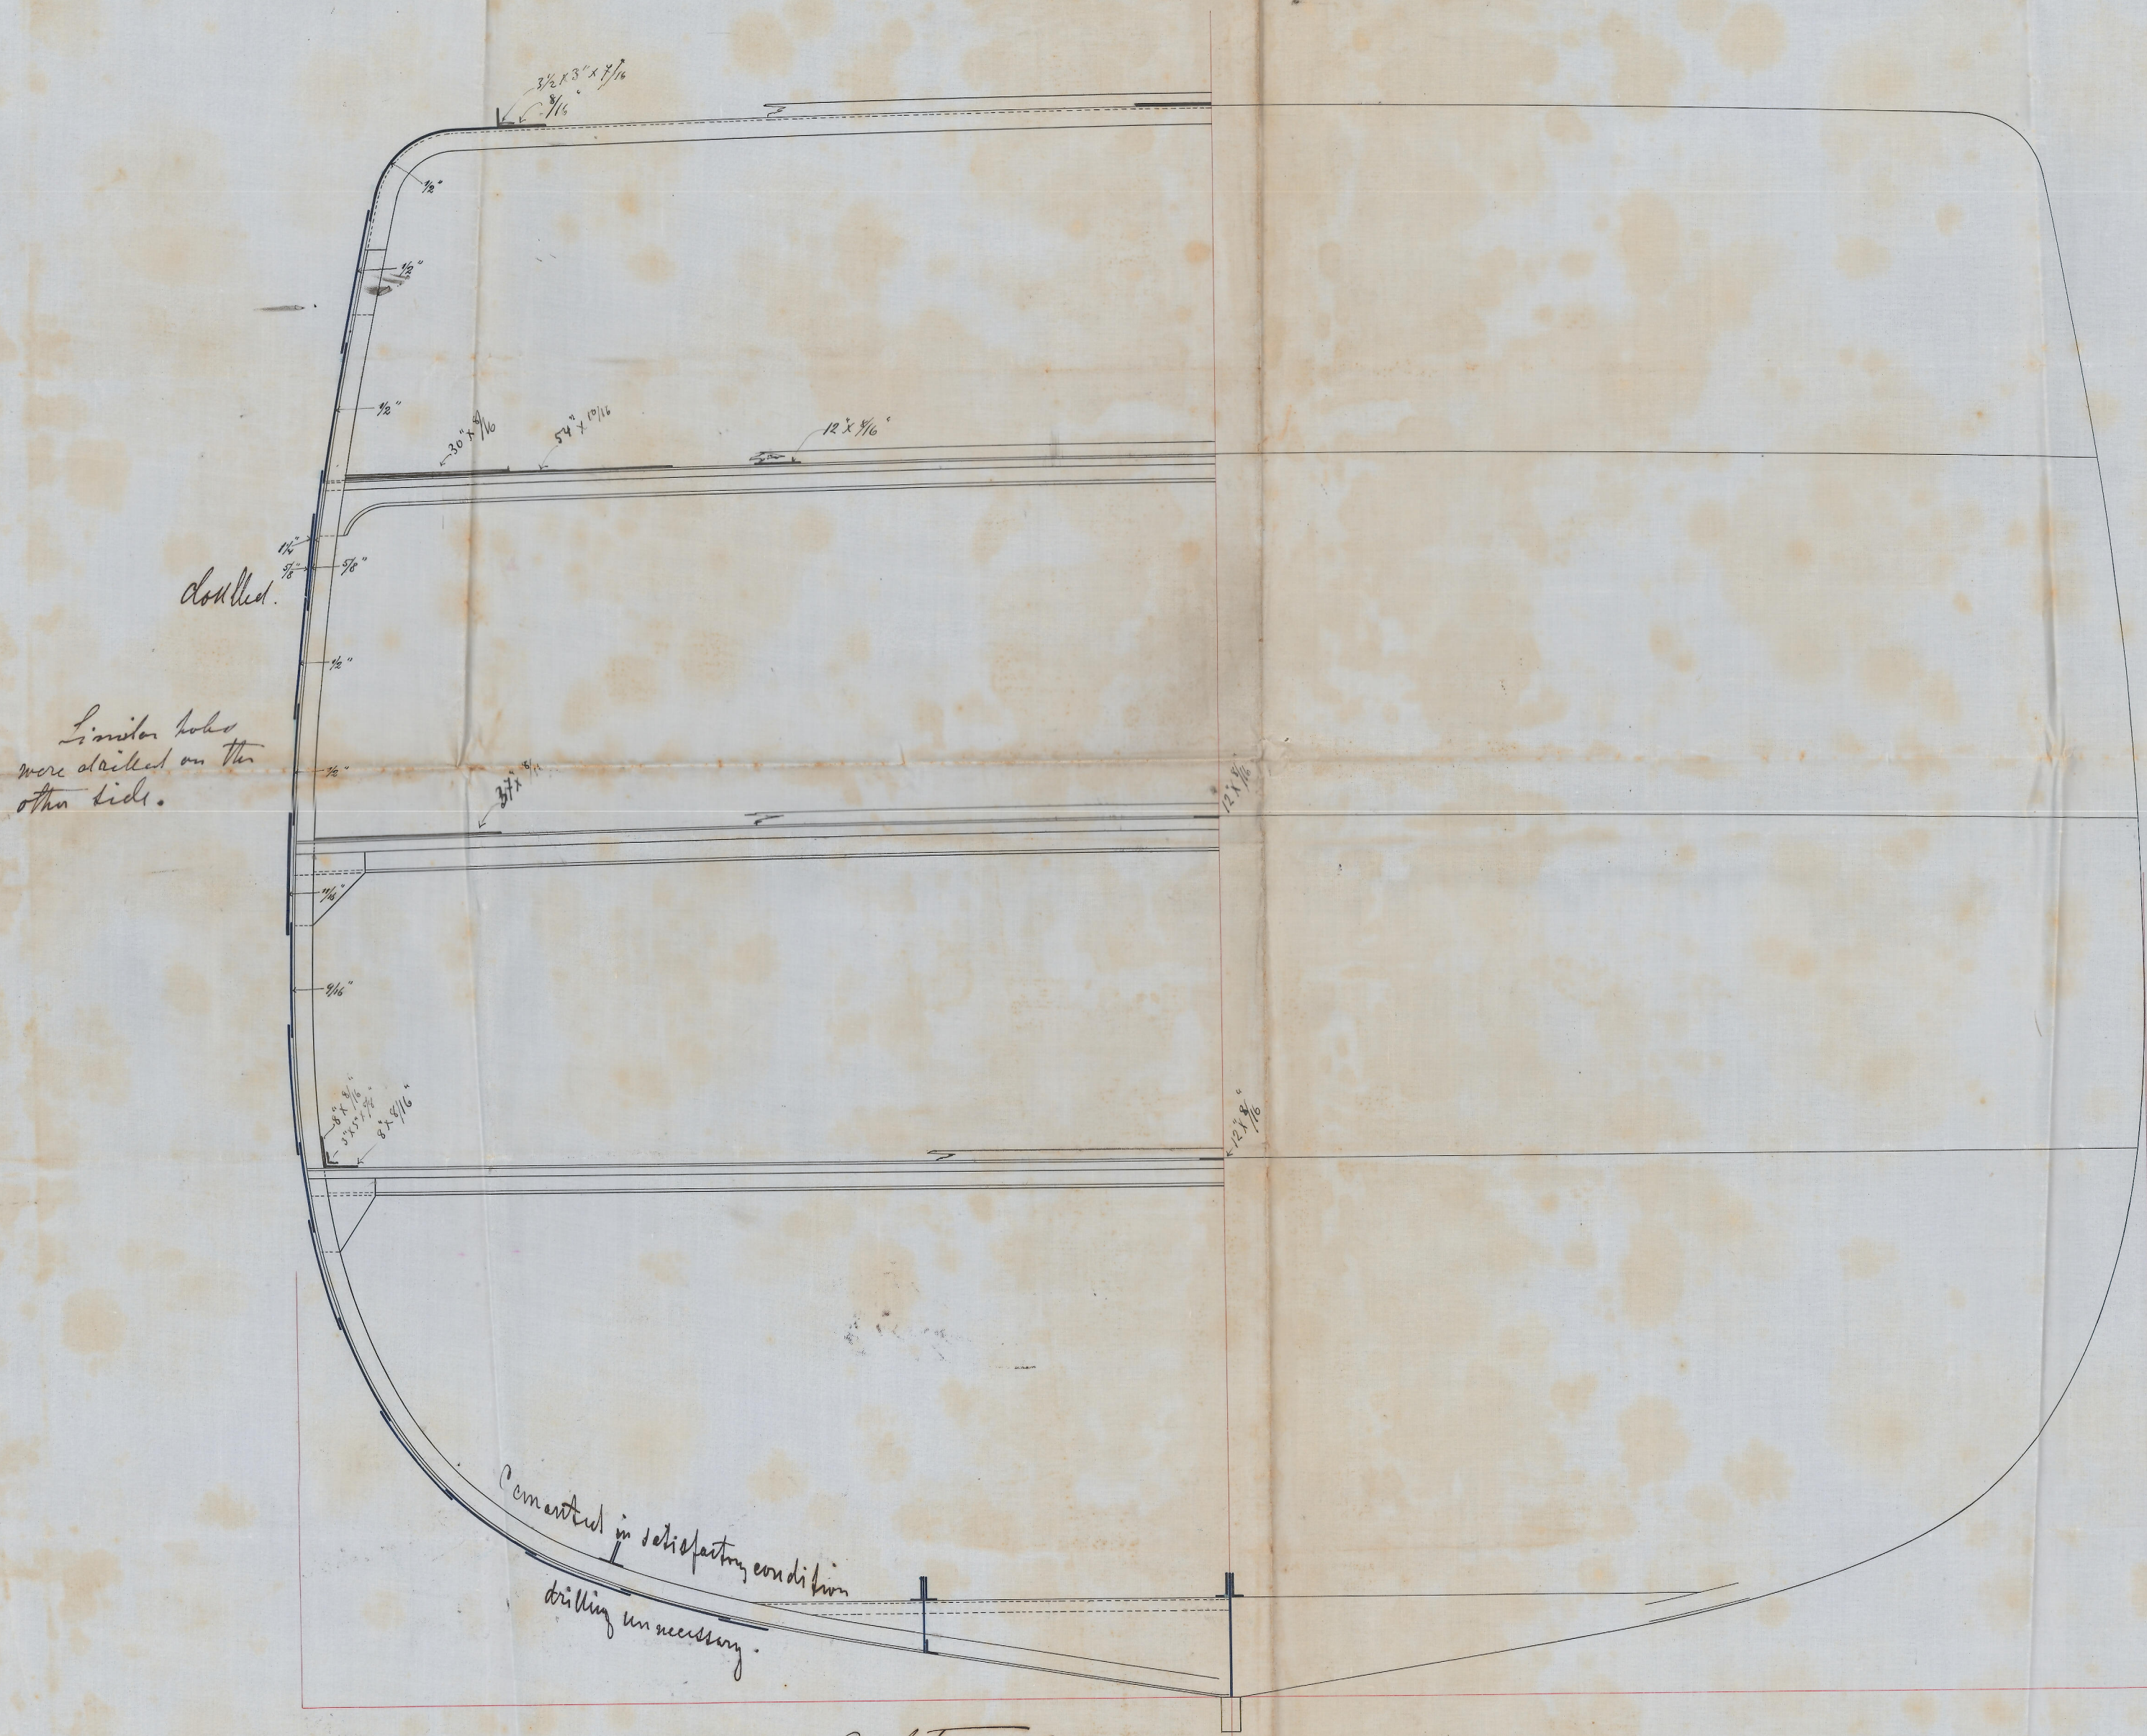

© 2021

Lloyd's Register  
Foundation