


MIDSHIP SECTION

Equipment

2 Bow or Anchors each 36 $\frac{1}{2}$ Gt ✓
 1 " " 31 " ✓
 1 "Stream" 11 $\frac{1}{4}$ " ✓
 1 Hedge " 5 $\frac{1}{2}$ " ✓
 1 " " 2 $\frac{3}{4}$ " ✓
 300 Fathoms Stud Chain Cable 1 $\frac{15}{16}$ " ✓
 90 " Stream Chain 1 $\frac{2}{16}$ " ✓
 100 " Hemp Twine 12" or 4" Steel Wire ✓
 90 " Warp 10 " ✓
 90 " " 8 $\frac{1}{2}$ " ✓

Class 100 A.1 Lloyd's	Builders	Lloyd's
Length between Piers.	320'-0"	318.16' ✓
Breadth extreme	41'-0"	40.45' ✓
Depth of Hold (wood & Floors)	27'-3"	29.33' ✓
Depth moulded	28'-6"	$\frac{1}{2}$ Girth 44.90
Number for Frames	87.61' ✓	$\frac{3}{2}$ Breadth 20.39
" " Plating	27874'	Depth 29.33'
" " Equipment	32230'	94.67'
Depth to Length	10.85' $\frac{1}{2}$ 1444	1.00'
Breadth to Length	7.80'	87.61'

SCALE $\frac{1}{2}$ " INCH = 1 FOOT

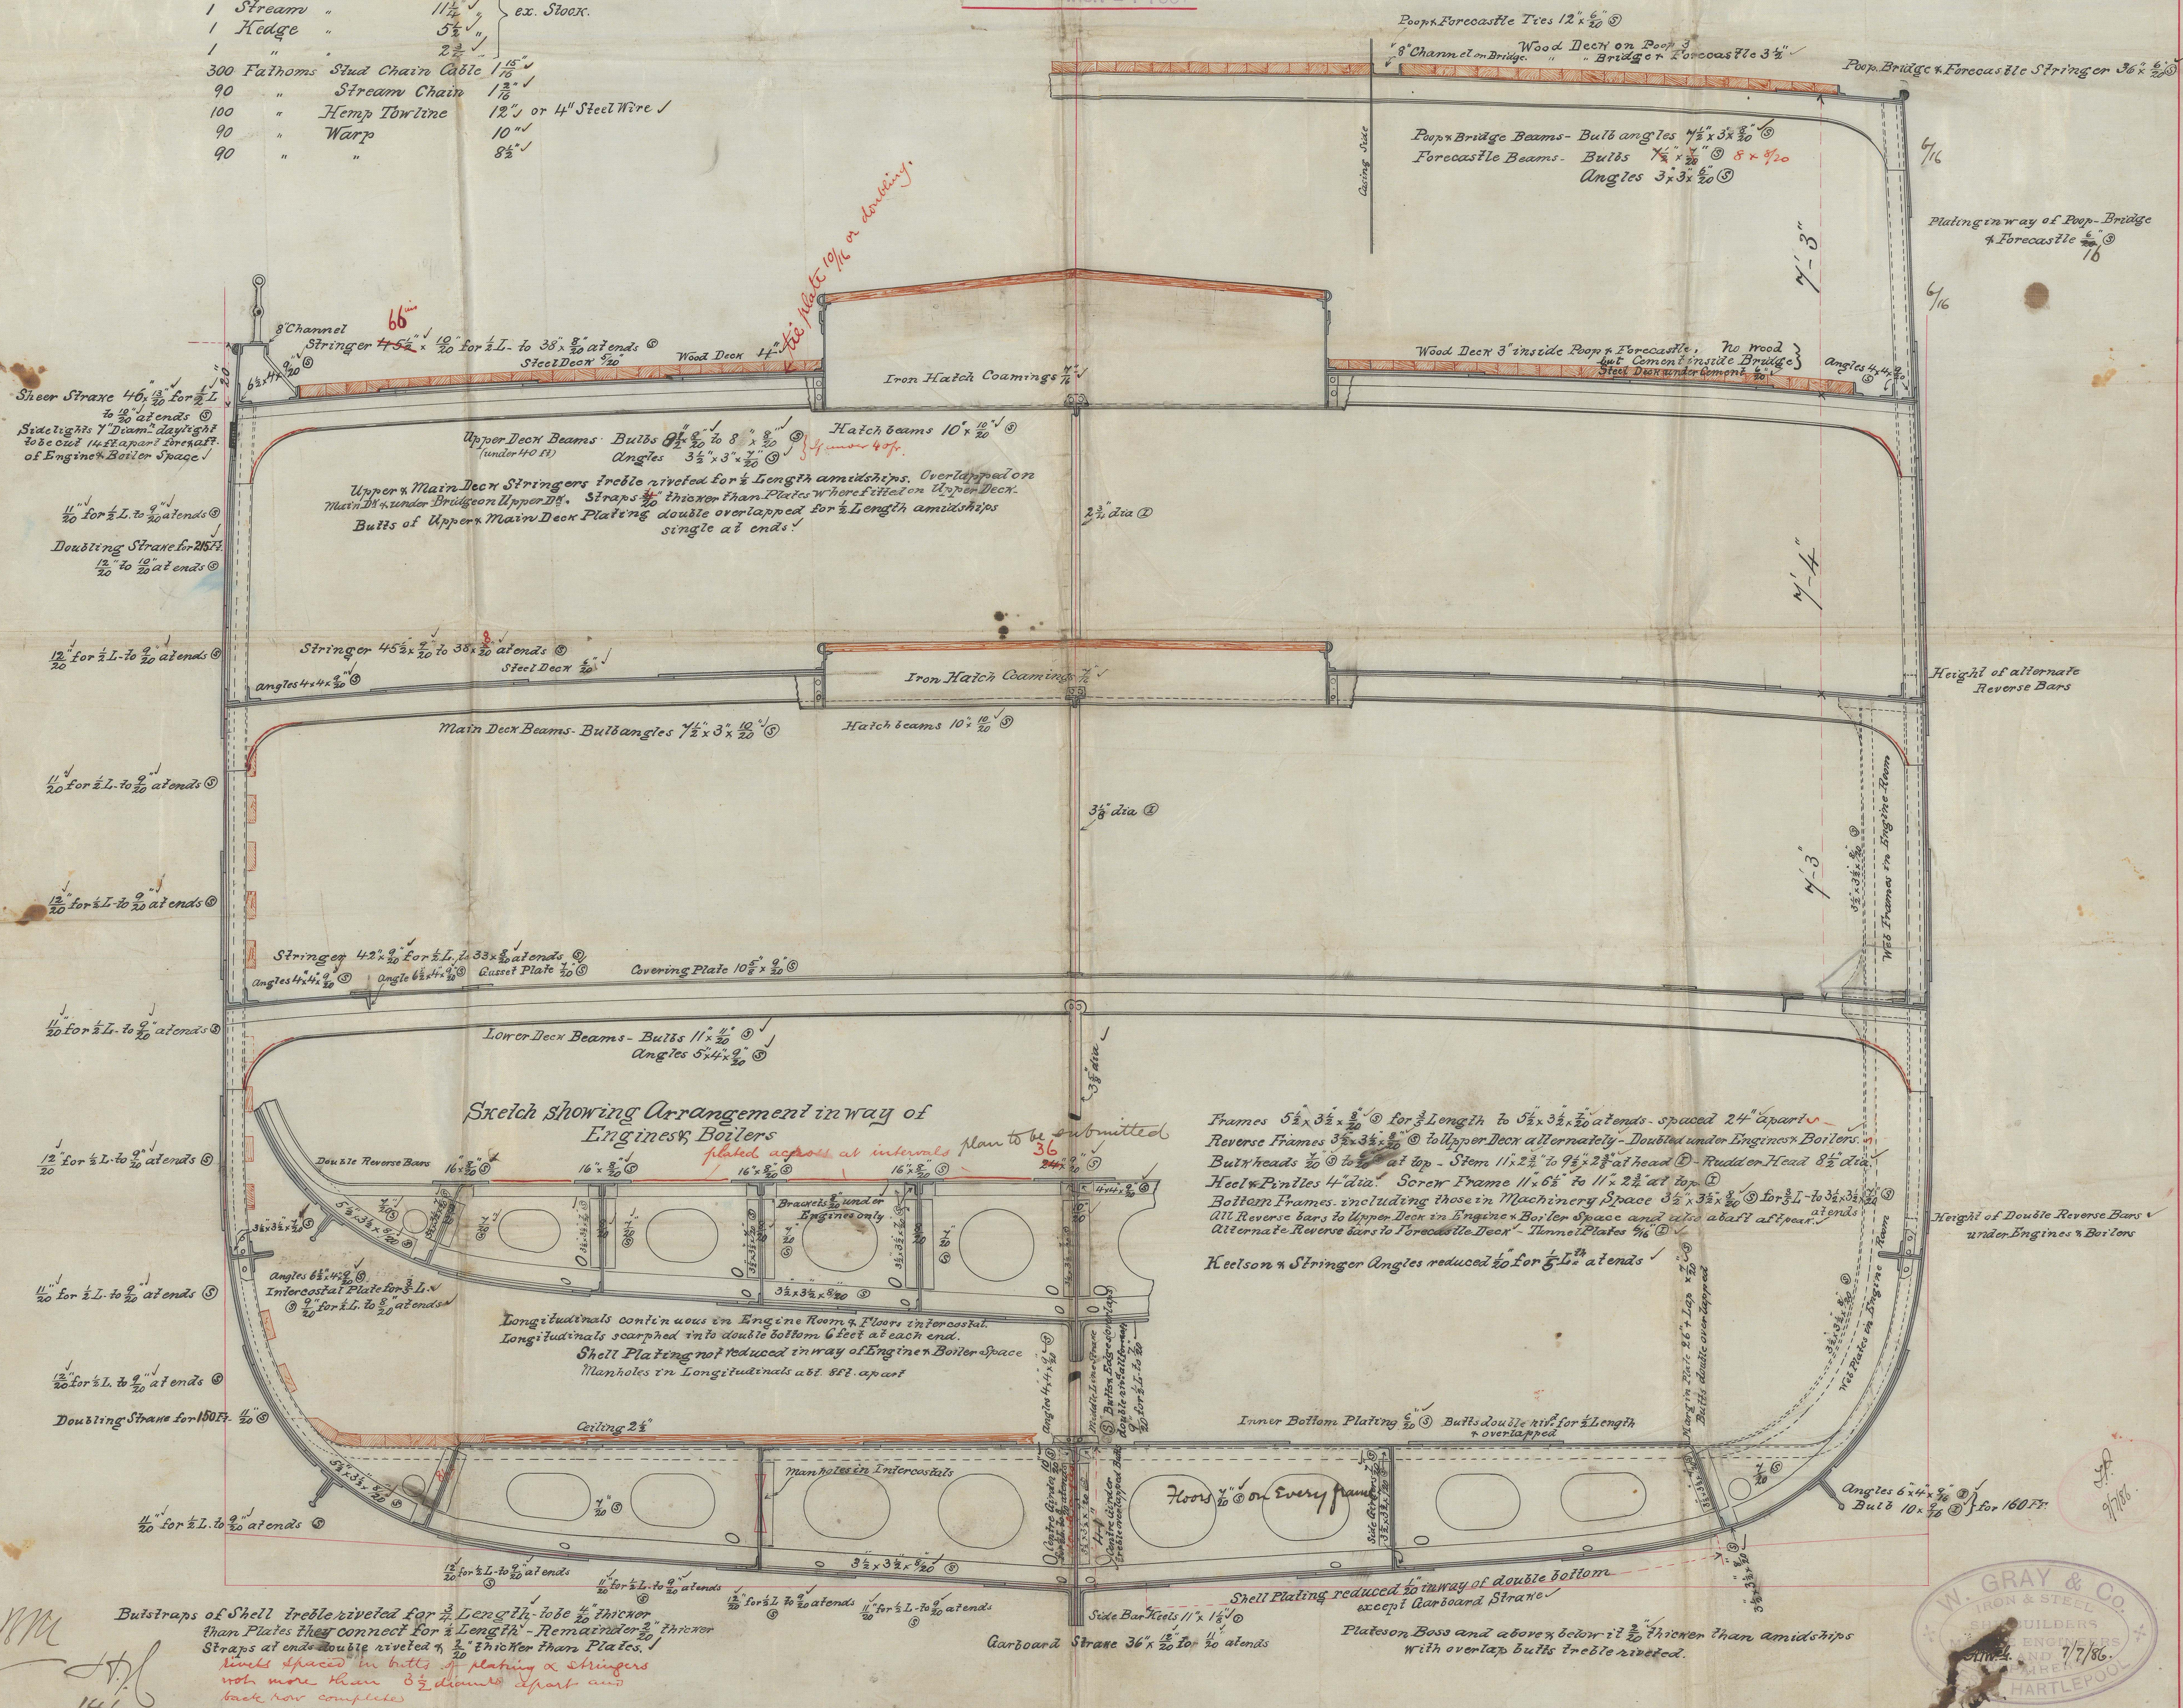

W. GRAY & CO.
IRON & STEEL
ENGINEERS
HARTLEPOOL
SHED 7/7/86.

Maryland

12/1/29

1871
74/8

706 27-20 250 050000

11 12 13 10

18

100

© 2021

