
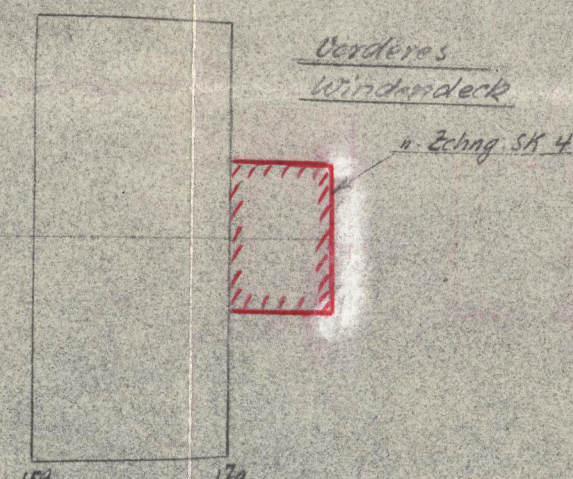


Hint. Bootsdeck

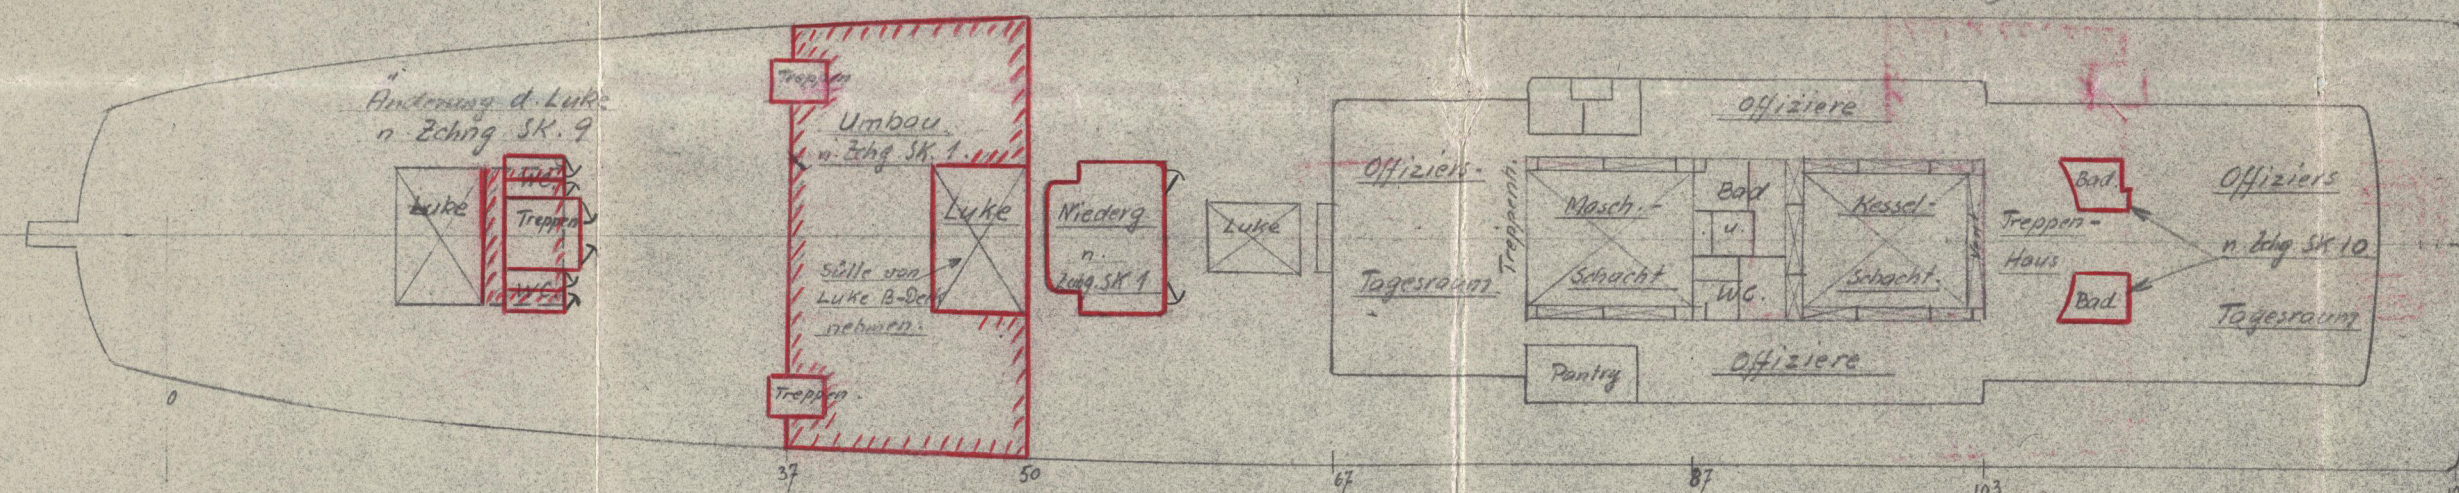

Bemerkungen

schwarz : Einbauten unverändert


blau : " aus-brew umzubauen

rot : neu einzubauen

Ausbau der Eisenteile mit AA. 490

Neueinbau " " R. 71. Gruppe 101.

Herrn Lorenz

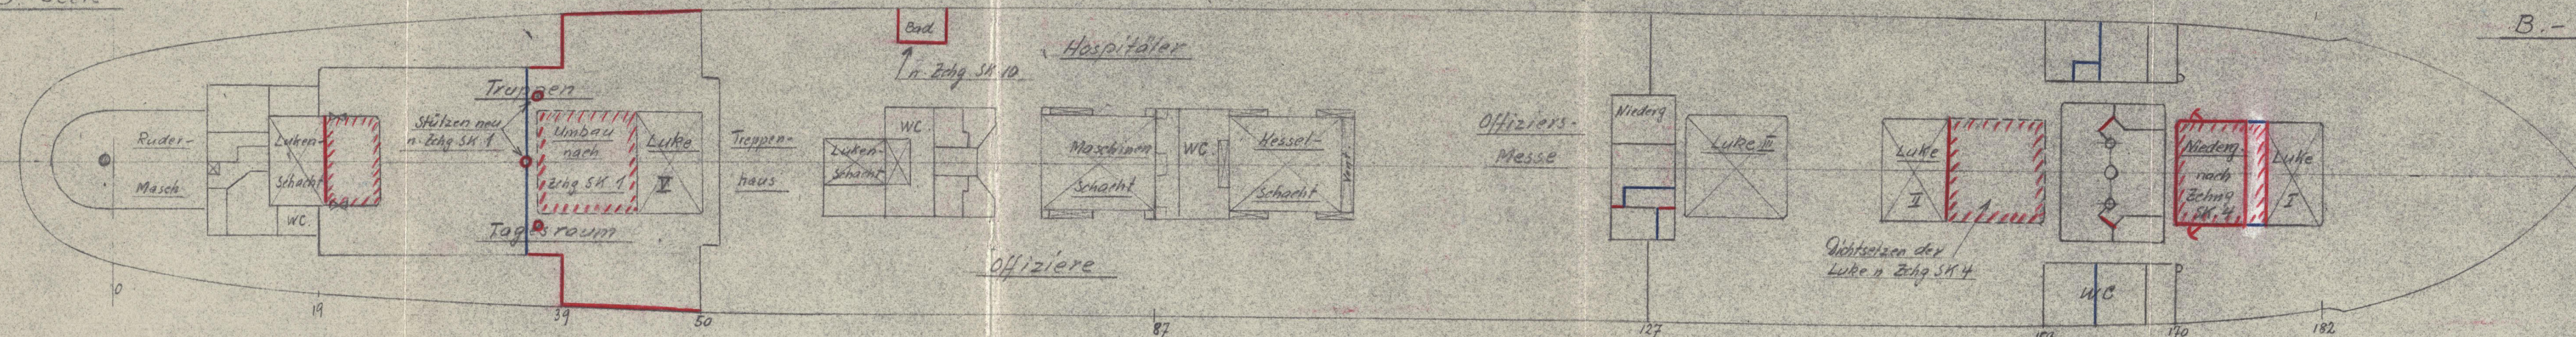[illegible]

3 15. Aug. 1945 0.45 m<sup>2</sup>

W1000.0216



GENERAL SAN  
MARTIN

DECK

R. W. E. rept No. 56.

RETAIL



© 2020

Lloyd's Register  
Foundation

W1000-0216