CONTRAT
36

CHANTIERS NAVALS FRANÇAIS

CARGOS DE 2850 Tx ..

Katowice
ex
S/S Vendinami Can 110

Katowice M.C.

Coupe au Maître

Echelle 1/20

DESSINE PAR	M. Chabaud	1/4/24	MODIFICATIONS DIVERSES APPORTEES A CE PLAN
CALQUE PAR	Nº 1 à 15		4 1/10/24 Mise à jour Conformément au Reg de Lloyd's et Bureau Veritas
VERIFIE PAR			
L'INGENIEUR			
BON POUR			
NUMERO DU PLAN	21-1ª	DESTINATAIRE Chef d'Exploitation	
		Dat. 18-2-24	

Caractéristiques

Longueur entre PP { Veritas ..... 81,63 ; Lloyd's 82,713
Largeur hors membres 12m10
Creux au Pont Supérieur AV 6,25
" " AR 7m25
Ecartement des Couples ..... 694 à 635
" " " dans les Peaks 610

Nombres (Veritas) ✠ 3/3 L.I.T.

Creux de 6m50 : (N.L = 1x81,63x7,82/10x6,05 = 59,76 ; N.T = R.10x(1x6,03) ..... 18,15 ; Creux de 6,50 ; N.C = 6,50 ..... 6,50 ; N.L = 6,59/59x81,63x12,20x7,25 = 5,435 ; N.T = 12,10x(0,9x11,7,25) ..... 14,91 ; T = 6,50 ..... 6,760 ; N.C = 6,50 ..... 6,760 ; L = 81,63 ..... 13,49 ; 7m25 ; L = 81,63 ..... 4,04 ; C = 81,63 x 81,63 / 12x6,05 ..... 9,45 ; C' = 81,63 x 81,63 / 12x7,25 ..... 7m65)

Nombres (Lloyd's) ✠ 100. A.1

Longueur des superstructures

C	6,05		
L x C	496,38	Gaillard	7,00 x 2,30
L (B+C)	1496,65	Château	26,50 x 1,00
1/2 C	au Pont Sup. AV 13,57	Pt Surélevé AR	11,00 x 2,30
C	" Château 9,84	Dunette	6,70 x 2,30
"	" Pt Surélevé AR 11,32		

Armement Veritas

HA=1447	2 Ancres sans Jas de	1900 Kg	
	1 " " "	1587 "	
	1 " de Touée Sans Jas	600 "	
	440m de Chaine Etançonnée de 44 m/m	13,790 "	
MA=1471	1 Remorque en Chanvre de 165m de Longueur et 305 de Circonférence		
	1 Cordage de Secours en Chanvre de 160 " " 241 "		
	3 " de remorque en acier " " " 54 "		
	Etraye 192x52	Etambot	192x140

Rivetage

Joints Longitudinaux — 2 Rangs Rivets de 22 en Chaine E=40 Larg^r des Clin 135

Bordé d'Est	Quille	Milieu	"	"	20	"	"	"	"	120
	Fond et Muraille	Extremités	"	"	20	"	"	"	"	120
	Carreau	Milieu	4	"	25	"	"	"	"	130
Plafond de Ballast	Sous Machine & Chaudieres		1	"	20	"	"	"	"	68
	Ailleurs		1	"	20	"	"	"	"	63
Pont Supérieur	Gouttière	Milieu AV	2	"	22	"	"	4,50	"	135
		Extremités	1	"	20	"	"	4,50	"	63
	Autres Virures		1	"	16 et 20	"	"	"	"	60 et 63

Abeuls

Bordé d'Est	Quille	Milieu	3	"	"	22	"	"	3,50	230
	Fond & Muraille	Extremités	3	"	"	22	"	"	3,50	230
		Milieu	3	"	"	22 & 20	"	"	3,50	230 & 200
		Extremités 3 & 2		"	"	20	"	"	3,50	190 & 130
	Carreau	Milieu AV	4	"	"	25	"	"	4,0	325
		AR	3	"	"	22	"	"	3,50	230
		Extremités 3 & 2		"	"	22 & 20	"	"	3,50	230 & 180
Plafond de Ballast	Virure Centrale et Côté de cale		2	"	"	20	"	"	4,0	130
	autres	Sous Machines & Chaud^r	2	"	"	20	"	"	4,0	130
	Virures	Milieu	2	"	"	20	"	"	4,0	130
		Extremités	1	"	"	16	"	"	4,0	130
Pont Supérieur	Gouttière	Milieu	4	"	"	25	"	"	4,0	355
		Extremités 3 & 2		"	"	22 & 20	"	"	3,50	230 & 180
	autres	Milieu	2	"	"	20	"	"	4,0	130
	Virures	Extremités 2 & 1		"	"	20 & 16	"	"	"	130 & 65

½ Coupe dans la Cale 3

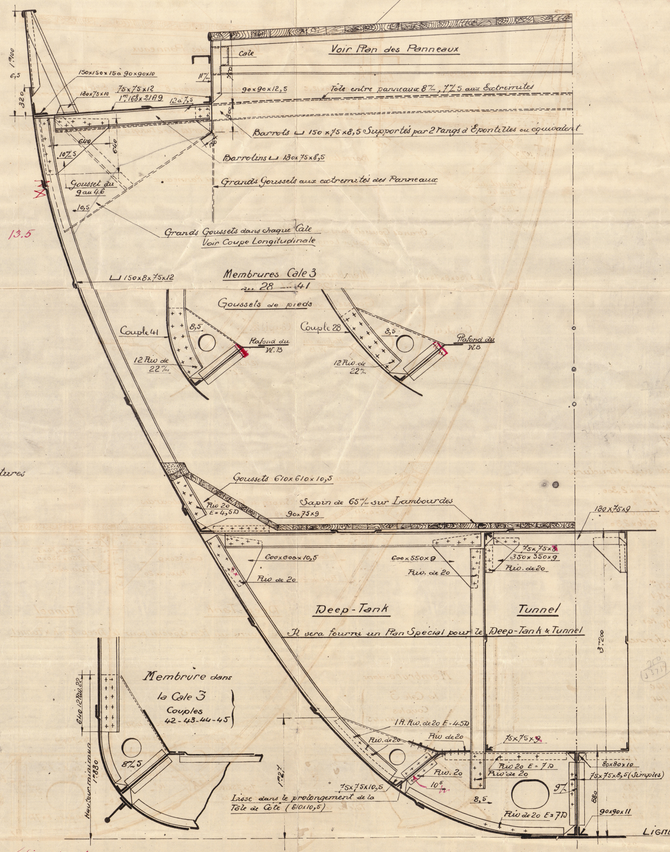

Armement Lloyd's — Nombre 1615 ou 1723/6 (Lettre "A")

1 Ancre	Sans Jas de	1803 Kgs
"	" " "	1732 "
"	" " "	1595 "
"	" de Touée Sans Jas de	587 "
440m	de Chaine Etançonnée de 44 m/m	13,550 "
1	Remorque en Chanvre de 165m de Long^r et 279 m/m de Circonférence	
2	Aussières " " " " " 152 "	
"	" " " " " " 127 "	
1	Filin d'acier pour l'Ancre de Touée de 135m de Long^r à 102 m/m de Circonf^ce	

½ Coupé dans le Compartiment des Chaudières

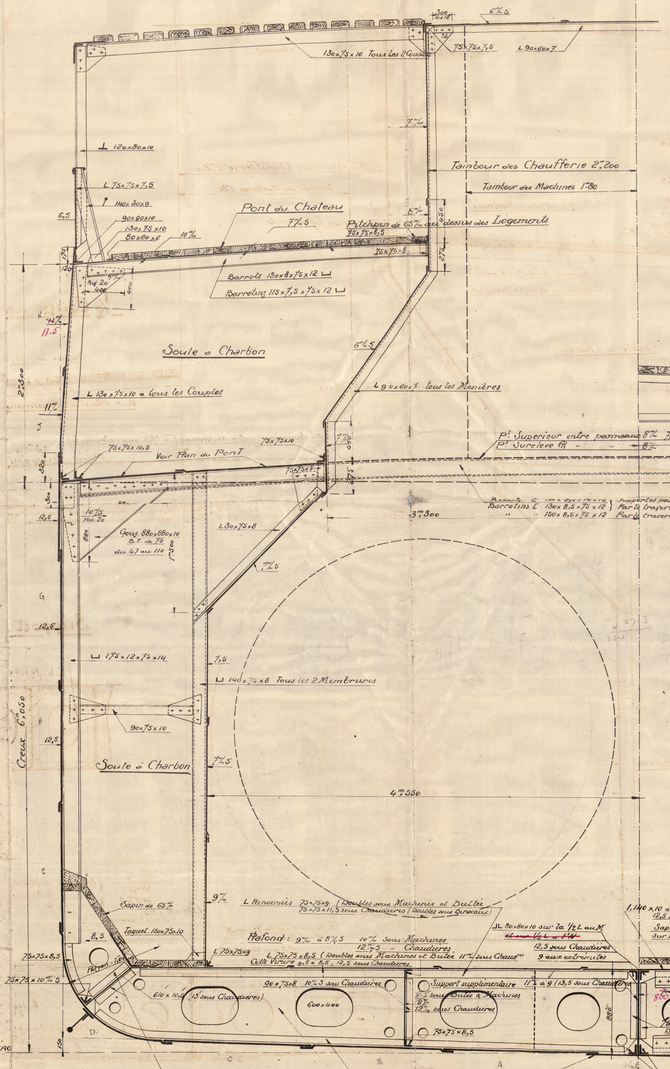

½ Coupé dans les Cales AV

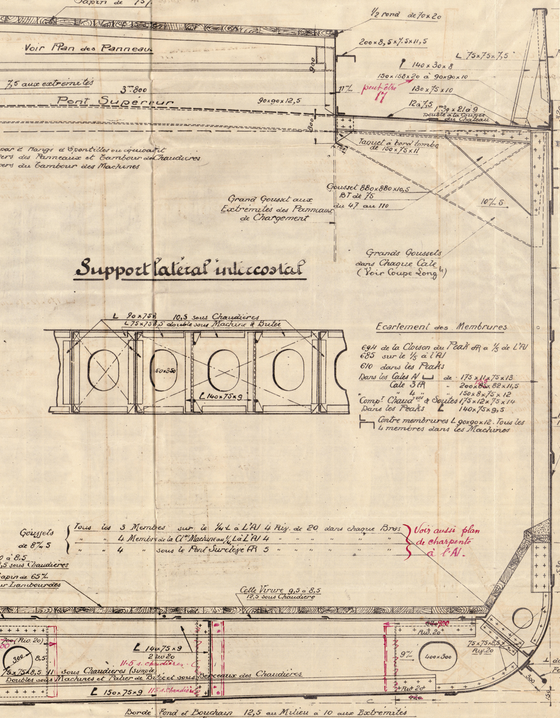

Goussets de 8%7 : Tous les 3 Membres sur le ¼ L a L'AV et ¼ Rig^s de 20 dans chaque Bras — Vers axes plan de chargement
" " 8%7 : " " Membres de la Cl^e Machines et L'a L'AV 4 " " " " " "
" " 8%7 : " " 4 " " sous le Pont Surcelevé AR 3 " " " " " "

Bordé : Fond et Bouchain 12,5 au Milieu et 10 aux Extremités
Les 3 1^res Virures auront 12,5 de la L^r a aux M. a la Cloison d'abordage

Repésentant Techniques en France du Lloyd's Register of Shipping
18-2-24

© 2020 Lloyd's Register Foundation
L11011-0091