
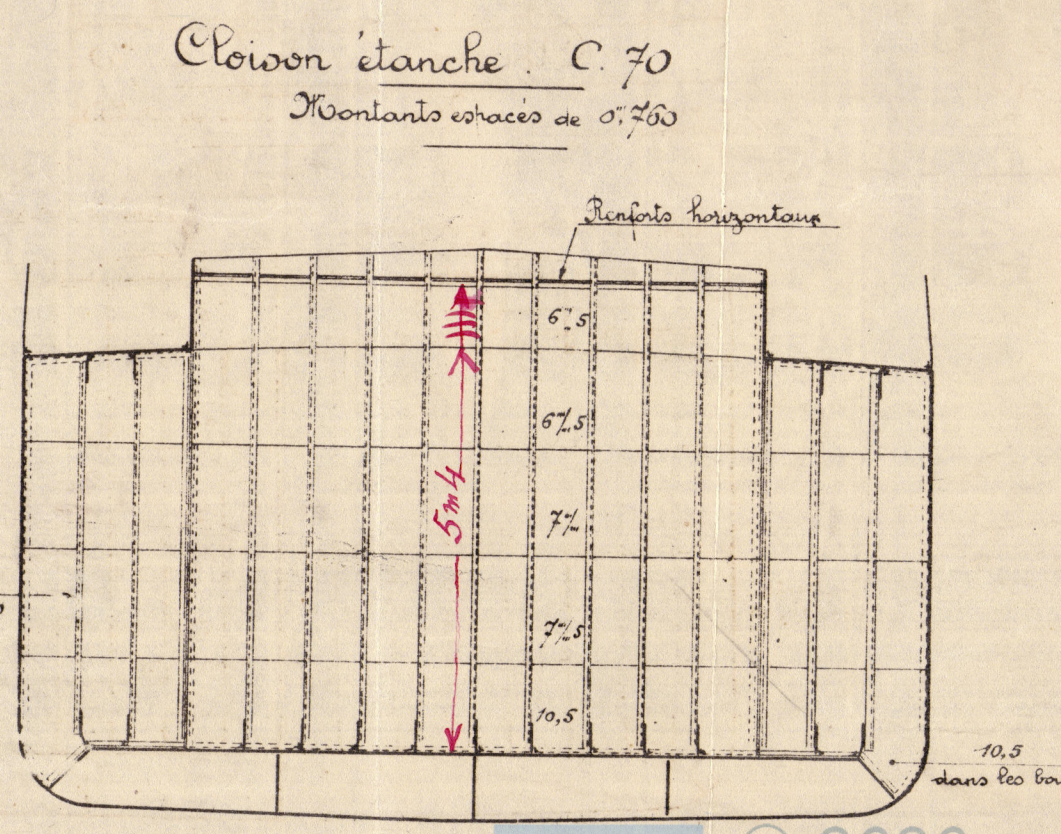
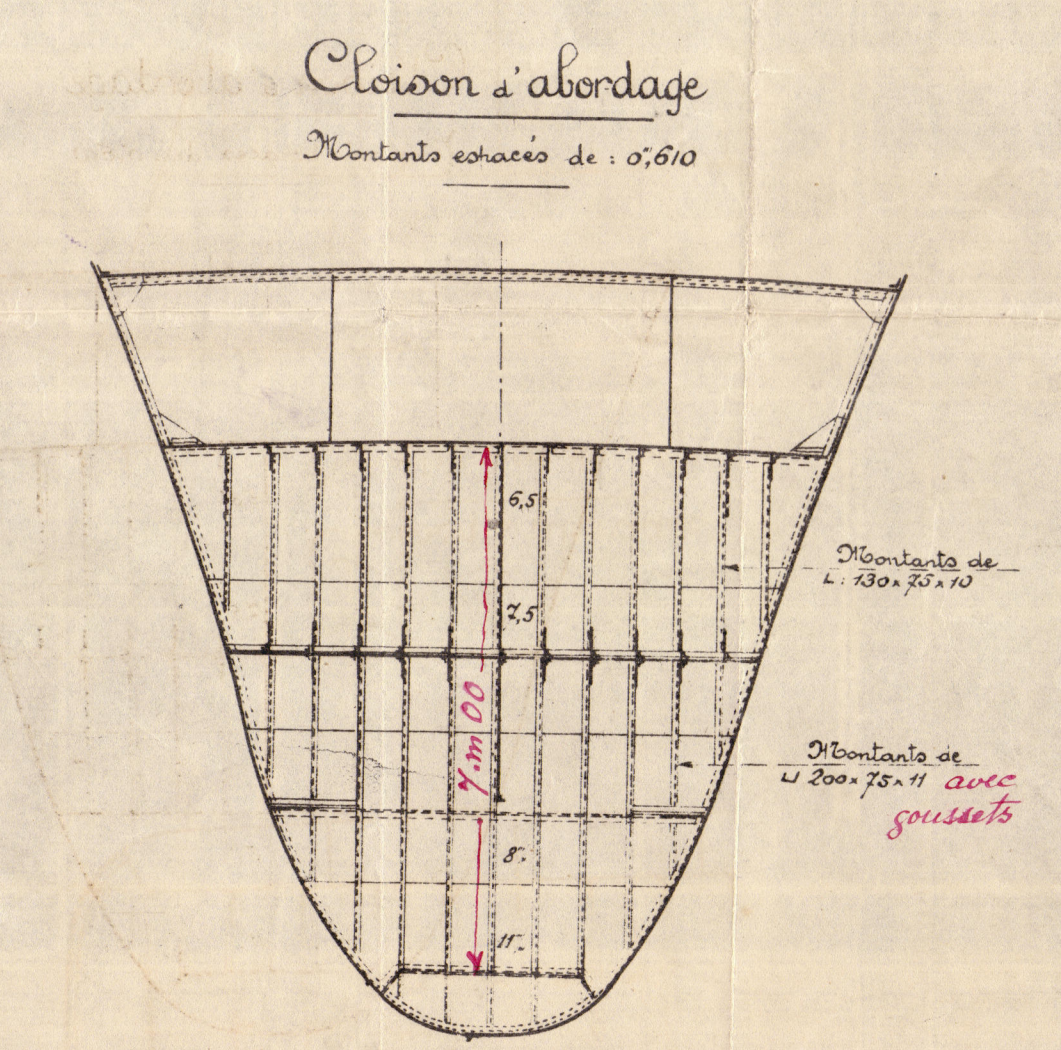
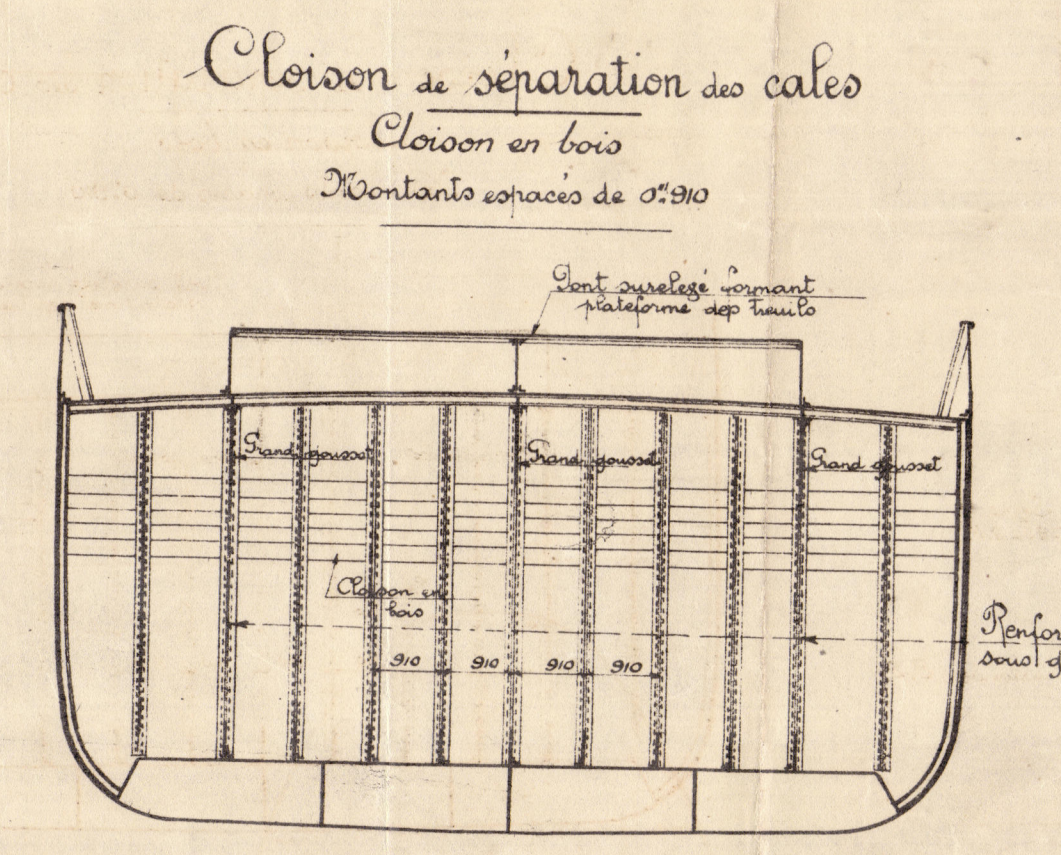
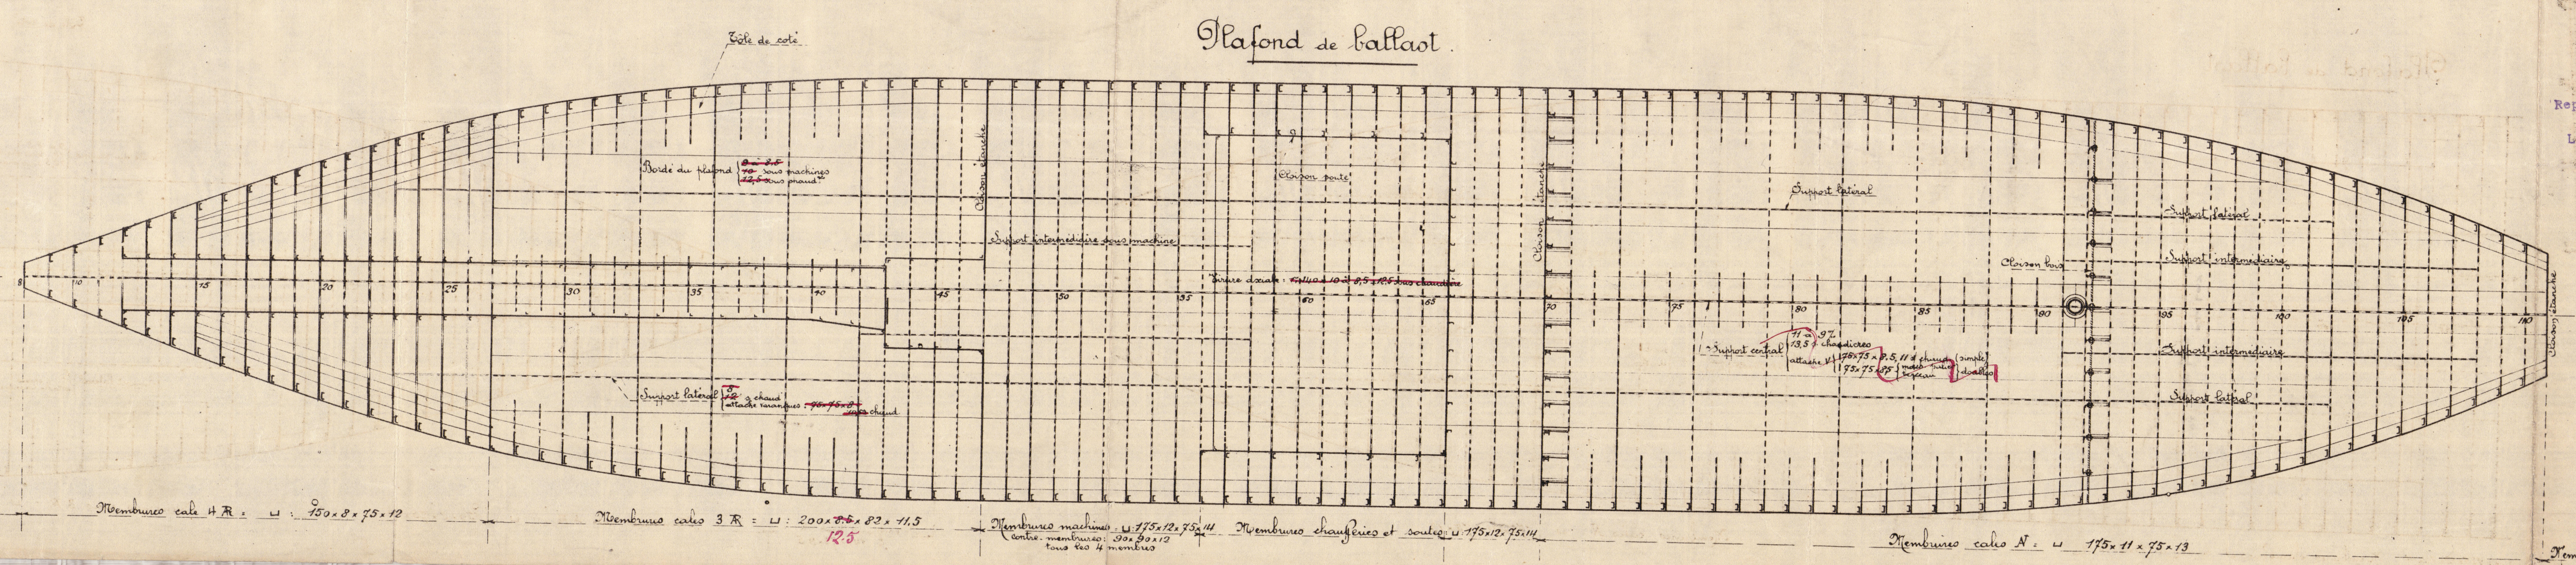
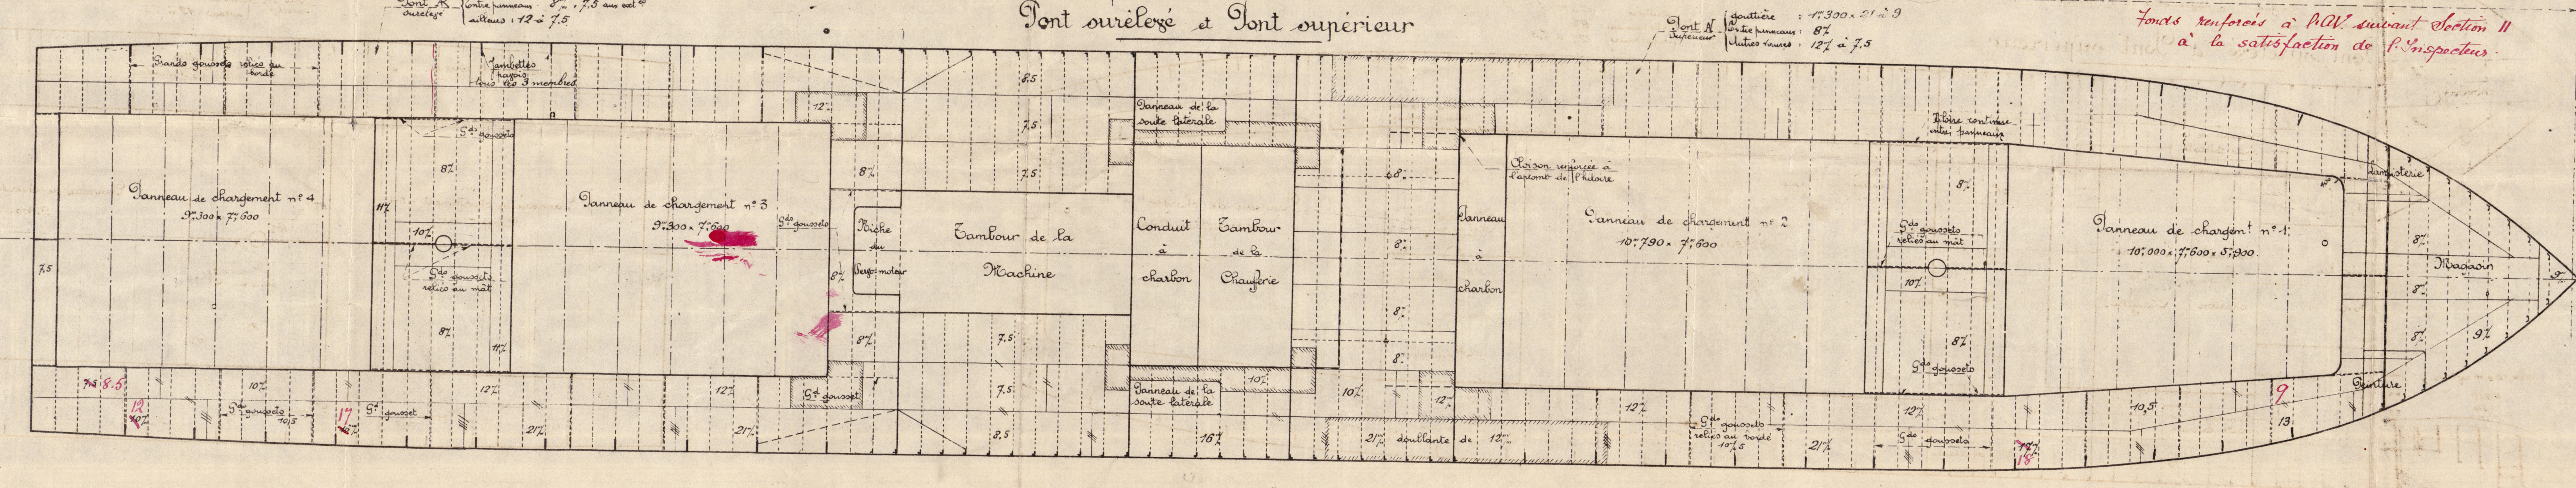


London Profile
Chantiers Navals Français
Natowice
Katowice
CARGO de 2850^T
 Can 110
 Week Section 509
 4, Rue Auber, PARIS
 9 NOV 1909
Structure générale.
 Echelle : 1/100
 Dessiné par Daburon 10/1/12
 Vérifié par M. N. 12
 Approuvé par M. N. 12
 MODIFICATIONS DIVERSES APPORTÉES À CE PLAN
 NUMÉRO DU PLAN **21-2²**
 DESTINATAIRE *Vapeur de guerre*
 Date 13-2-11
 TORUN
 Cpt. Report
 No. 13451

Caractéristiques

	Vérités	Lloyd's
Longueur entre PP.	81'630	82'130
Longueur hors membrures	12'100	12'100
Caisse au ligot, pont N.	6'050	
Caisse au ligot, pont R.	7'250	

Nota
 Les plans des Charpentiers N et R
 seront soumis ultérieurement à
 l'approbation, ainsi qu'un plan
 du deck tank et du tunnel.

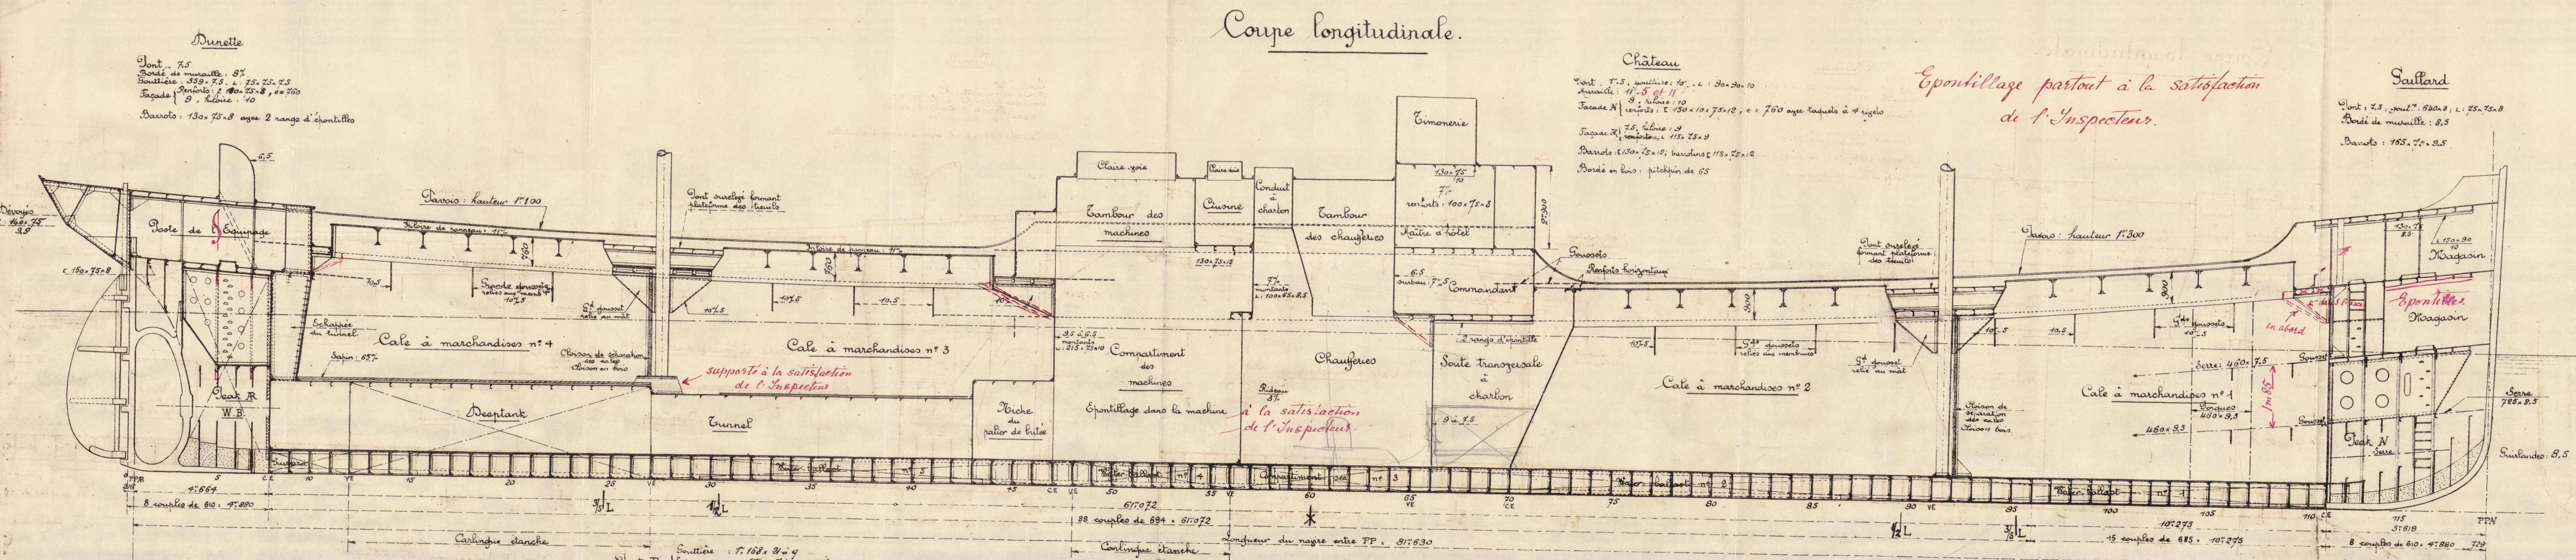

H. D. 24
 Représentant Technique en France
 du
 Lloyd's Register of Shipping.