

シヤフチング


天<sup>10</sup>度<sup>30</sup>ノ  
番M-2

大<sup>10</sup>分  
小<sup>10</sup>分

ボルト孔ハ然テリマール通スト  
ノド及大連海防會社検査証ヲ要ス




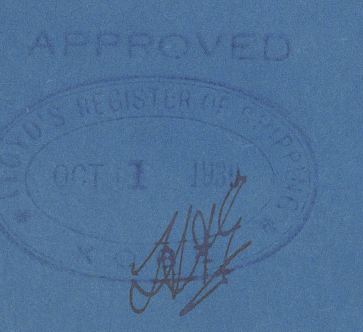

Noted CB  
4.11.30  
184





No 184-5

シャフティング


天<sup>3/16</sup>度<sup>3/8</sup> = 1.0"

番 M-2

大 <sup>3/4</sup> 分	V
小 <sup>3/4</sup> 分	I

LTS

APPROVED

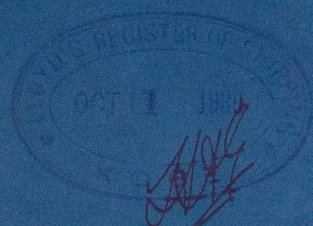

Noted CB

4. 11. 30

*[Signature]*

ロイド行

SHAFTING

APPROVAL IS REQUESTED.  
ONE COPY TO BE RETURNED  
WITH THE ORIGINAL AND ONE COPY  
TO BE RETAINED BY THE OWNER

W1028-0075

S/S "SANTO MARU"

W067387



© 2020

Lloyd's Register  
Foundation