

SS. "François Tixier"  
ex SS "Ubalde"

Cft n° 41734

---

n. n. François Tixier



© 2020

Lloyd's Register  
Foundation

W1031-0113



1 BOOTKETEL.

VOOR.

15. "Slinkerveer" van de Rotterdamse Algemeene Schiepvaart Mij: te Rotterdam, Bouw N<sup>o</sup> 1 van de N. V. Schiepvaart: de Maas te Slinkerveer.


VERVARMEND OPPERVLAK 145 MTR<sup>2</sup>

VERWARMDE OPPERVLAK 130 MTR<sup>2</sup>

STOOMSPANNING 13. K.G. PER. C.M<sup>2</sup>

60  $\frac{1}{2}$  m VEERVEILIGHEID MET HOOGHE HEFFING.

MANGAT 300/400

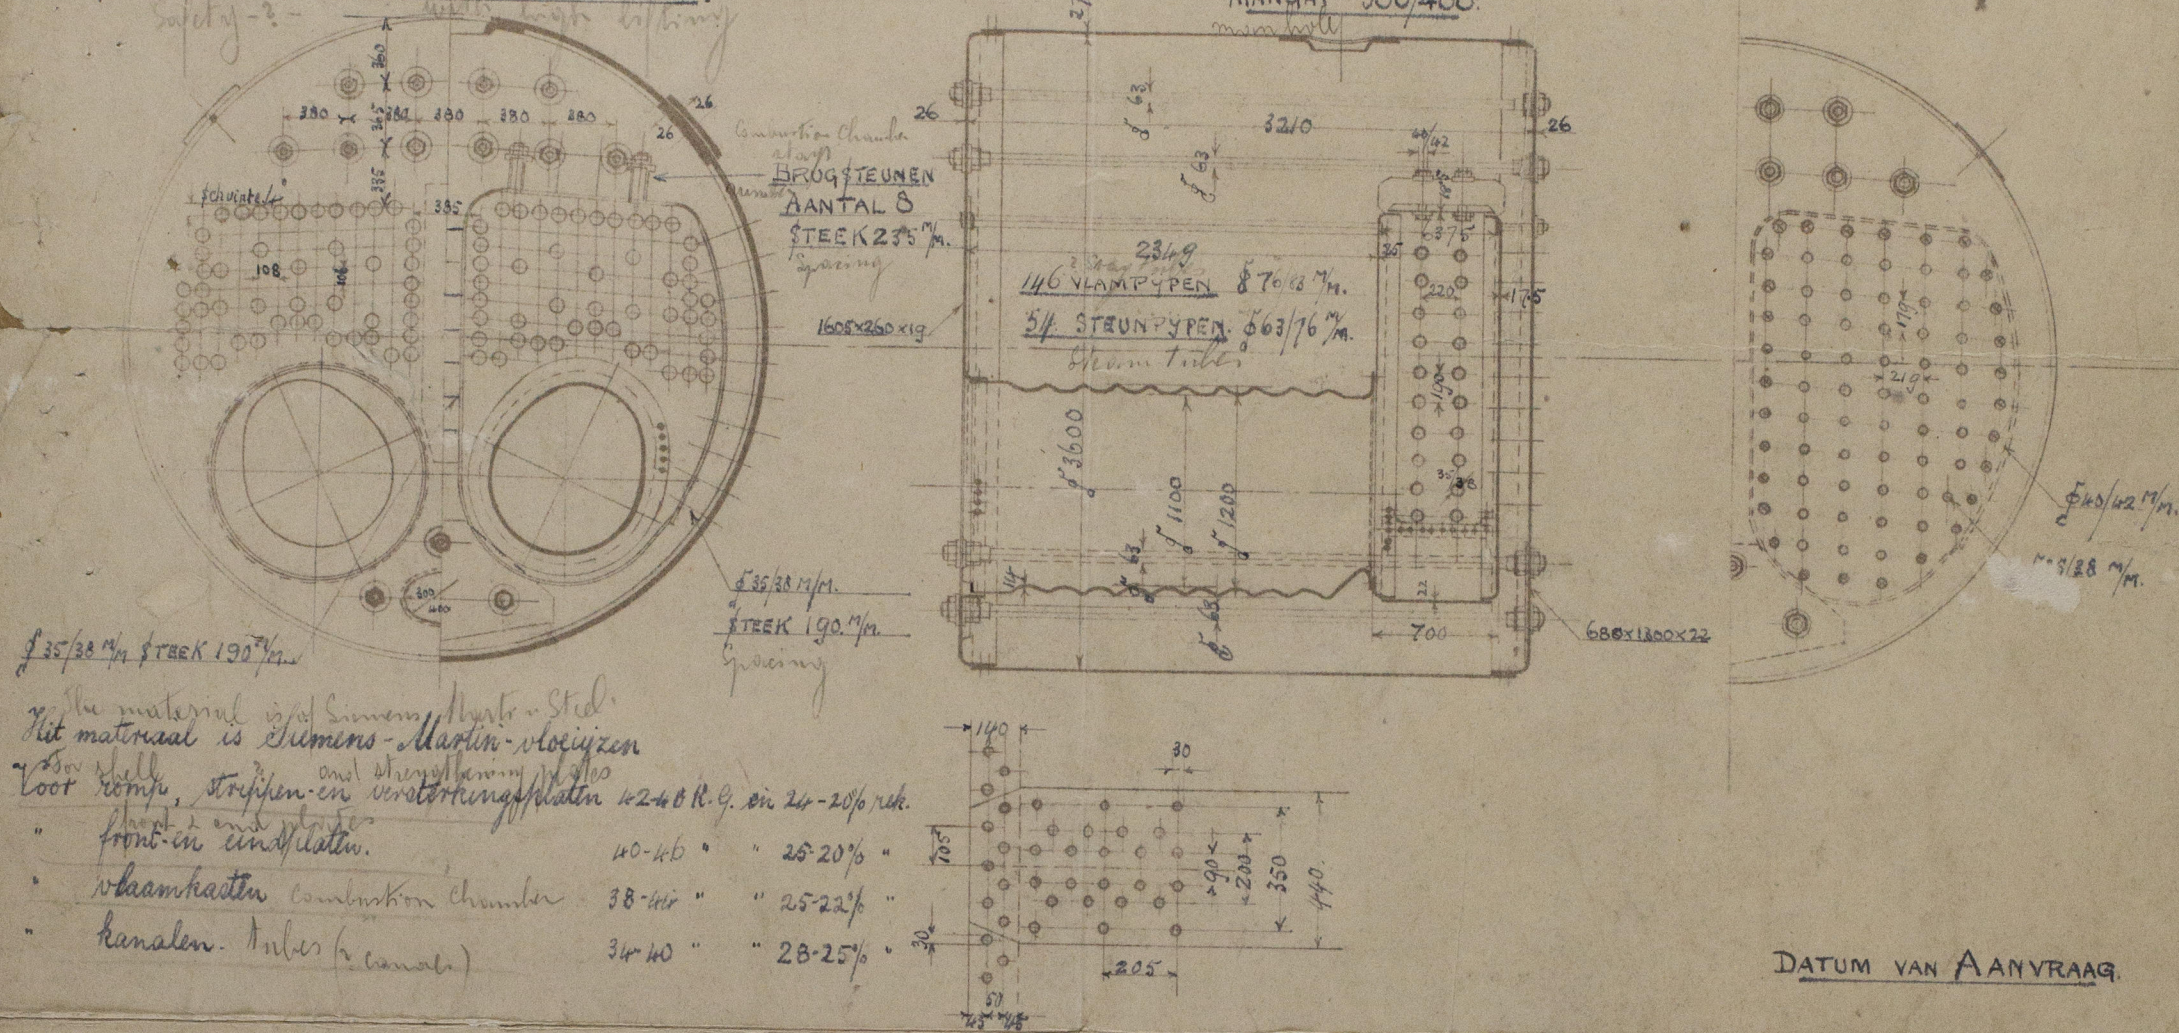

DATUM VAN AANVRAAG

GEBR. STORK & CO. HENGLO (O).

Bones No. 3417.

1. BOILER.

FOR

S. S. "SLIKKERVEER." of the Rotterdamsche Algemeene Schiedsvaert Mij. of Rotterdam.

FRIDAY, 1911

