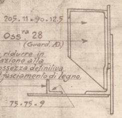
205.11.90.12.5
Oss.ra 28
(Guard. AD)
ridurre in
zione alla
ossezza definitiva
fasciamento di legno.
75.75.9

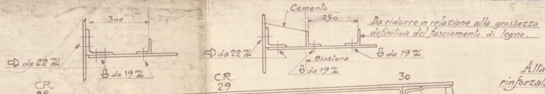
300
da 22 m/m
da 19 m/m
Cemento
250
da 22 m/m
Ossatura
da 19 m/m
da 19 m/m
Da ridurre in relazione alla grossezza definitiva del fasciamento di legno.

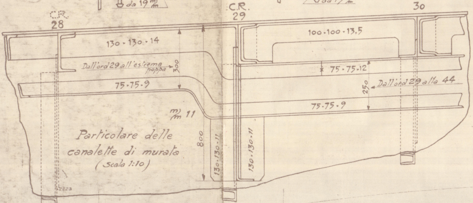
C.R. 28
C.R. 29
30
130.130.14
100.100.13.5
Dall'ord 29 all'estrema poppa
300
75.75.12
75.75.9
Dall'ord 29 alla 44
250
75.75.9
m/m 11
800
130.130.11
130.130.11

Particolare delle canalette di murata (Scala 1:10)

Costola rinforzata sull'ord. 29 (Guard. AD)

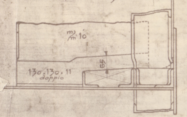
m/m 10
130.130.11 doppio
65

Scala 1:20

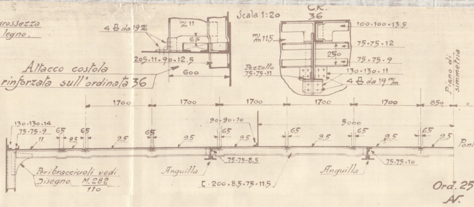
4 da 19 m/m
m/m 11
65
205.11.90.12.5
600
C.R. 36
100.100.13.5
m/m 11.5
75.75.12
250
75.75.9
Pezzotto 75.75.11
130.130.11
4 da 19 m/m
Piano di simmetria
1700
1700
1700
1700
1700
850
5000
130.130.14
75.75.9
11
65
9.5
90.90.10
75.75.8.5
75.75.10
Anguilla
Anguilla
Per i bracciuoli vedi Disegno M.282/110
[200.8.5.75.11.5
Ord. 25
AV.

Attacco costola rinforzata sull'ordinata 36

~ Ponte C ~

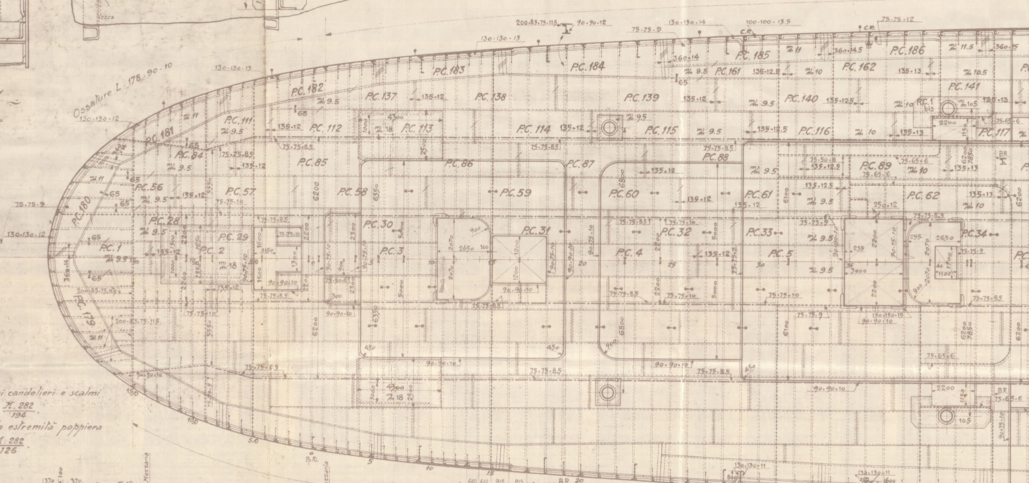
Ossature L. 178.90.10
130.130.12
130.130.13
130.130.13
200.8.5.75.11.5
90.90.12
75.75.9
130.130.14
100.100.13.5
75.75.12
C.R.
P.C. 183
P.C. 184
P.C. 185
P.C. 186
P.C. 182
P.C. 181
P.C. 180
P.C. 179
P.C. 137
P.C. 138
P.C. 139
P.C. 140
P.C. 141
P.C. 161
P.C. 162
P.C. 111
P.C. 112
P.C. 113
P.C. 114
P.C. 115
P.C. 116
P.C. 117
P.C. 84
P.C. 85
P.C. 86
P.C. 87
P.C. 88
P.C. 89
P.C. 56
P.C. 57
P.C. 58
P.C. 59
P.C. 60
P.C. 61
P.C. 62
P.C. 28
P.C. 29
P.C. 30
P.C. 31
P.C. 32
P.C. 33
P.C. 34
P.C. 1
P.C. 2
P.C. 3
P.C. 4
P.C. 5
P.C. 1 bis
360.14
360.14.5
360.15
135.12
135.12.5
135.13
75.75.8.5
75.75.10
90.90.10
75.75.9
75.65.6
75.50.6
150.150.15
200.8.5.75.11.5
2200
2650
2070
1200
3000
6200
6800
5000
4300
2500
BR.
C.R.
1.5
5
10
15
20
25
C.R. 30
35
40
610
915
130.130.11

Per la sistemazione dei candelieri e scalmi vedere disegno $\frac{M.282}{194}$.

Per la struttura della estremità poppiera vedere disegni $\frac{M.282}{126}$.

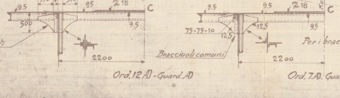
9.5
370
370
100
9.5
m/m 18
Mezzaria
C
500
9.5
2200
9.5
9.5
m/m 18
Mezzaria
C
75.75.10
12.5
12.5
9.5
2200

Bracciuoli rinforzati Ord.te 6AD e 12AD

Bracciuoli comuni

Per i bracciuoli vedi D. $\frac{M.282}{110}$

Ord. 12 AD - Guard. AD

Ord. 7 AD. Guard. AD

1/10 L.

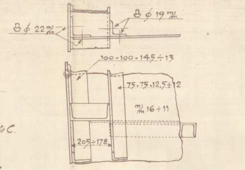

⊕ ϕ 22 m/m
⊕ ϕ 19 m/m
100-100-14.5÷13
75-75-12.5÷12
m/m 16÷11
205÷178
te C.

Dettaglio d'attacco del trincarino alla murata (Scala 1:10)

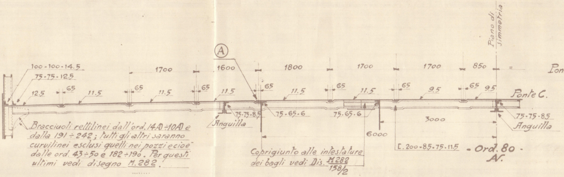

Ⓐ
Piano di simmetria
100-100-14.5
75-75-12.5
12.5
65
11.5
1700
1600
1800
1700
1700
850
9.5
Ponte C.
75-75-8.5
75-65-6
Anguilla
6000
3000
[. 200-8.5-75-11.5
- Ord. 80 -
AV.

Bracciuoli rettilinei dall'ord. 14AD÷10AD e dalla 191÷242; tutti gli altri saranno curvilinei esclusi quelli nei pozzi cioè dalle ord. 43÷50 e 182÷190. Per questi ultimi vedi disegno M.282.

Coprigiunto alle intestature dei bagli vedi Dis. $\frac{M282}{158/2}$

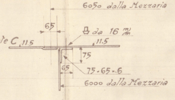

6050 dalla Mezzaria
65
⊕ da 16 m/m
Ponte C 11.5
11.5
75
65
75-65-6
6000 dalla Mezzaria

Particolare Ⓐ Scala 1:10.

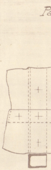

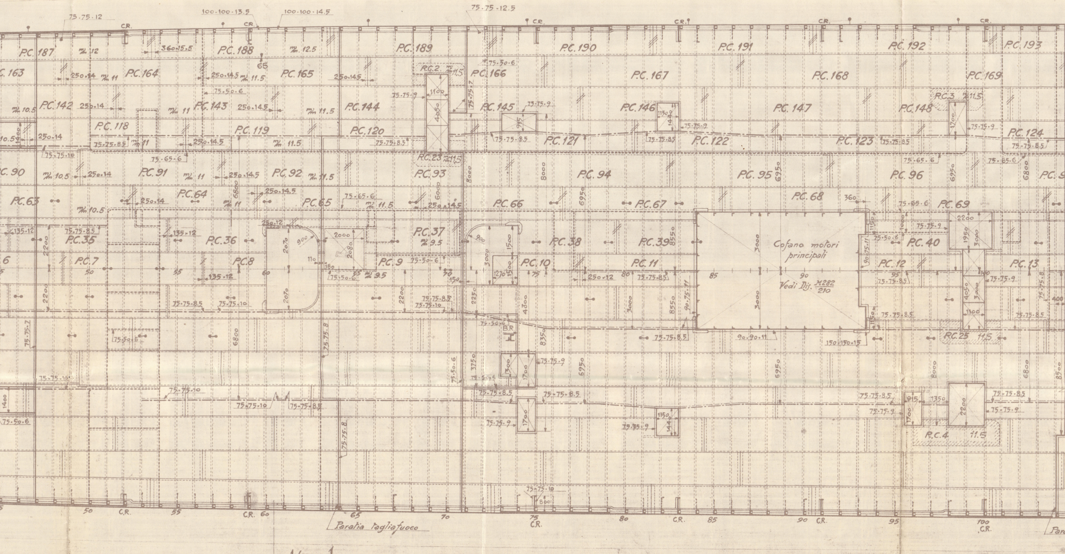

75-75-12
C.R.
100-100-13.5
100-100-14.5
75-75-12.5
P.C. 187
P.C. 188
P.C. 189
P.C. 190
P.C. 191
P.C. 192
P.C. 193
P.C. 163
P.C. 164
P.C. 165
P.C. 166
P.C. 167
P.C. 168
P.C. 169
P.C. 142
P.C. 143
P.C. 144
P.C. 145
P.C. 146
P.C. 147
P.C. 148
P.C. 118
P.C. 119
P.C. 120
P.C. 121
P.C. 122
P.C. 123
P.C. 124
P.C. 90
P.C. 91
P.C. 92
P.C. 93
P.C. 94
P.C. 95
P.C. 96
P.C. 63
P.C. 64
P.C. 65
P.C. 66
P.C. 67
P.C. 68
P.C. 69
P.C. 35
P.C. 36
P.C. 37
P.C. 38
P.C. 39
P.C. 40
P.C. 7
P.C. 8
P.C. 9
P.C. 10
P.C. 11
P.C. 12
P.C. 13
R.C. 2
R.C. 3
R.C. 23
R.C. 25
R.C. 4
Cofano motori principali
Vedi Dis. M282/210
B.R.
50
C.R.
55
C.R. 60
65
75 C.R.
80
C.R.
85
90
C.R.
95
100 C.R.
Paratia tagliafuoco
Para

½ L.

ssaggio degli orli da semplice a doppia chiodatura. (Scala 1:10)

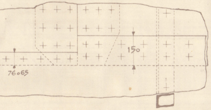

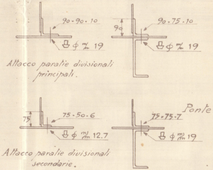

90·90·10
90·75·10
90
⌀ m/m 19
75·50·6
75·75·7
75
⌀ m/m 12.7
⌀ m/m 19

Attacco paratie divisionali principali.

Attacco paratie divisionali secondarie.

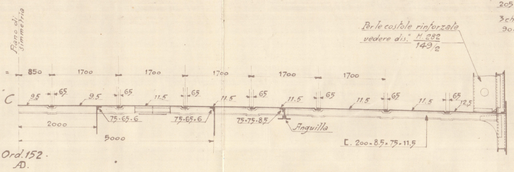

Piano di simmetria
850
1700
1700
1700
1700
1700
Ponte C
9.5
65
9.5
65
11.5
65
11.5
65
11.5
65
11.5
65
11.5
65
12.5
2000
5000
75·65·6
75·65·6
75·75·8.5
Anguilla
[200·8.5·75·11.5
Ord. 152
AD.

Per le costole rinforzate vedere dis.° M. 282 149/2

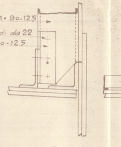

205·11·90·12.5
3 chiodi da 22
90·90·12.5

Particolare d'al al ponte C. su (Sc

Ossature [di 205·11·90·12.5

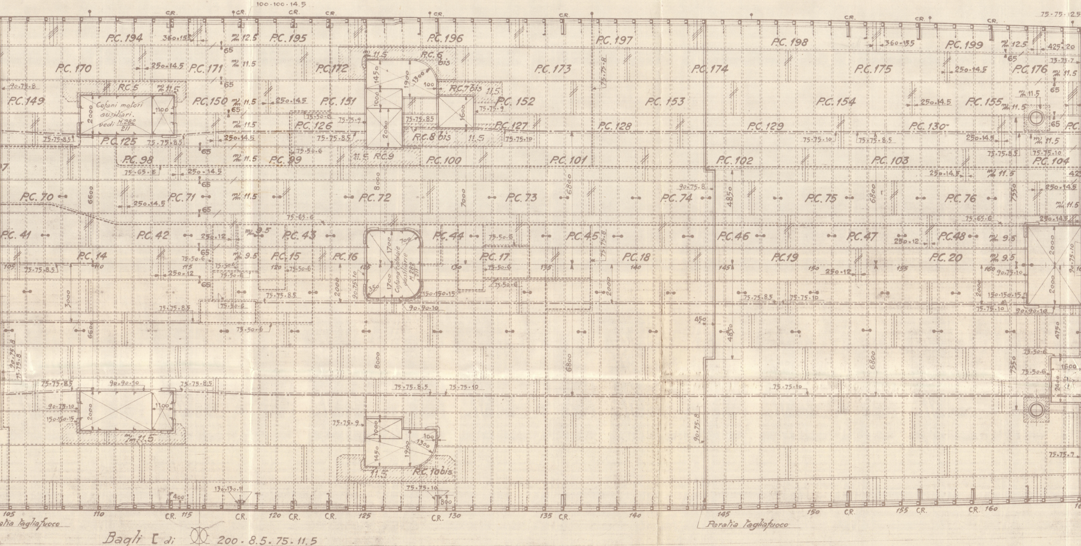

100·100·14.5
C.R.
P.C. 194
360 ⌀ 155
m/m 12.5
P.C. 195
P.C. 196
P.C. 197
P.C. 198
360 ⌀ 155
P.C. 199
m/m 12.5
425 ⌀ 20
75·75·12.5
P.C. 170
250 ⌀ 14.5
P.C. 171
m/m 11.5
P.C. 172
R.C. 6 bis
P.C. 173
P.C. 174
P.C. 175
250 ⌀ 14.5
P.C. 176
m/m 11.5
90·75·8
R.C. 5
Cofani motori ausiliari. vedi M. 282 211
2000
1100
P.C. 149
P.C. 150
250 ⌀ 14.5
P.C. 151
R.C. 7 bis
P.C. 152
P.C. 153
P.C. 154
P.C. 155
m/m 11.5
P.C. 125
75·75·8.5
P.C. 126
75·75·9
75·75·8.5
P.C. 127
R.C. 8 bis
P.C. 128
P.C. 129
P.C. 130
75·75·10
P.C. 98
75·65·6
250 ⌀ 14.5
P.C. 99
75·50·6
R.C. 9
P.C. 100
P.C. 101
P.C. 102
P.C. 103
P.C. 104
P.C. 70
6600
250 ⌀ 14.5
P.C. 71
P.C. 72
8000
7000
P.C. 73
6800
90·75·8
P.C. 74
4850
P.C. 75
6800
P.C. 76
7550
P.C. 41
P.C. 42
250 ⌀ 12
m/m 9.5
P.C. 43
Cofano caldaie ausiliarie M. 282 211
1700
P.C. 44
75·50·6
P.C. 45
P.C. 46
P.C. 47
250 ⌀ 12
P.C. 48
m/m 9.5
P.C. 14
75·75·8.5
250 ⌀ 12
P.C. 15
P.C. 16
P.C. 17
P.C. 18
P.C. 19
P.C. 20
2000
150·150·15
90·90·10
3000
6600
8000
6800
4850
4750
90·90·10
75·75·8.5
75·75·10
2000
1100
90·75·10
150·150·15
m/m 11.5
75·75·9
1450
1900
1300
R.C. 10 bis
11.5
1600
400
130·130·11
75·75·10
800
105
110
C.R.
115
120
125
130
135
140
145
150
155
160
Paratia tagliafuoco
Paratia tagliafuoco

Bagli [di 200·8.5·75·11.5

Intestature dei bagli con coprigiunto tipo locali

Per le mastre e barrotti nei boccaporti delle scale vedi Disegno $\frac{M\ 282}{282/1e2^a}$.
Per le squadre e i bracciuoli vedi Disegno $\frac{M.282}{110}$.
Per i puntelli e le anguille vedi sistemazione $\frac{M.282}{123/5}$.
Per la muratina di prora vedi Disegno $\frac{M.282}{176}$.

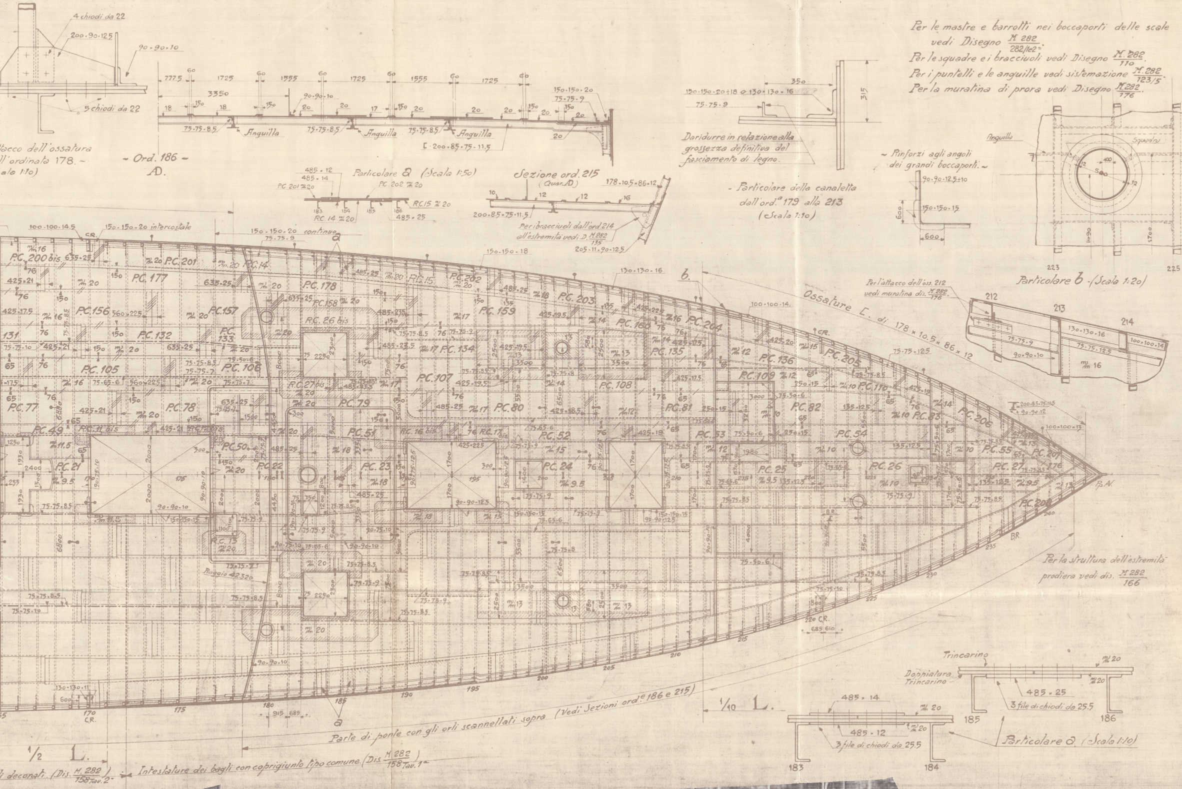
4 chiodi da 22
200·90·12.5
90·90·10
5 chiodi da 22
…ttacco dell'ossatura
…ll'ordinata 178.
…ala 1:10)
777.5
1725
1555
3350
60
18
150
20
17
90·90·10
150·150·20
75·75·9
75·75·8.5
Anguilla
[200·85·75·11.5
- Ord. 186 -
A.D.
Particolare a (Scala 1:50)
485·12
485·14
P.C. 201 m/m 20
P.C. 202 m/m 20
R.C. 14 m/m 20
R.C. 15 m/m 20
485·25
183
184
185
186
Sezione ord. 215
(Quar. AD)
178·10.5·86·12
200·85·75·11.5
Per i bracciuoli dall'ord. 214 all'estremità vedi D. M.282/135
205·11·90·12.5
350
315
130·150·20÷18 o 130·130·16
75·75·9
Daridurre in relazione alla grossezza definitiva del fasciamento di legno.
- Particolare della canaletta dall'ord.e 179 alla 213 (Scala 1:10)
~ Rinforzi agli angoli dei grandi boccaporti. ~
90·90·12.5÷10
150·150·15
600
Anguilla
Squadra
400
223
225
Particolare b - (Scala 1:20)
Per l'attacco dell'oss. 212 vedi muratina dis. M.282/176
212
213
214
130·130·16
100·100·14
75·75·12.5
90·90·10
m/m 16
100·100·14.5
C.R.
150·150·20 intercostale
150·150·20 continuo
150·150·18
130·130·16
100·100·14
Ossature L. di 178 × 10.5 × 86 × 12
P.C. 200 bis
P.C. 201
P.C. 177
P.C. 178
P.C. 156
P.C. 157
P.C. 158
P.C. 159
P.C. 202
P.C. 203
P.C. 204
P.C. 205
P.C. 206
P.C. 207
P.C. 208
P.C. 131
P.C. 132
P.C. 133
P.C. 134
P.C. 135
P.C. 136
P.C. 105
P.C. 106
P.C. 107
P.C. 108
P.C. 109
P.C. 110
P.C. 77
P.C. 78
P.C. 79
P.C. 80
P.C. 81
P.C. 82
P.C. 83
P.C. 49
P.C. 50
P.C. 51
P.C. 52
P.C. 53
P.C. 54
P.C. 55
P.C. 21
P.C. 22
P.C. 23
P.C. 24
P.C. 25
P.C. 26
P.C. 27
R.C. 26 bis
R.C. 27 bis
R.C. 16 bis
R.C. 17 bis
R.C. 11 bis
R.C. 13
Ruggio 42320
Pp.AV.
BR.
Per la struttura dell'estremità prodiera vedi dis. M.282/166
170
175
180
185
190
195
200
205
210
215
220
225
230
235
240
C.R.
130·130·11
600
915 689
685 610
a
1/10 L.
1/2 L.
Parte di ponte con gli orli scannellati sopra (Vedi Sezioni ord.e 186 e 215)
…li decorati. (Dis. M.282/158 Tav. 2ª)
Intestature dei bagli con coprigiunto tipo comune. (Dis. M.282/158 Tav. 1ª)
Trincarino
Doppiatura Trincarino
m/m 20
485·25
3 file di chiodi da 25.5
485·14
485·12
Particolare a (Scala 1:10)

M. 282
89

COMMESSA N. 2153

Genoa Report
No:

"ANSALDO" S.A.
CANTIERE NAVALE
SESTRI PONENTE

Augustus
COSTRUZIONE N. 282
Q.S.M.V. "AUGUSTUS"
GEN. 10113.

RETAIN

STRUTTURA DEL PONTE C.

As Built
SCALA 1:100 - 1:50

LLOYD'S REGISTER of SHIPPING
26/11/27 J.S.O.

"ANSALDO"
SOCIETÀ ANONIMA
SEDE IN GENOVA
SESTRI PONENTE, LI 27 Novembre 1925
DISEGNATORE
LUCIDISTA IP.
CONTROLLO M.
L'Ingegnere Capo
IL DIRETTORE
Annesso al foglio N.
del

Data	Alterazioni	Ingegnere	Disegnatore
20-2-926	Messo in relazione alle richieste del Lloyd's Register ed aggiornato.		IP.
18-6-926	Aggiornato		IP.
25-6-926	Aggiornato		IP.
30-6-926	Modificate aperture fra le ord. 125÷129 richiesto dall' Q.A.R.N.		IP.
26-8-926	Modificati attacchi riposteria - ord. 177÷180.		A.V.
1-9-26	Aggiunto dettaglio unione anguille con tubo catene		EB

Per la distinta delle lamiere vedi Specifica XXIV
" " " degli angolari " "
" " " dei bagli " "

W1042-0030

© 2021 Lloyd's Register Foundation