

14/12/24



Schiff Nr. 639 Einschrauben-Fracht-Motorschiff.

K.5.

Längsschnitt - Decks- u. Doppelboden.

VULCAN-WERKE
HAMBURG UND STETTIN
ACTINGESELLSCHAFT

Besondere Stützen unter Werten, Balken und Bodenmaschinen werden eingezeichnet.
Die Unterzüge laufen über den Stützen auswärts durch.
Die Schiffe wurden an den Unterzügen möglichst verankert.

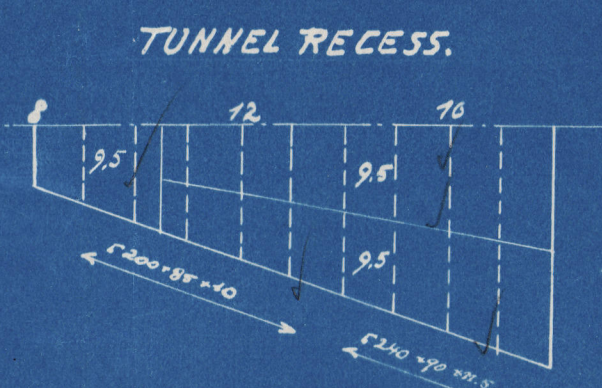 


Profile ^{D. 63?} and decks

Vulcan Werke's No. 639

Hamburg letter 18th Dec. 1924

RE

2

Reudshung

Hamburg Report Nr. 16725



© 2020

Lloyd's Register
W1060-0043
Foundation