

M.V. SUMATRA

MOTONAVI N° 752-753

SEZIONE LONGITUDINALE, ANGUILLE E STANTI PER LA CLASSIFICA *As Fitted*


Classe Registro Italiano 100 AS 1-1C

Lloyd's Register 100 A1


Scala 1:100

DIMENSIONI PRINCIPALI:

Lunghezza 123,40 m
Larghezza 16,45 m
Puntale al Ponte Principale 8,26 m
Puntale al Ponte di Soprastruttura 10,70 m

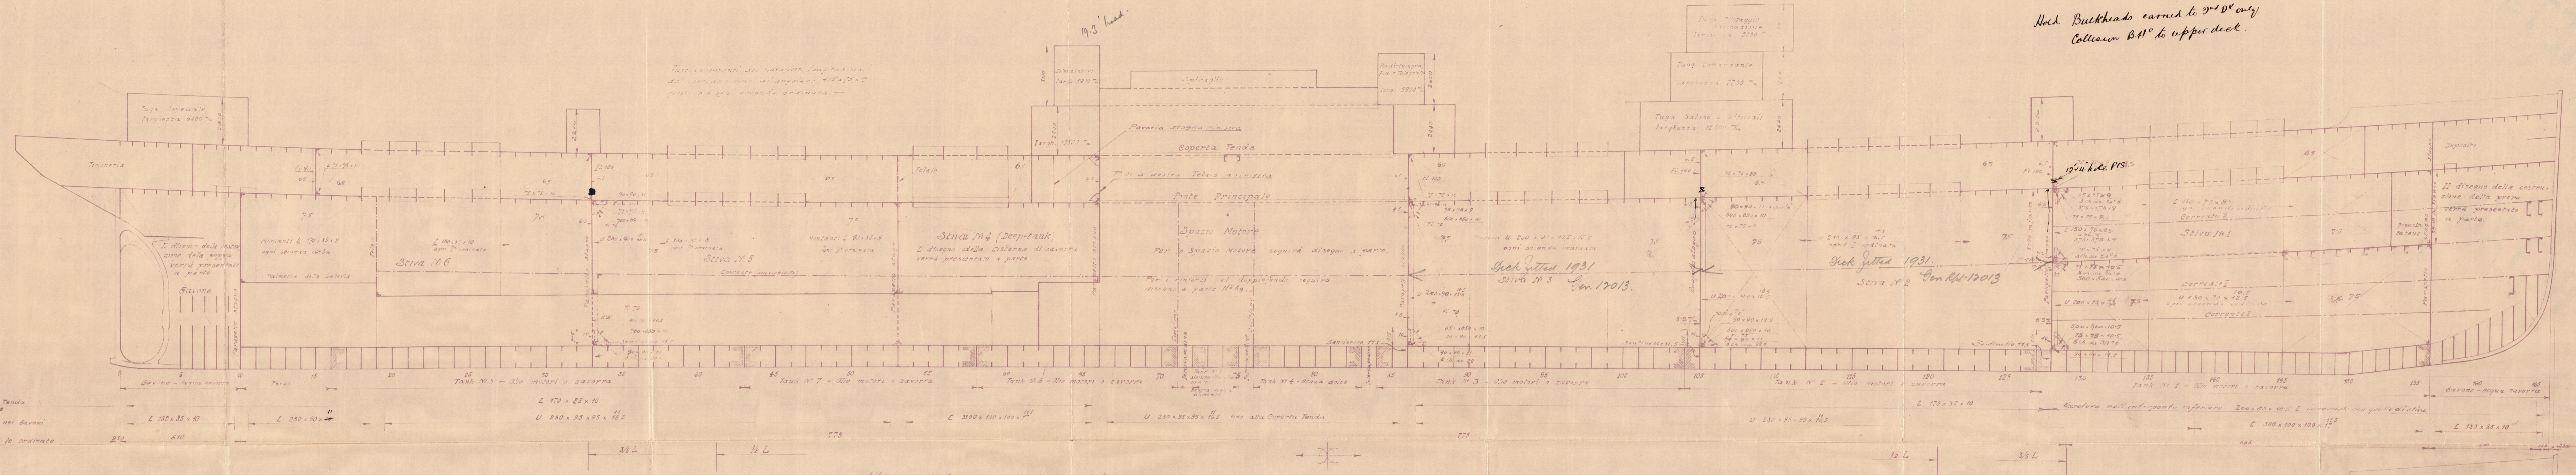


Collision B.H. to upper deck

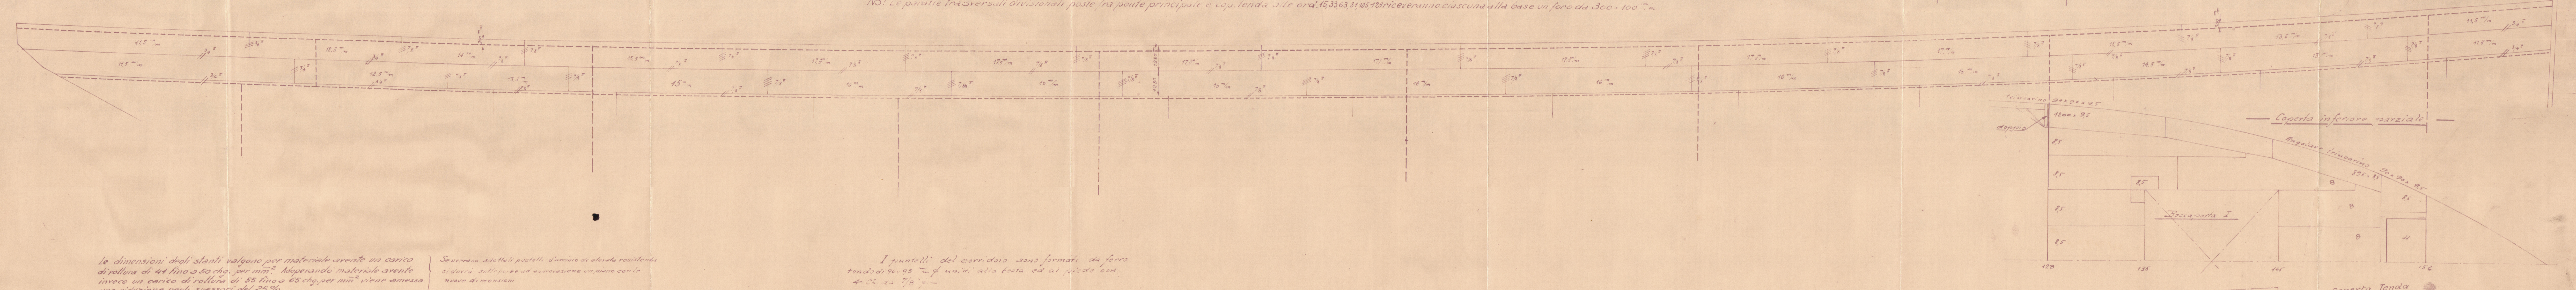

Le dimensioni degli stanti valgono per materiale avente un carico di rottura di 44 fino a 50 chg. per mm². Adoperando materiale avente invece un carico di rottura di 55 fino a 65 chg. per mm² viene ammessa una riduzione negli spessori del 25 %.

I montanti del corridoio sono formati da ferro tondato di 95 mm. alla testa ed al piede con 42 x 57 mm.

Anguille e battenti delle boccaporte della cop. tenda, verrà presentato un piano speciale

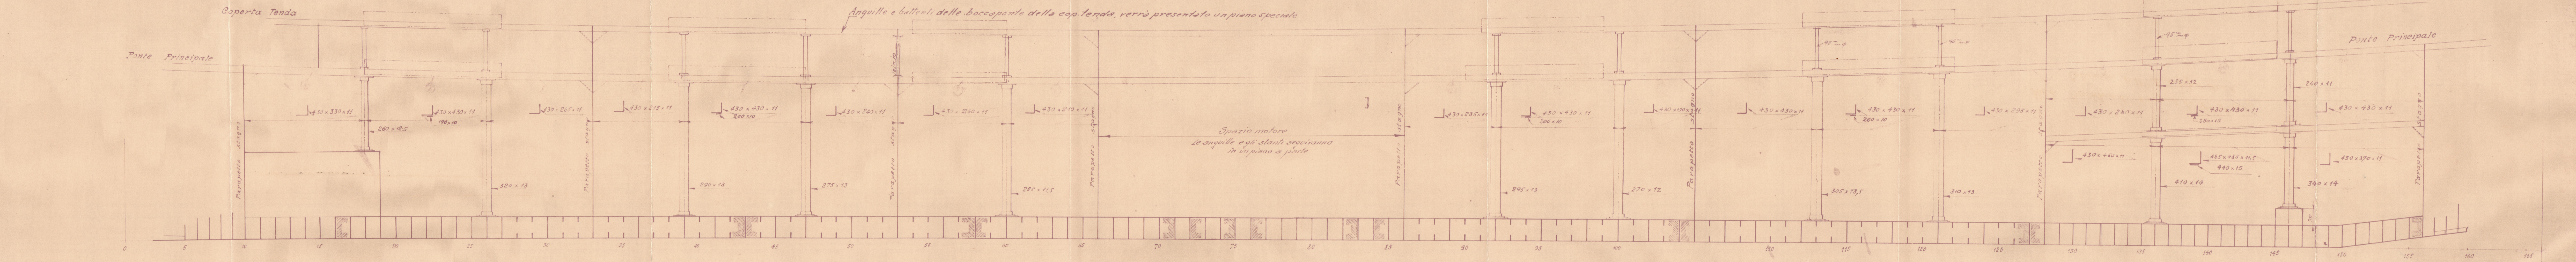

752-753
Motonavi
Sezione longitudinale
nata per la
classifica

A 583

Lloyd's Register

Foundation

W1060-0263

M.V. SUMATRA

STT 753

AS FITTED

PROFILE

19A.

Truste Rpt 7755

RETAIN

RETAIN



© 2020

Lloyd's Register
Foundation

W1060-0263