

MV SUMATRA
MOTONAVI N° 752-753
 AS FITTED.

Coperte e fondoint. per la classifica.



Lloyd's Register **750 A**

Scala 1:700


La data fissa considera la costruzione in 4 forze libere
 con la si suppone regola molti del B. o. T. per scelti con
 la struttura completa.

Dimensioni principali:
 Lunghezza 185.40 m
 Larghezza 16.45 m
 Pontale alla cap. della sovrastruttura 8.75 m
 Pontale alla cap. del francobordo 8.25 m
 Pescaggio a pieno carico 7.34 m
 Velocità a pieno carico 16.50 nodi
 Potenza di macchina 1950 HP


Coperta Tenda

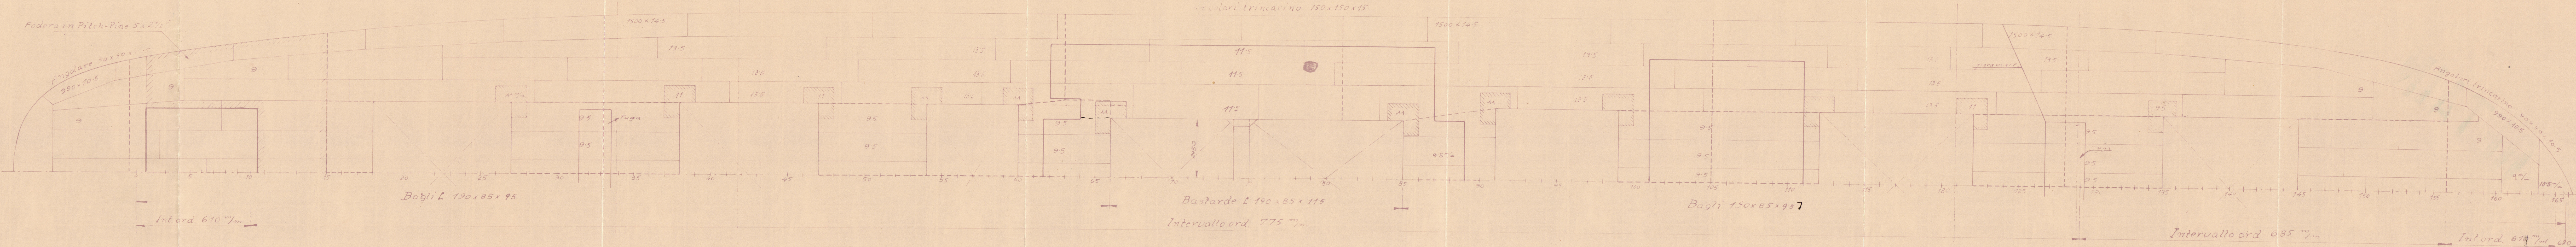

Ponte principale

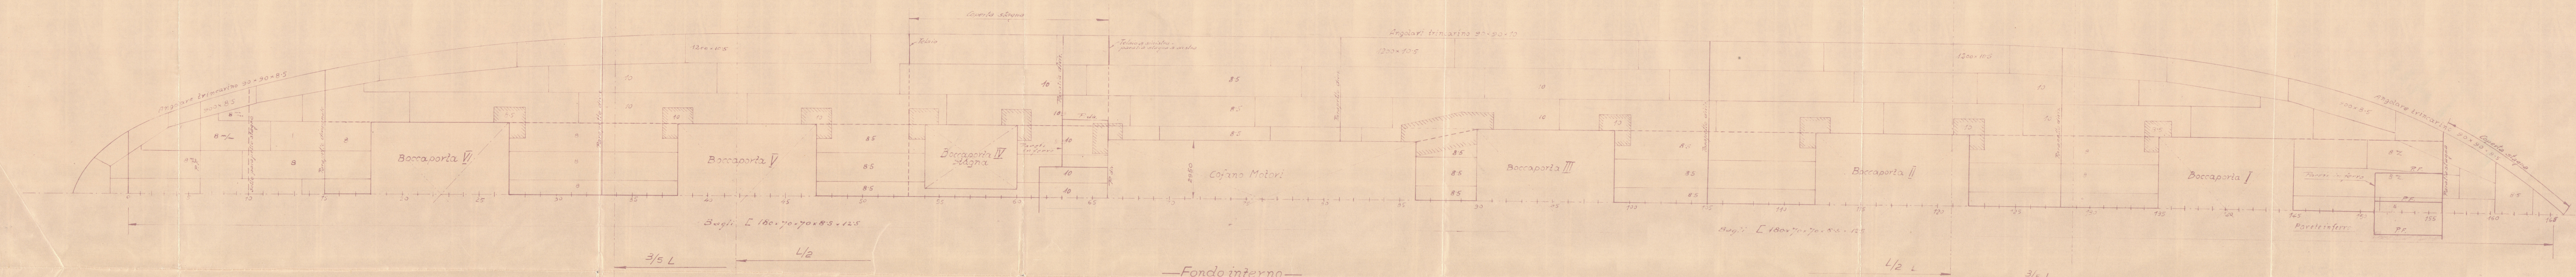

Fondo interno

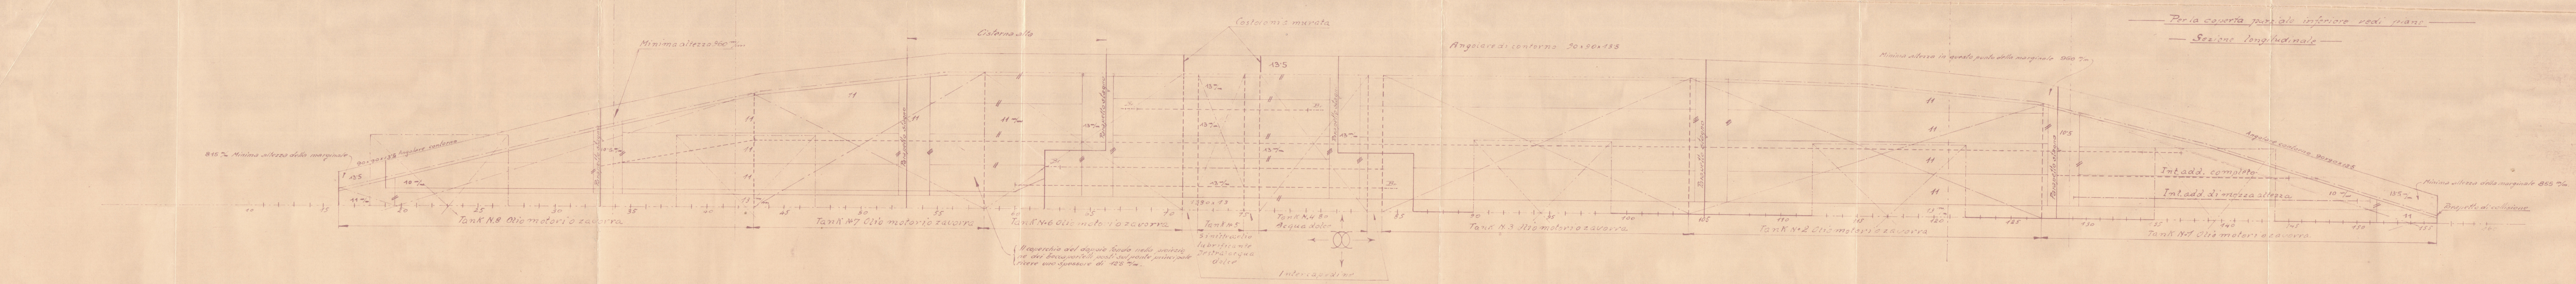

M.V. SUMATRA

STT 753

A.S. FITTED

DECKS.

20A.

Trs Rpt 7755

RETAIN

RETAIN



© 2020

Lloyd's Register
Foundation

W1060-0264