

CLASSE 100 A.1. MOTOR TRAWLER


NUMERAL PARA O ARMAMENTO  $L(B+D) = 5153.75$

1	ANCORA DE ENGULIR	8 CWTs.
1	" " "	7 1/4 CW

1 ANCOROTE COM CÊPO 3/4 C.WTS. (SEM CÊPO)  
120 BRAÇAS DE CORRENTE COM ESTAI DE 1 1/16" φ  
60 " " CABO DE REBOQUE " 5 1/2" φ  
60 " " " " AMARRAÇÃO " 5" φ

27 Fernin 41  
282 27 Centro 194  
27 Fernin 41


Desenhou  
Copiou  
Verificou  
Visto  
Lisboa, 8-VI-1940  
Mod: 6-1-941

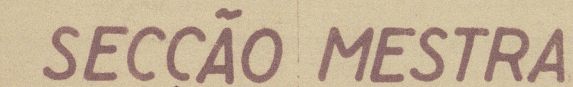

Réguas do cabeceiro, roda de proas e barra quilha 1<sup>a</sup> p passo 5 p zig-zag.  
Tapos e bainhas das chapas do costado assim como a carlinga central.  
 Baíñas de 3/4 p.  
Bainhas das chapas do costado; cravação dupla - passo 4 diârm.  
Tapos " " "  
Bainhas com o costado e chapas caverinas reb. 3/4 - passo 7 p.  
 " " " " " 1/2 Lavante reb. 3/4 - passo 5 p.  
Bainhas com caverinas no pique de reb. reb. de 3/4 - passo 5 diârm.  
Bainhas das chapas triancail, reb. de 5/8 p - passo 4,5 p crav simples.  
Tapos " " "  
Tapos e bainhas das chapas dos covés, reb. de 9/8 p ; passo 4 p crav simples.  
Pauis com o convés, reb. de 5/8 p - passo 7 p.  
Catracenas triancail, reb. de 5/8 p " 4 1/2 p  
Catracenas em volta das aberturas reb. 5/8 p - passo 5 p.

Cravação dos tanques d'óleo  
Úteração do costado e como em cima excepto das baías para o costado  
e se feita com reb. de 3/4 - passo 5 1/2 p.  
Carlozeira triancail com reb. de 3/6 p - passo 4 p  
Tapos e bainhas das chapas de triancail e chapas dos covés, reb. de 3/4 p - passo 3,5 p.  
Pauis com o convés, reb. 3/4 p - passo 5,5 p.

Vaus L 4" x 3" x .30 em balisas alternadas

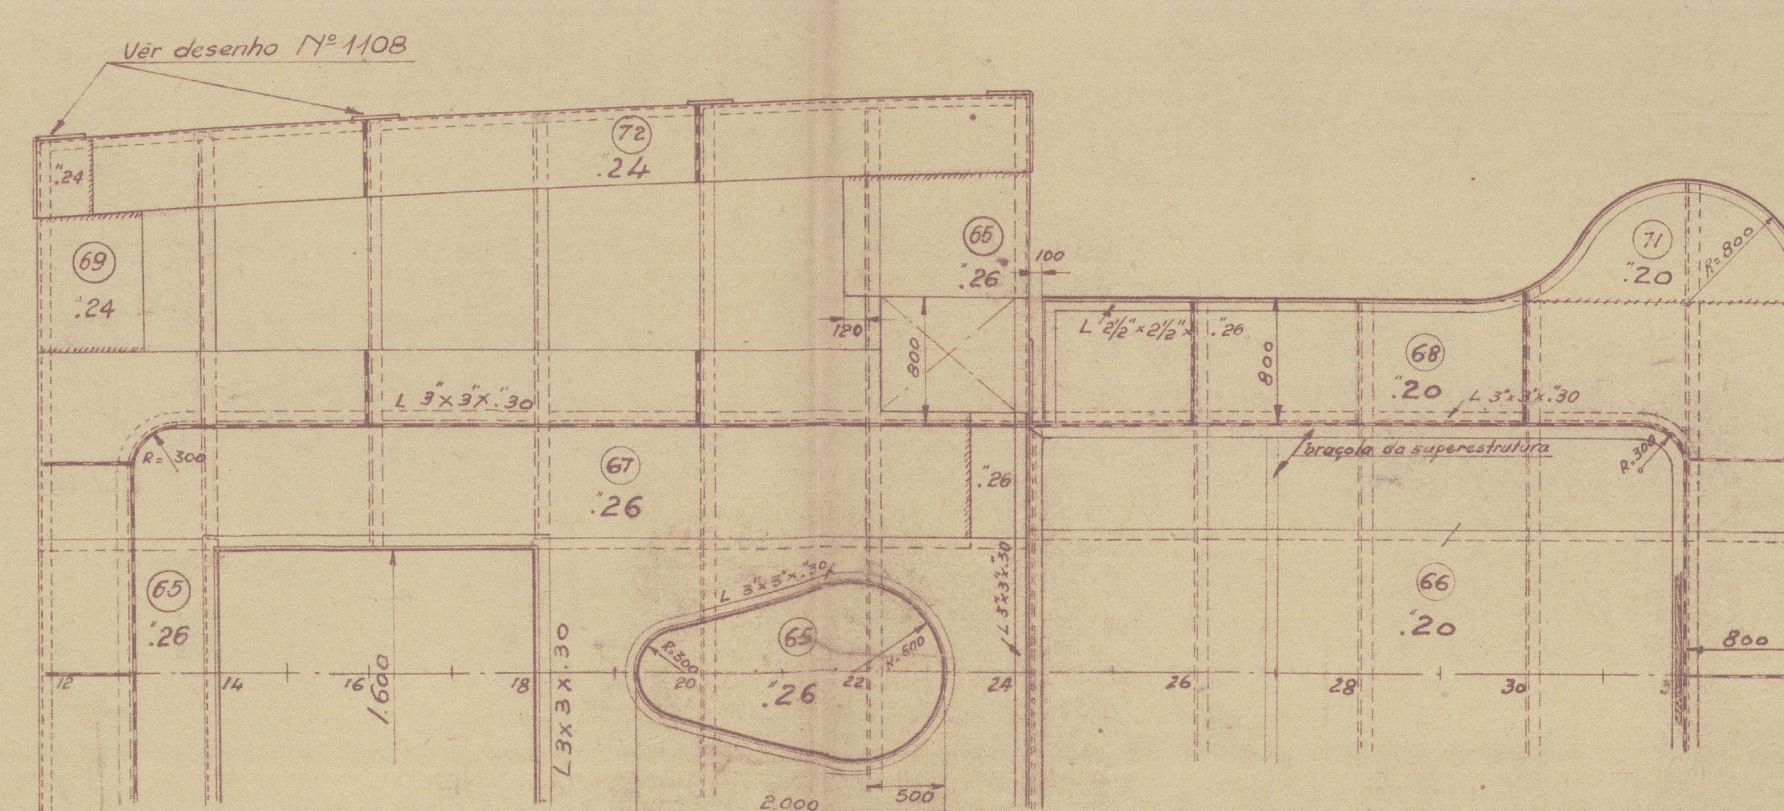

Convés

SECCÃO PELOS TANQUES DE OLEO

[illegible]

O ENGENHEIRO



A hand-drawn sketch of a boat hull cross-section. The sketch shows a curved hull shape. Labels in Portuguese are written around the drawing: "Soldadura elect." (Electrical welding) at the top, "Costado" (Side) on the right, "Vau" (Keel) in the middle, "Chapa da Coberta" (Cover plate) at the bottom left, and "Balisa" (Bulb) at the bottom right.

**DETALHE DAS ENTRADAS D'HOMEM**

10  
A entrada d'homem

10 A entrada d'homem  
coberta A2 entre bai-  
4 e 5, não leva a barre-  
vertical em volta.

Verificado e alterado pelo L.R. of SHIPPING  
25-6-940

C. U. F.

ESCALAS 4:20 - 4:54

ESCALAS 7-20 e 7-30

NO. 1101-

Foundation



"Port Jackson"

Midship Section, profile & decks.



RETAIN

W1064-0022



© 2020

Lloyd's Register  
Foundation