


S.M. STAAL.  
44-50 kg.  
29-25 %.

# SCHROEFAS MOTOR N° 5805-06 415.

SCHAAL 1:4.

ENGELSCHILLOYD.

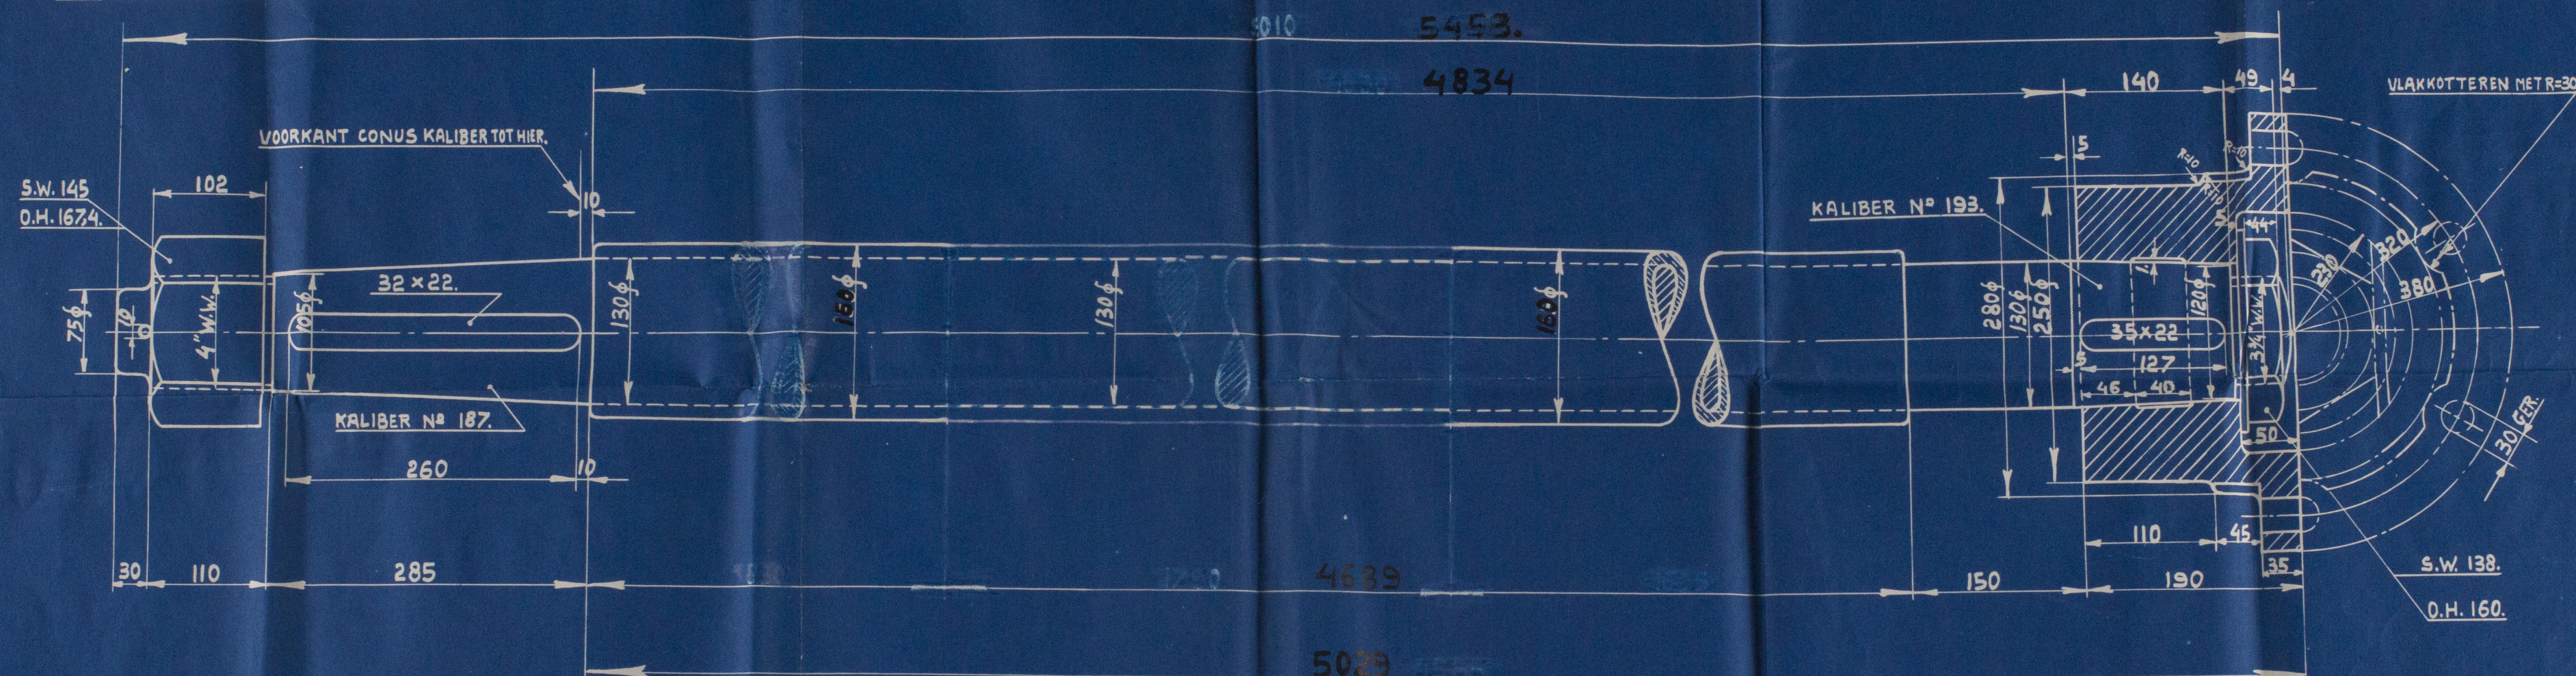

STUK N°	AANT.	BENAMING.	MOD N°	MAT.	BEMERKING.
—	1	SCHROEFAS VOOR LOSSE KOPP.		ST.	
—	1	VOERINGEN V. IDEM		BRONS	
V.1304	1	SPIE VOOR SCHROEF		ST.	
V.21	1	4" MOER VOOR SCHROEF		VL.Y.	
V.119	1	SPLITPEN V. IDEM.		"	
—	1	LOSSE KOPPELING	M12	SM.ST.	55K 15678.
8407	1	SPIE VOOR IDEM.		ST.	
8400	1	MOER VOOR LOSSE KOPP.		VL.Y.	
—	1	BORG VOOR IDEM.		VL.Y.	1" x 5/8" x 135 LANG.
V.511	1	5/16" TAPBOUTJE V. BORG.		"	
V.3550	6	1/8" GEDR. BOUTEN.		ST.	
V.10	6	1/8" MOEREN OP IDEM.		VL.Y.	
V.184	6	1/8" VEERRINGEN V. "		ST.	

4.17  
24/3/30

R


W1064-0248



Plan of screw shaft  
proposed by Messrs.  
Kromhout Motoren  
Fabriek for their Engg.  
Nos. 5805/6

Amsterdam

Geo Browns 175

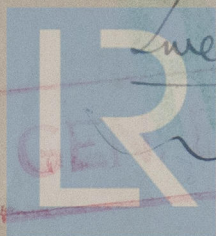

Imena © 2020

365  
Lloyd's Register  
Foundation

W1064-0248