


See Lake  
app plan  
of frames

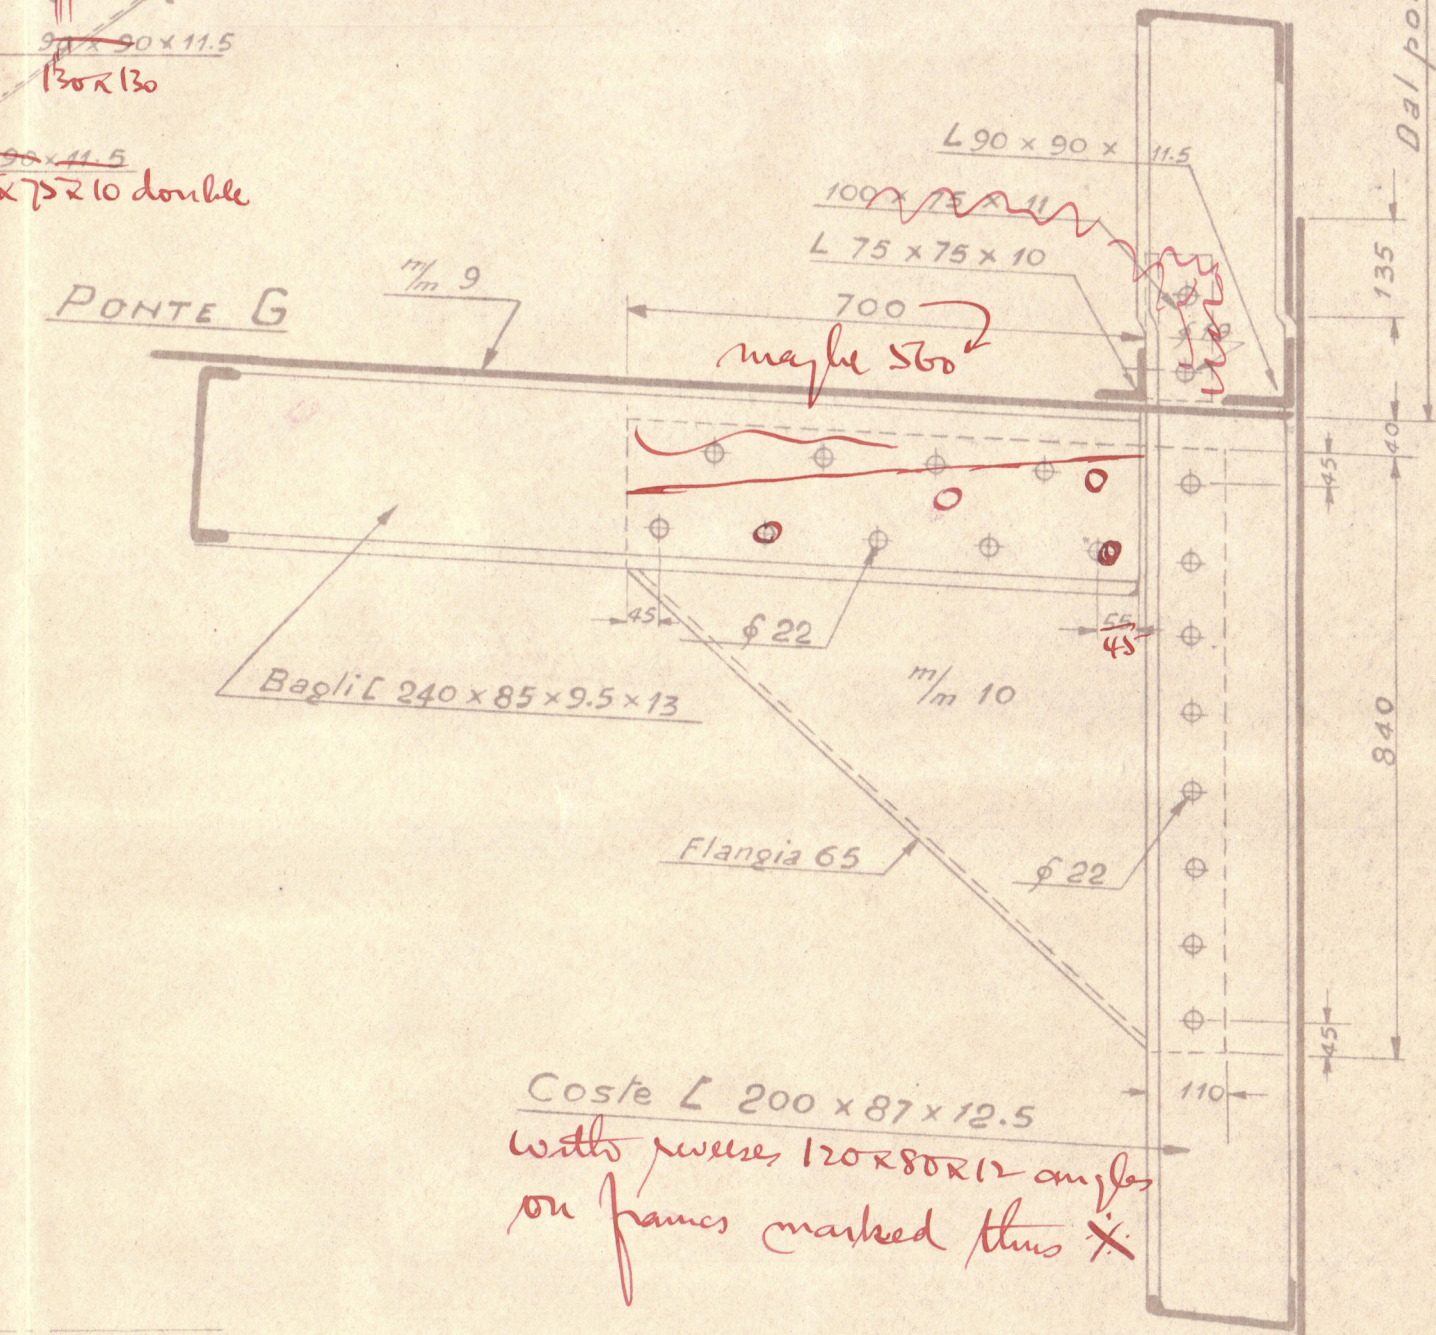

# RETAIN

6 rivets in  
each frame  
9 space

M. V. "ORAZIO", Baia N. 14  
Naples Rpt. N.° 2788

M. V. "VIRGILIO", Baia N.° 15  
Naples Rpt. N.° 2807

RE TAIN COMMESSA

COMMESSA N° 508

CANTIERI ED OFFICINE MARITIME	
CANTIERE NAVALE DI BARI	

 25/11-925  
 Mancini  
 Cecconi  
 10/11/92  
 SCALA  
 DISEGNO  
 © 2020  
 N° 1669  
 Lloyd's Register  
 Foundation