

# 圖面來歴

1 本國ハ絹笠丸用トシテ宜ク船渠株  
式会社ニテ感同ス 26-9-5



絹笠丸 3/1/51

Rpt No. Kobe 477  
OIL & BALLAST ARRANGEMENT  
IN ENGINE & BOILER SPACE  
KINUGASA-MARU

燃料  
バル  
管系圖  
機関室

SCALE

工事  
区分


26-9-5

修-1138


類別  
番号

Lloyd's Register

W1085-0043

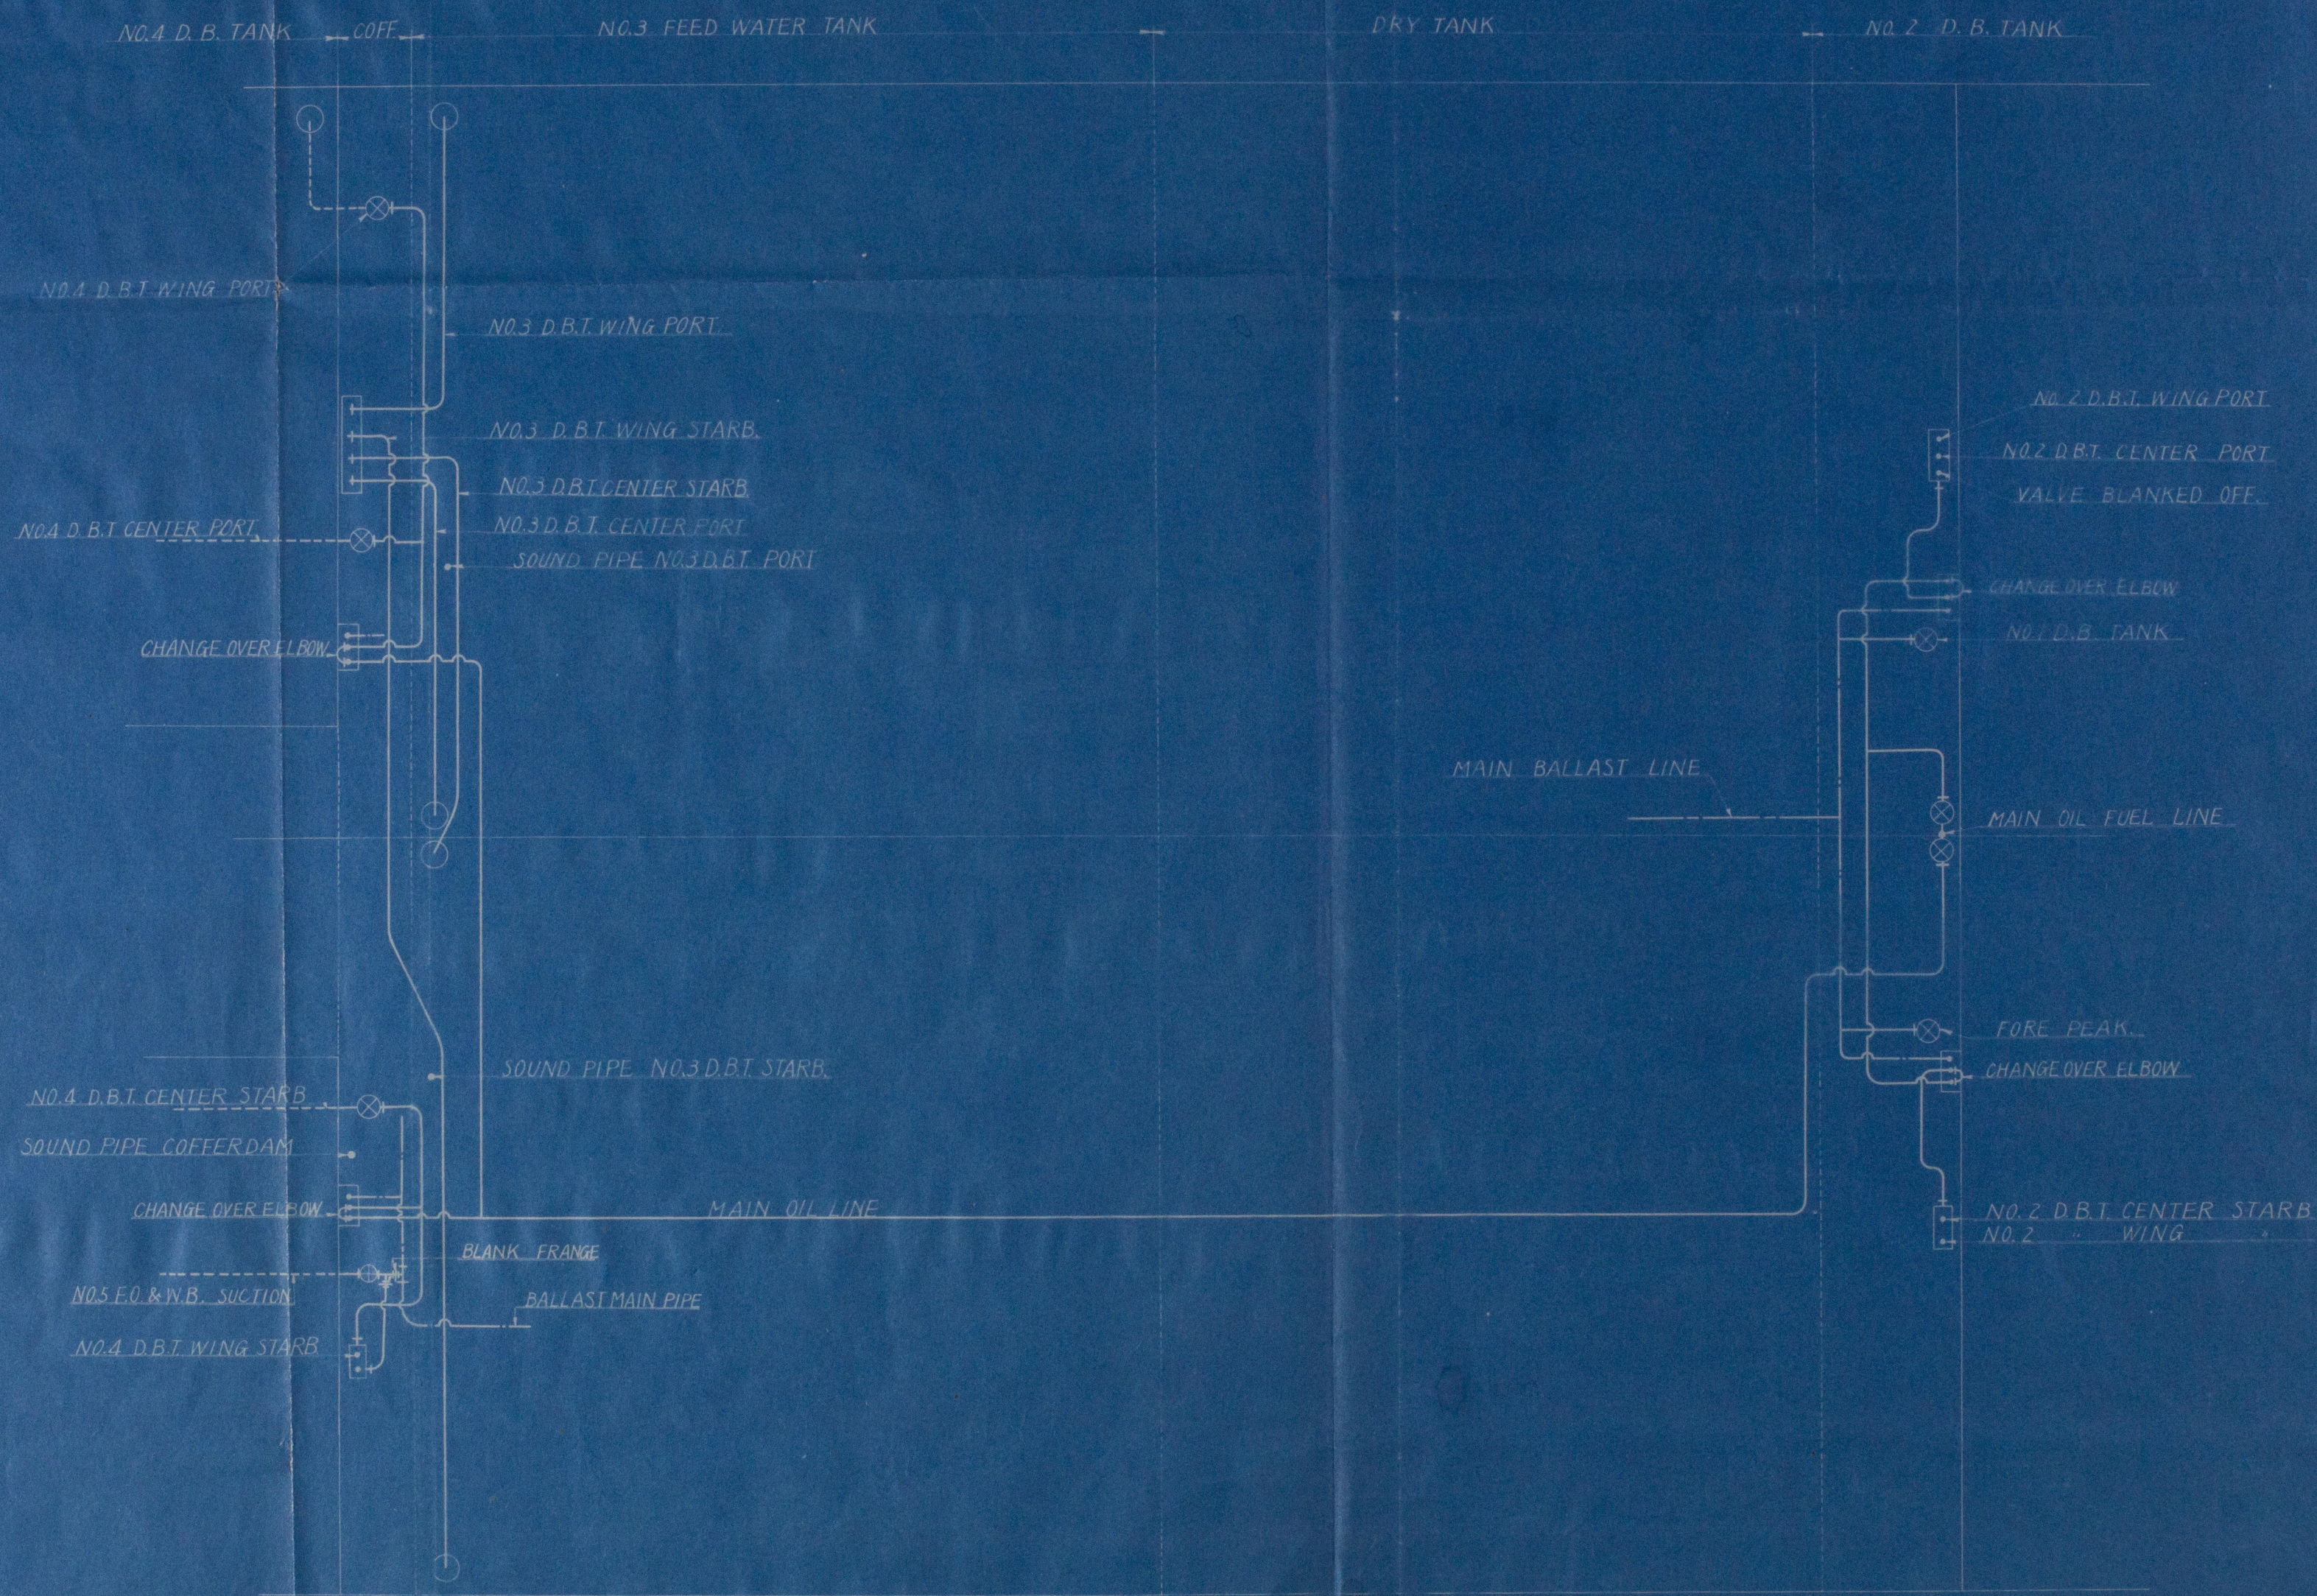



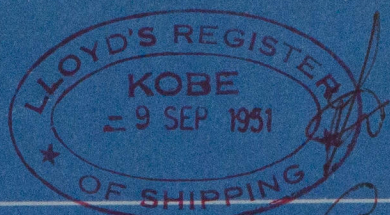

絹笠丸

9/9/51

Rpt. No. Kobe 477

OIL & BALLAST ARRANGEMENT

IN ENGINE & BOILER SPACE

KINUGASA - MARU

燃料  
管系圖  
機関室  
バラスト

SCALE

工事  
区分



26 9 5

修-1138

類別  
番号

W1085-0043

LLOYD'S



© 2020  
Lloyd's Register  
Foundation  
1085-0043