



M.T.V. JAGUAR  
FRAME CONNECTION ON DEEPTANK SPT 155-172.

EXISTING

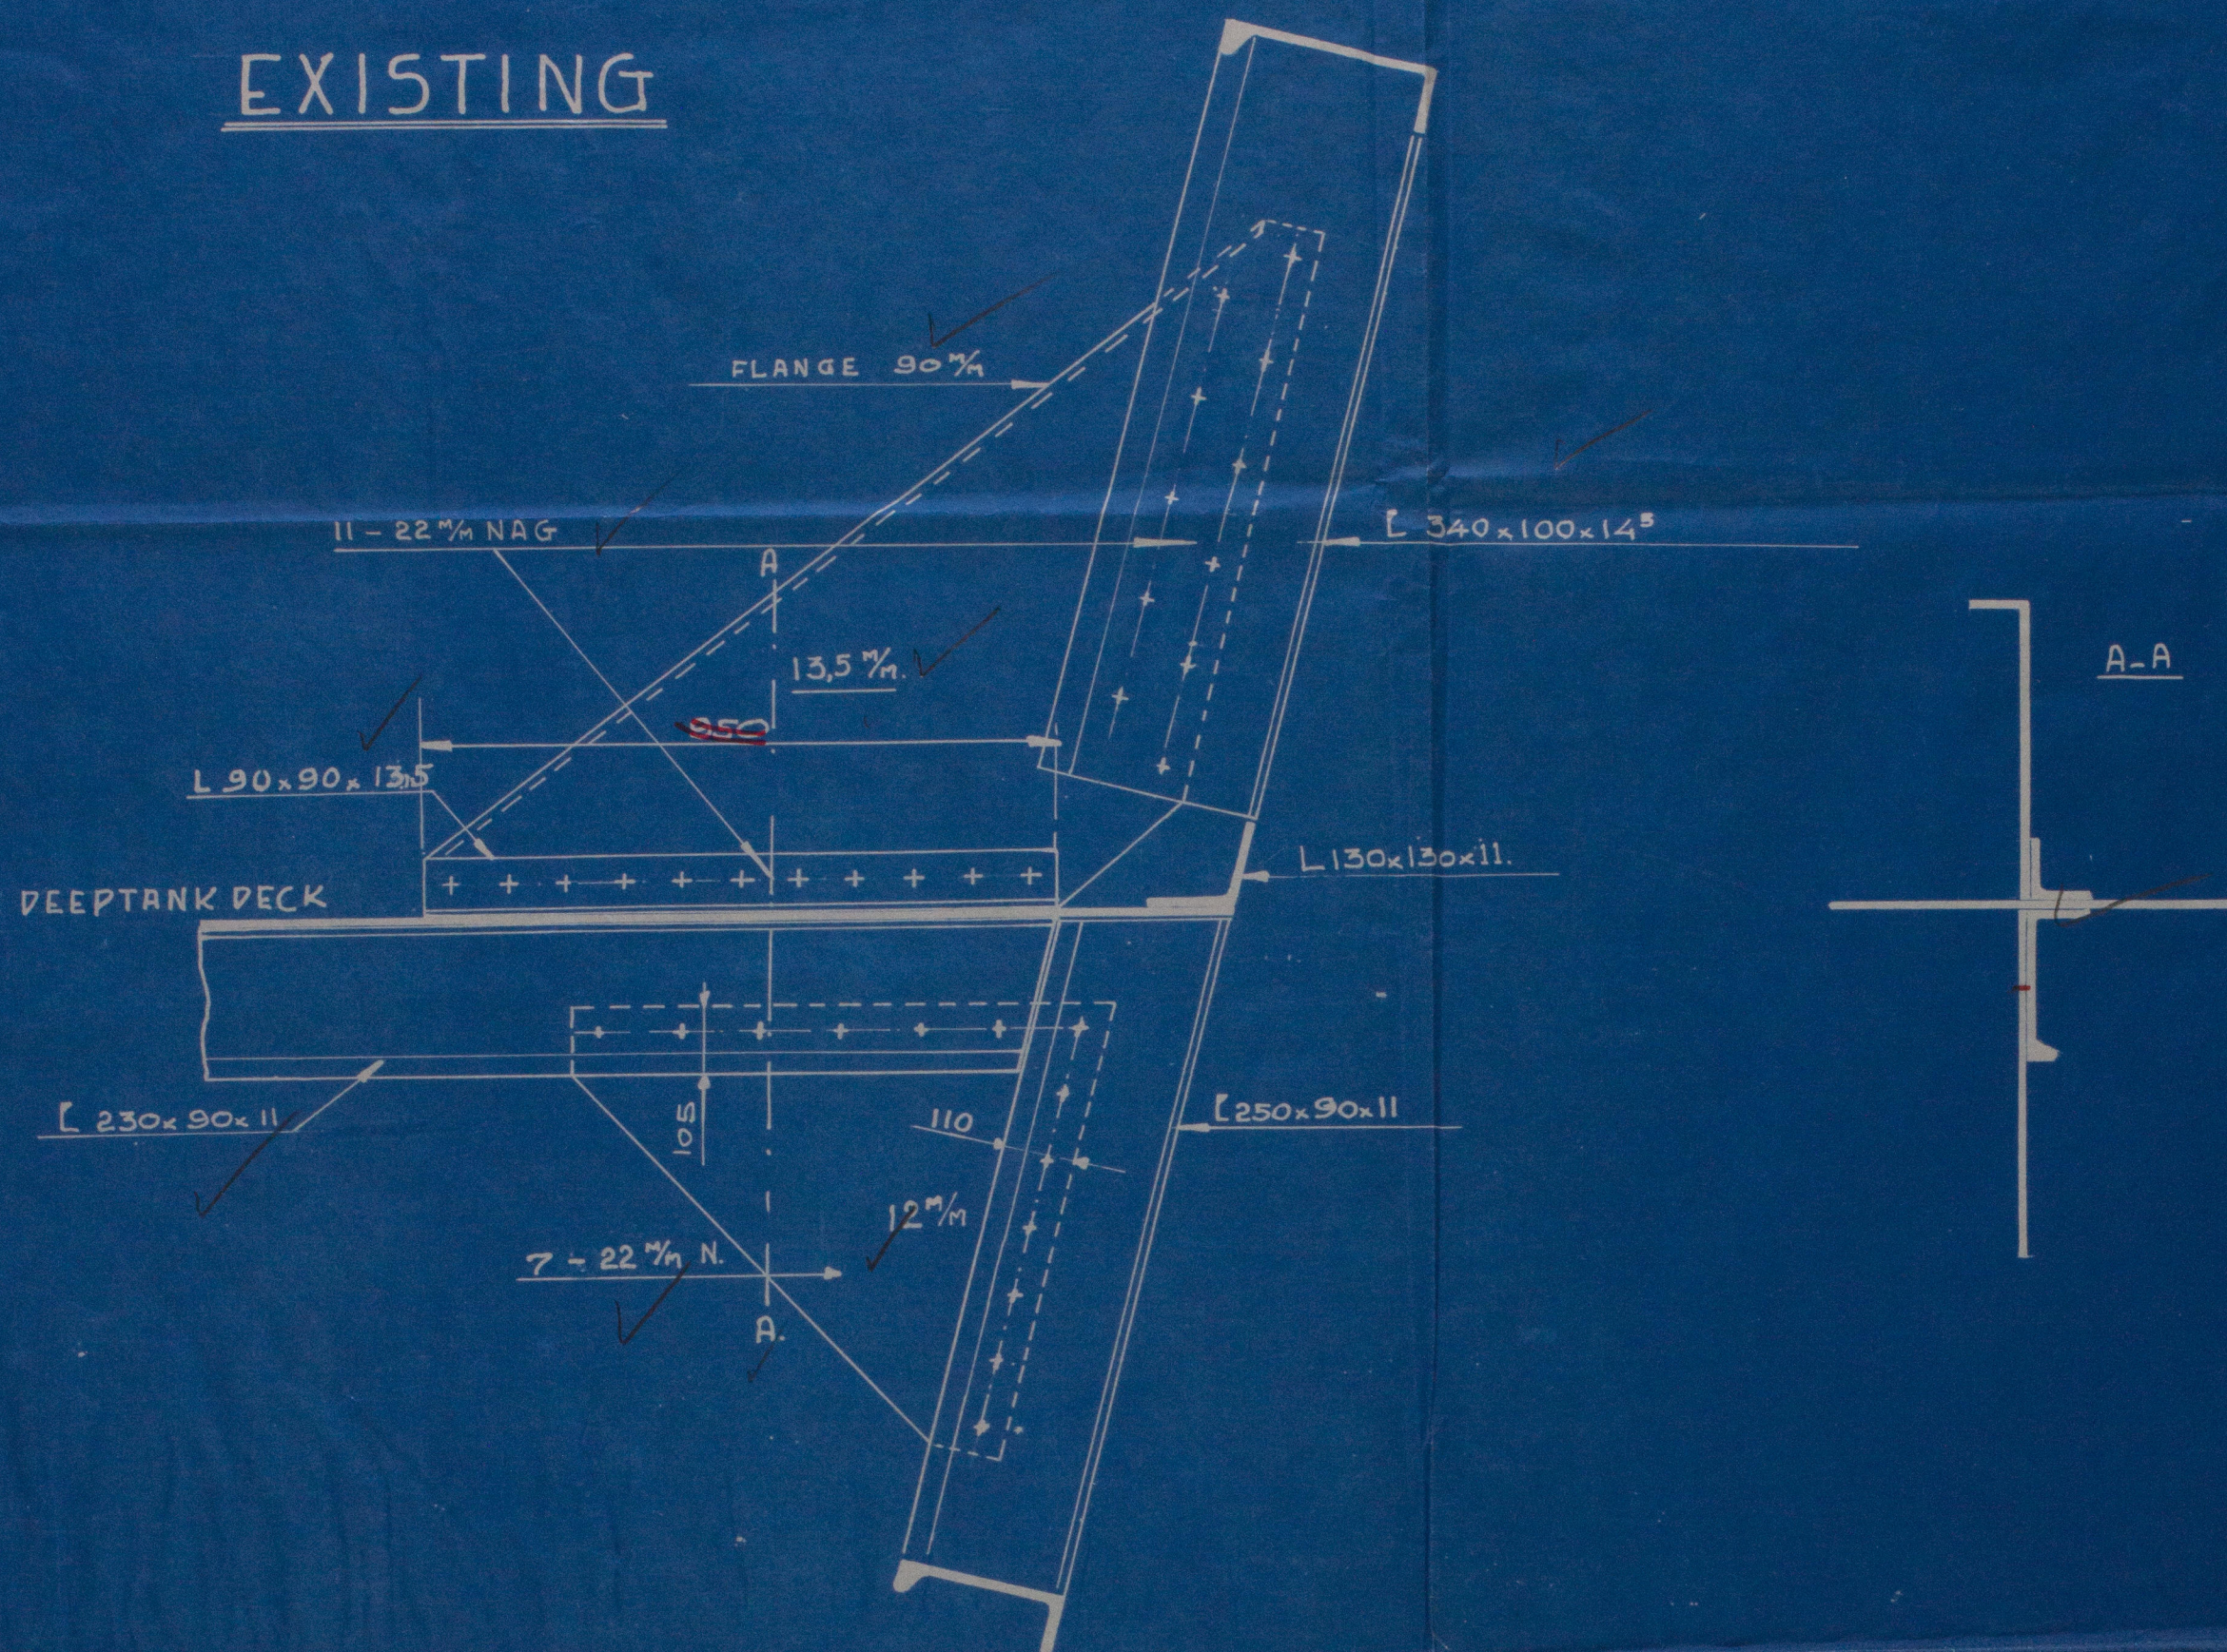

NEW PROPOSIAL

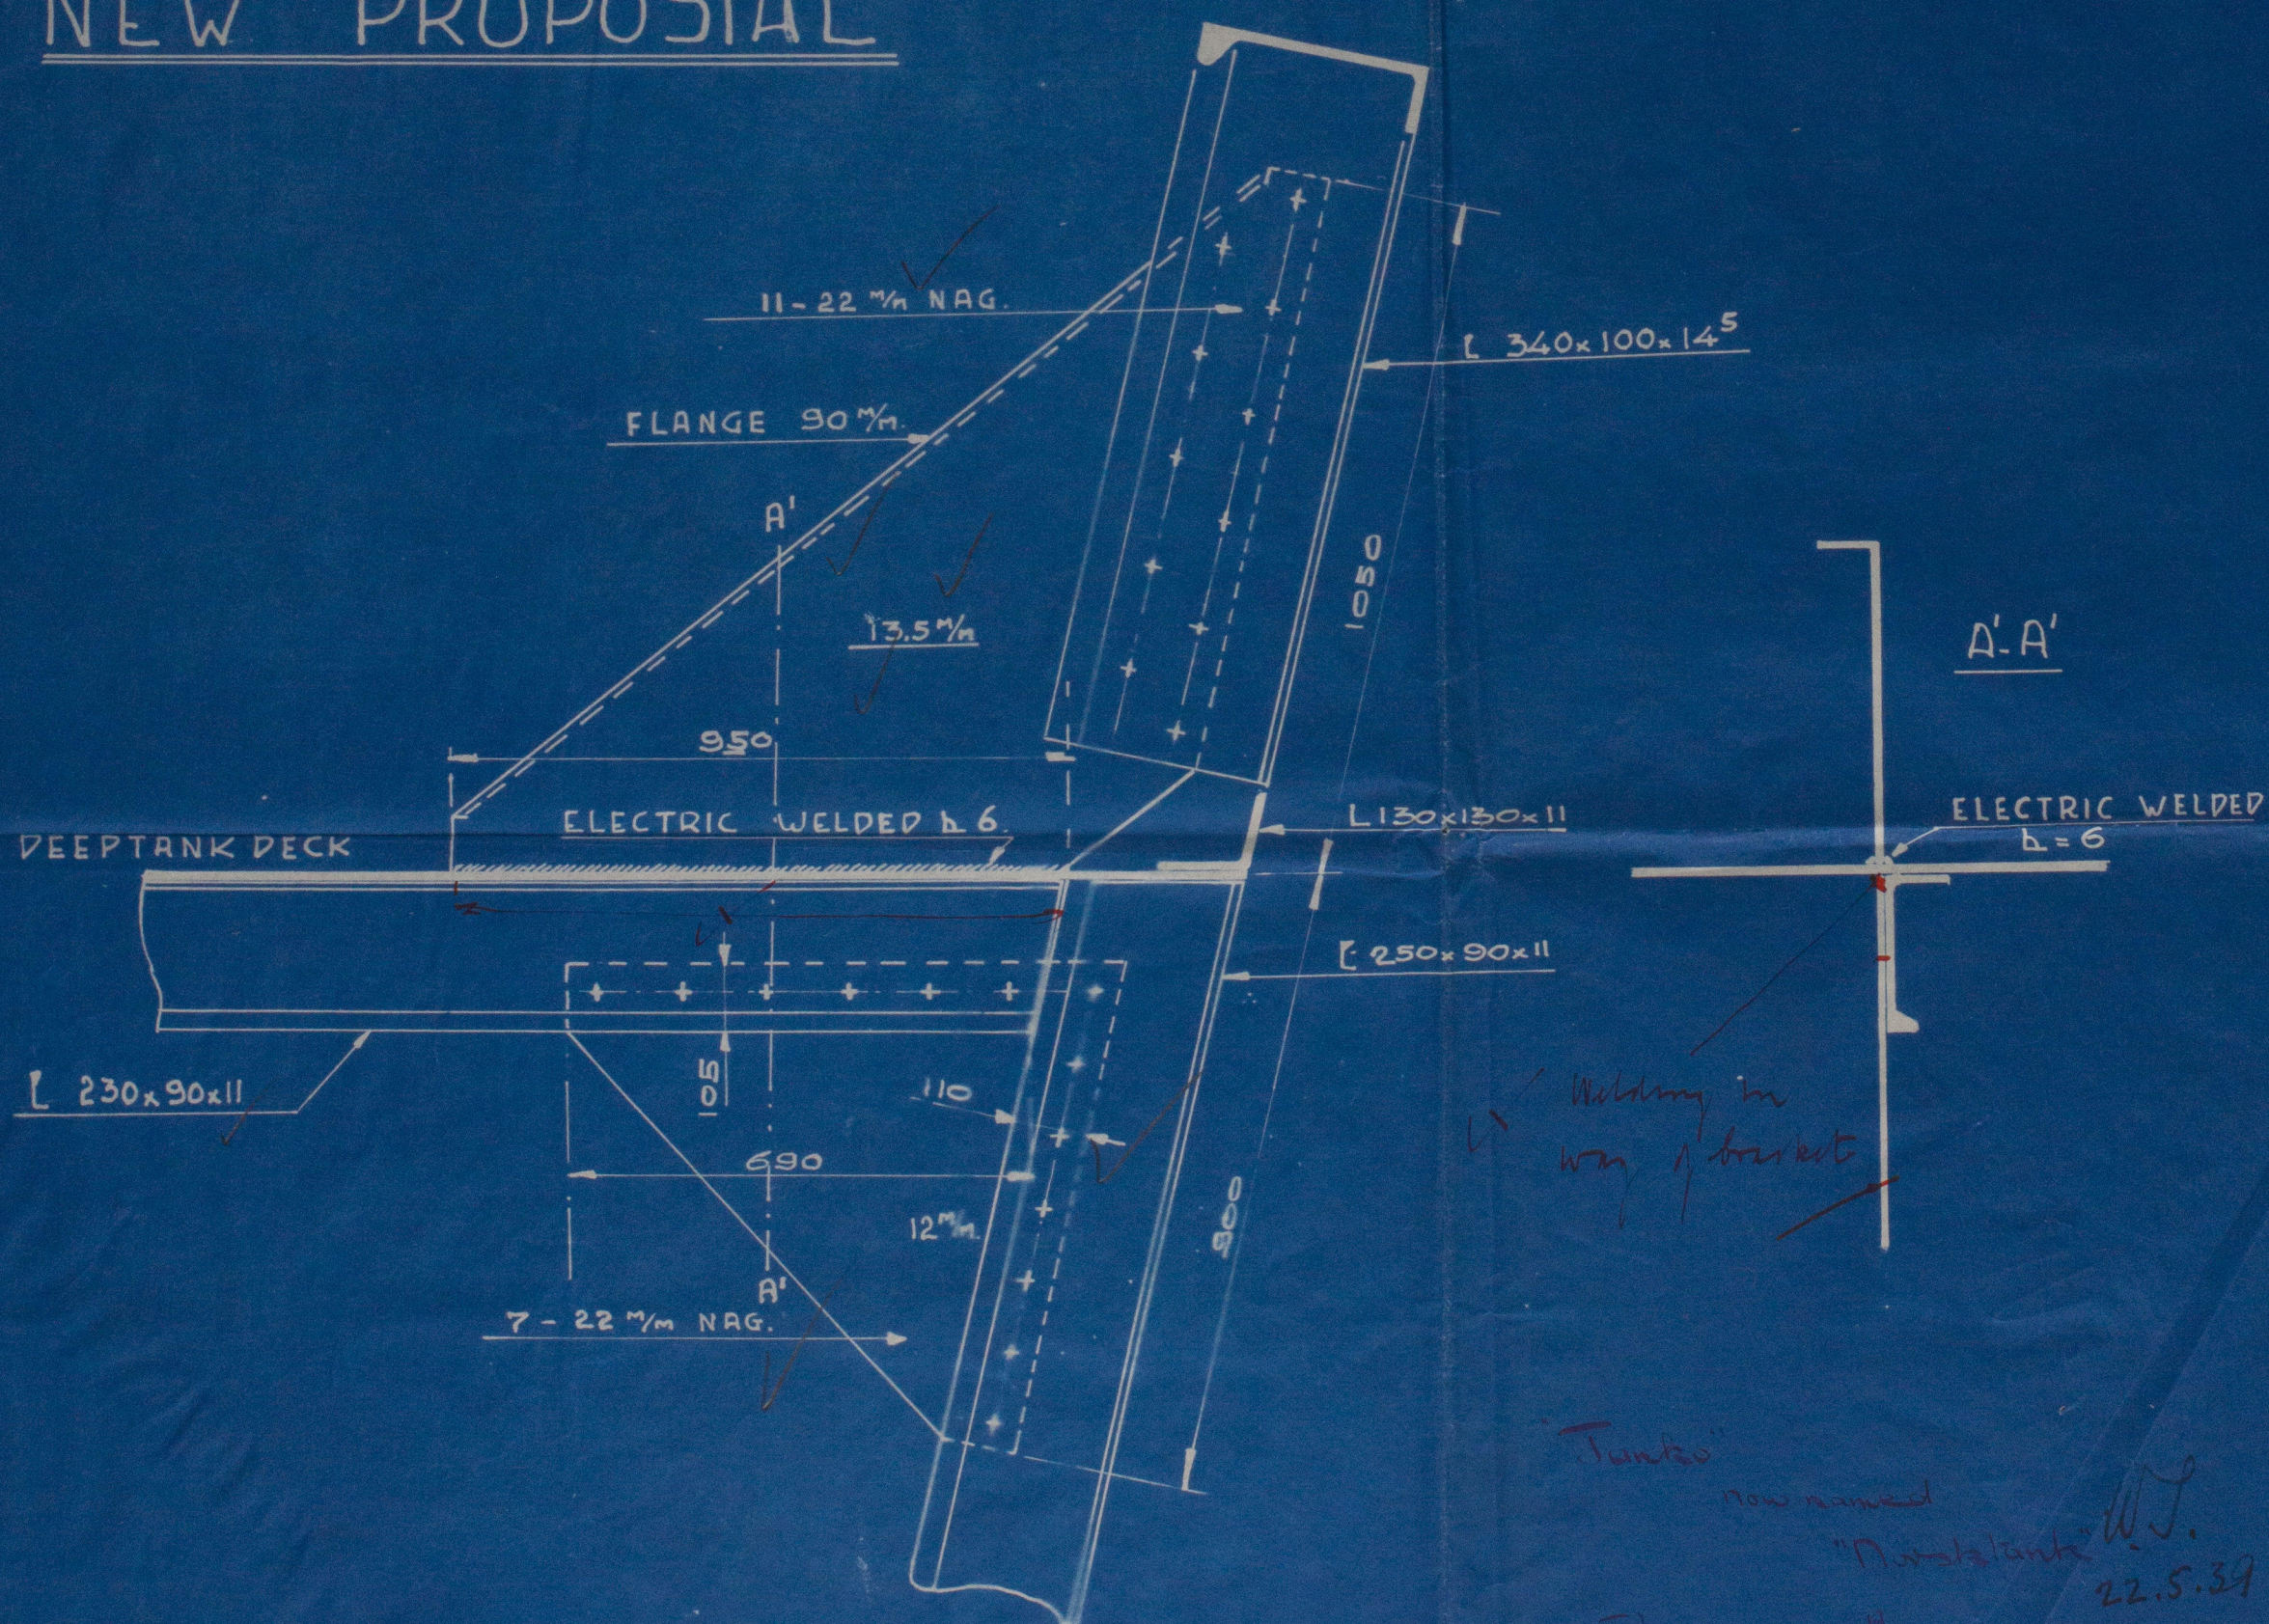

AANBOUW  
SMEDERIJ  
TIMMERW.  
LOODE  
LOODSBAAS  
HOOFDBAAS  
ING. AANBOUW  
TARIEF  
AANVR. H. ING.  
ZAALTEK.  
OPZICHTER  
ARCHIEF. TOEZ.  
CLASS. MI.  
BUR. VAN TOEZ.

19/5 19/5 19/5 19/5

DATUM

AFGEDRUKT VOOR 1 2 3 4

NEDERLANDSCHE  
AMSTERDAM

BOUWNO. AFGE. EVEN.

83

TEEK. S. °83010

HIERBIJ BEHOORT TEK. NO.

R

14 12 1939



JAGUAR

W1088 - 01603



© 2020

Lloyd's Register

Foundation