

O.N^o. 83


NEDERLANDSCHE DOK MAATSCHAPPIJ N.V.
AMSTERDAM.

JAGUAR

"Janko" now named "Norsk tank"


Order 15861^A

STUIKEN IN KIELPLAAT

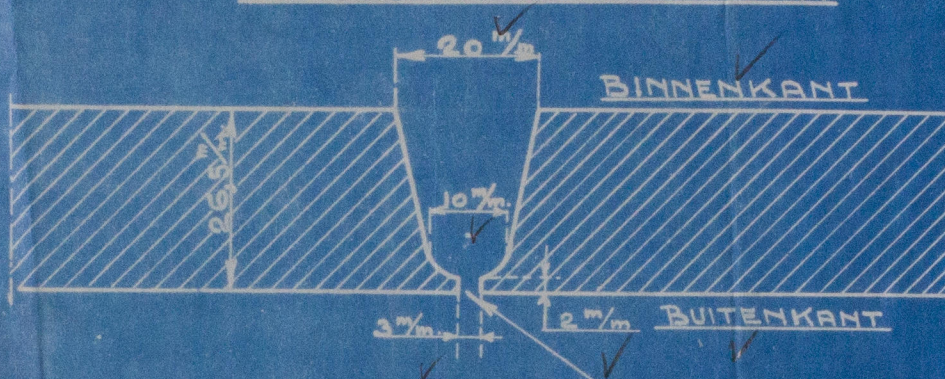

5% INHAKKEN MET OLIEGROEFBEITEL
VOOR TEGENLASCH.

STUIKEN IN VLAKEBEPLATING

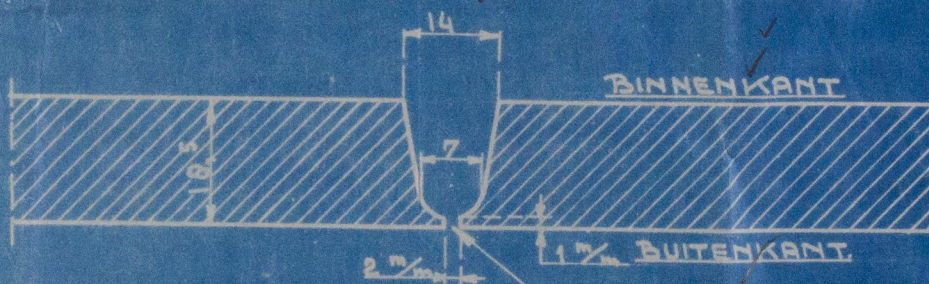

4% INHAKKEN MET OLIEGROEF-
BEITEL VOOR TEGENLASCH

W.J.
12.5.39

SCHAAL. 1-1

AFDEELING. S.

SCHETS. N^o

83004

W1088-0161