

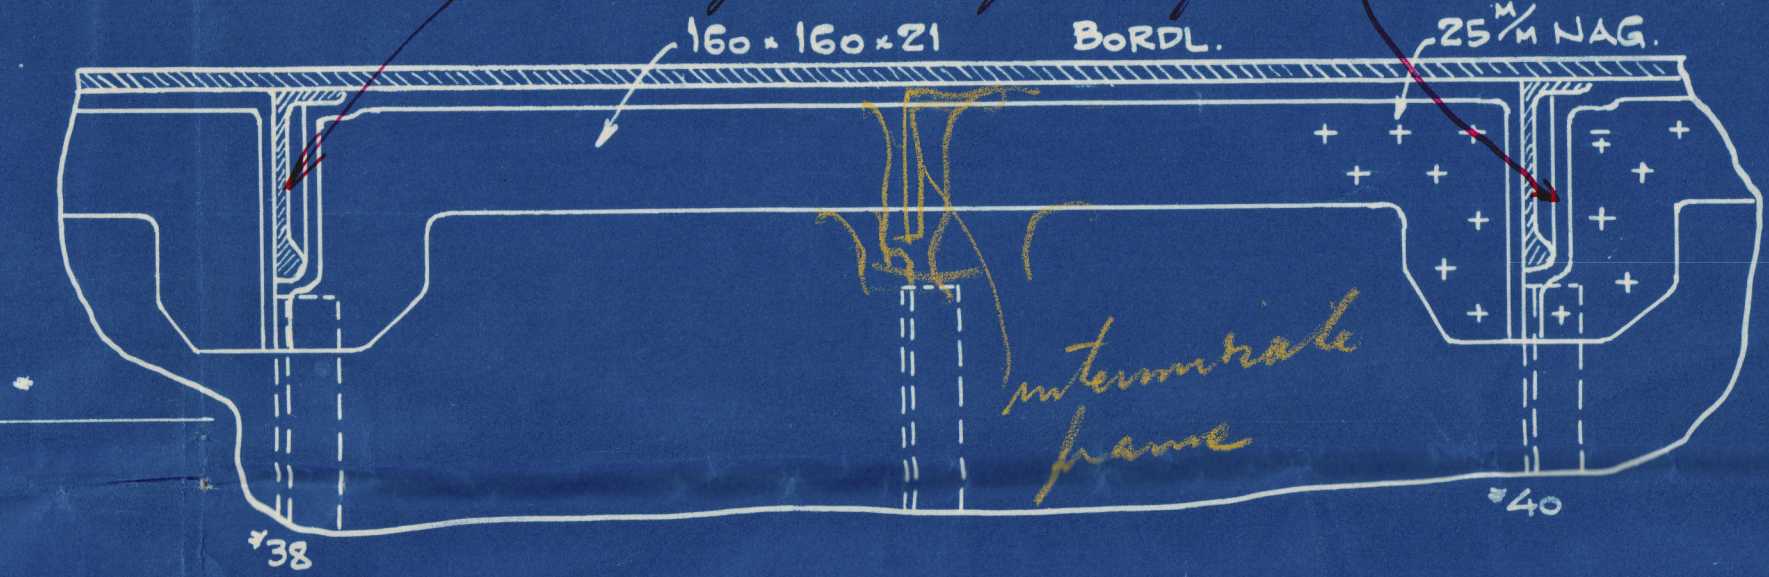
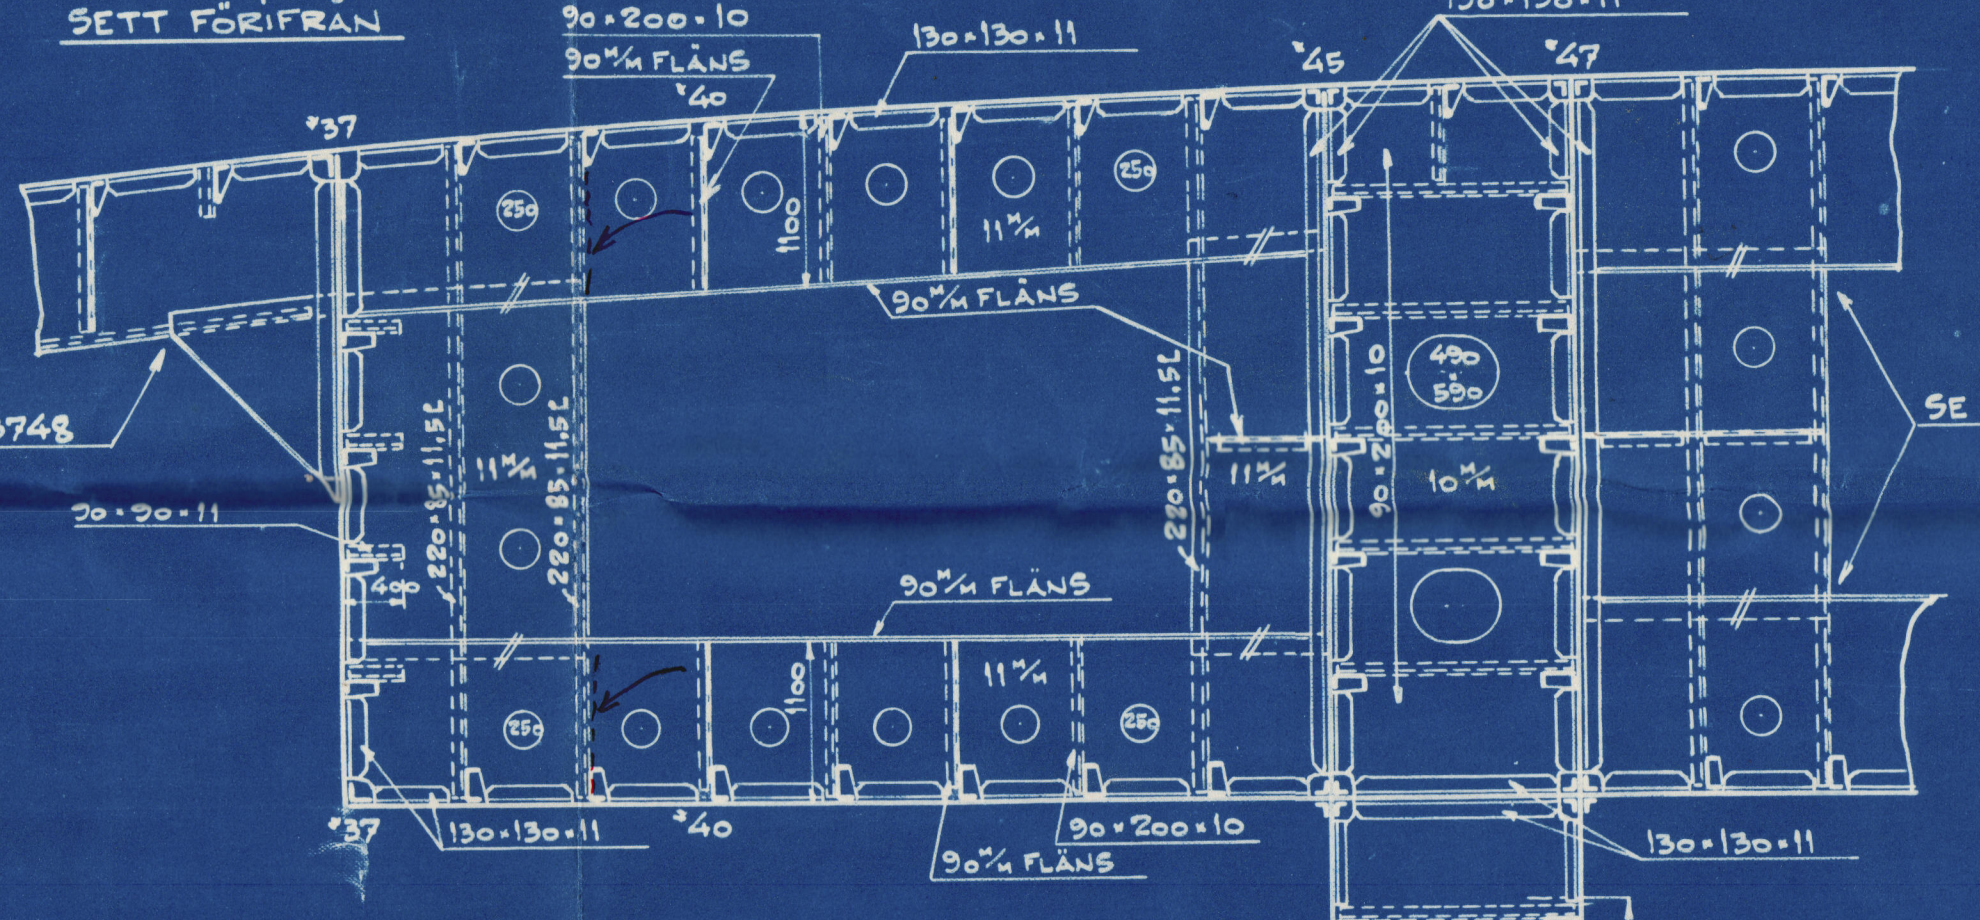
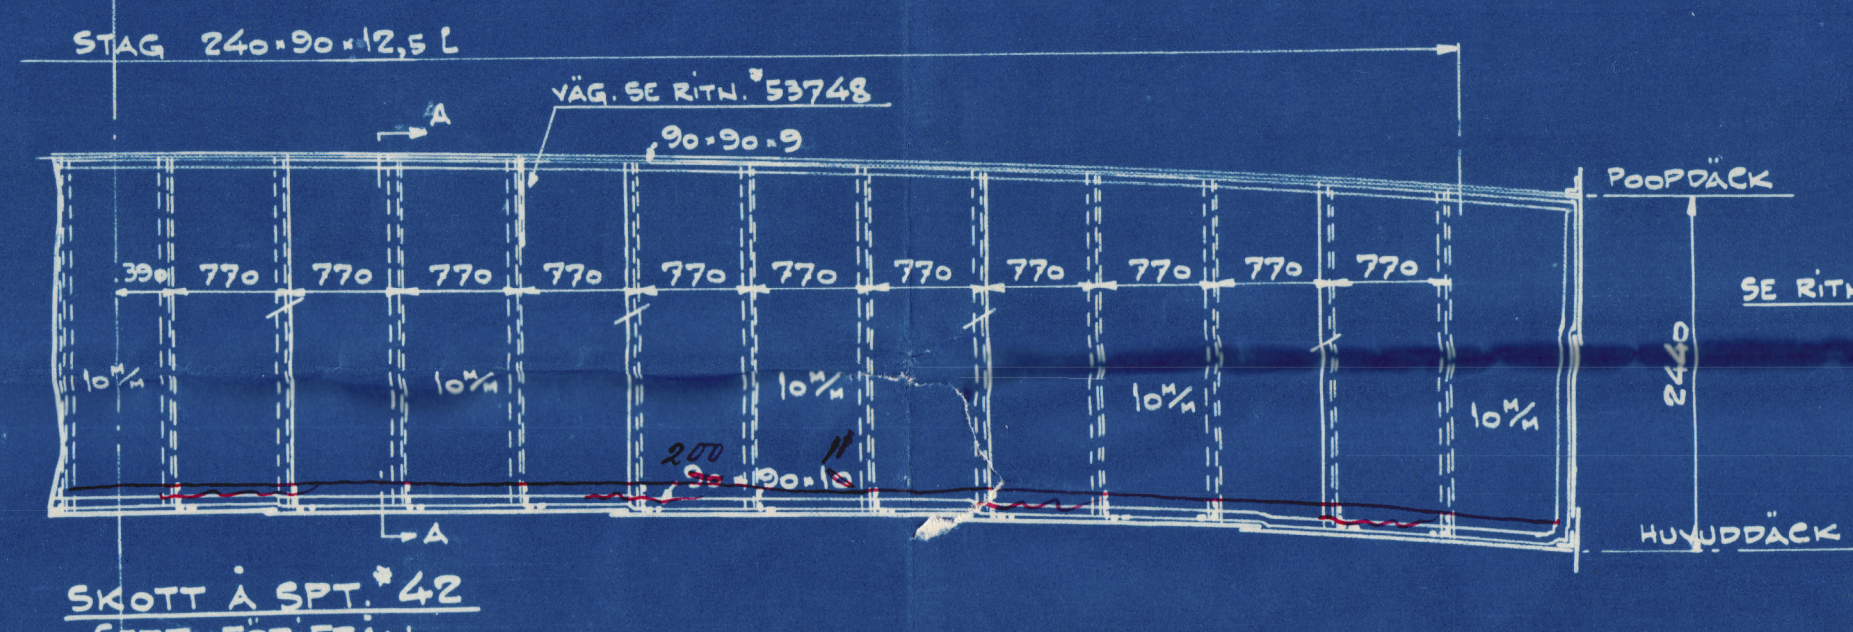
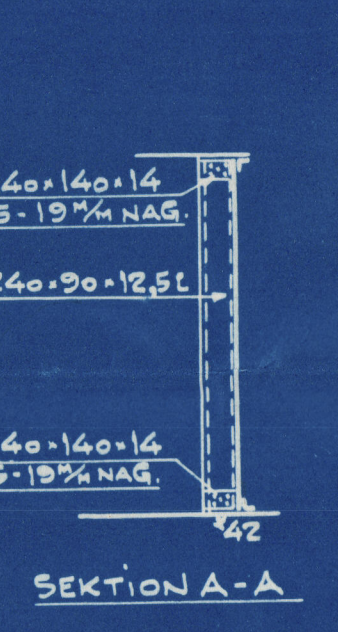
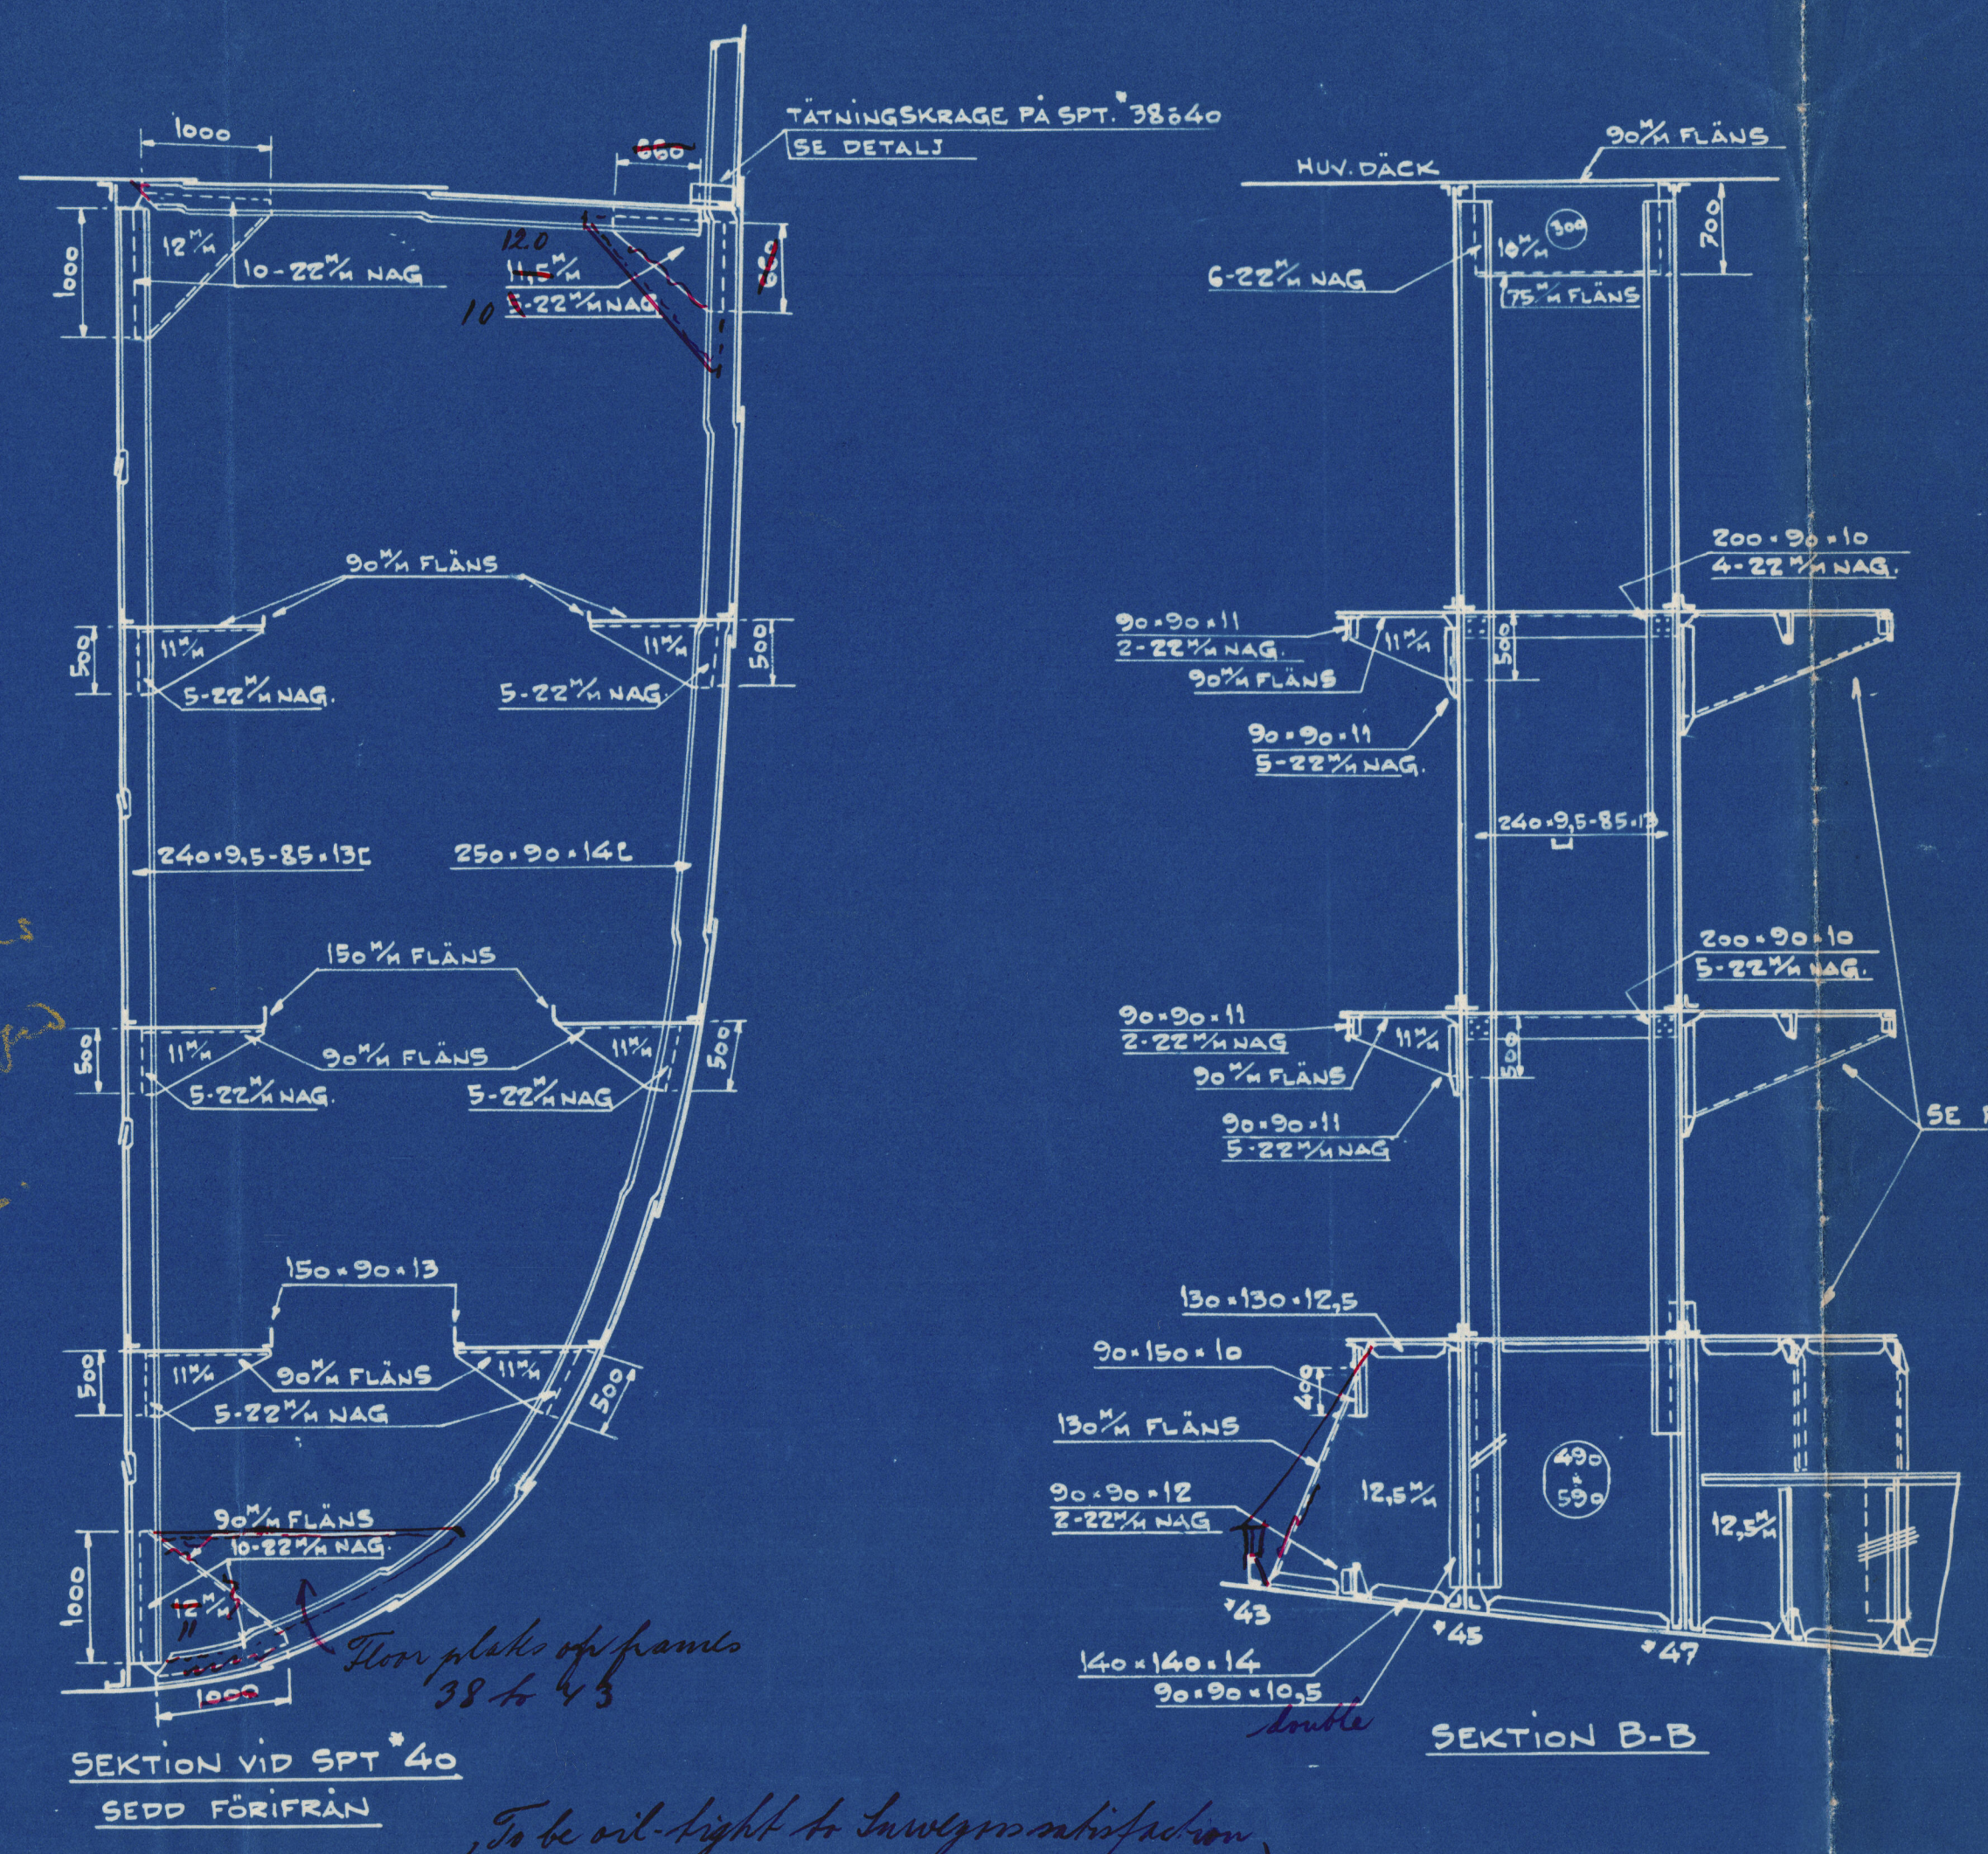
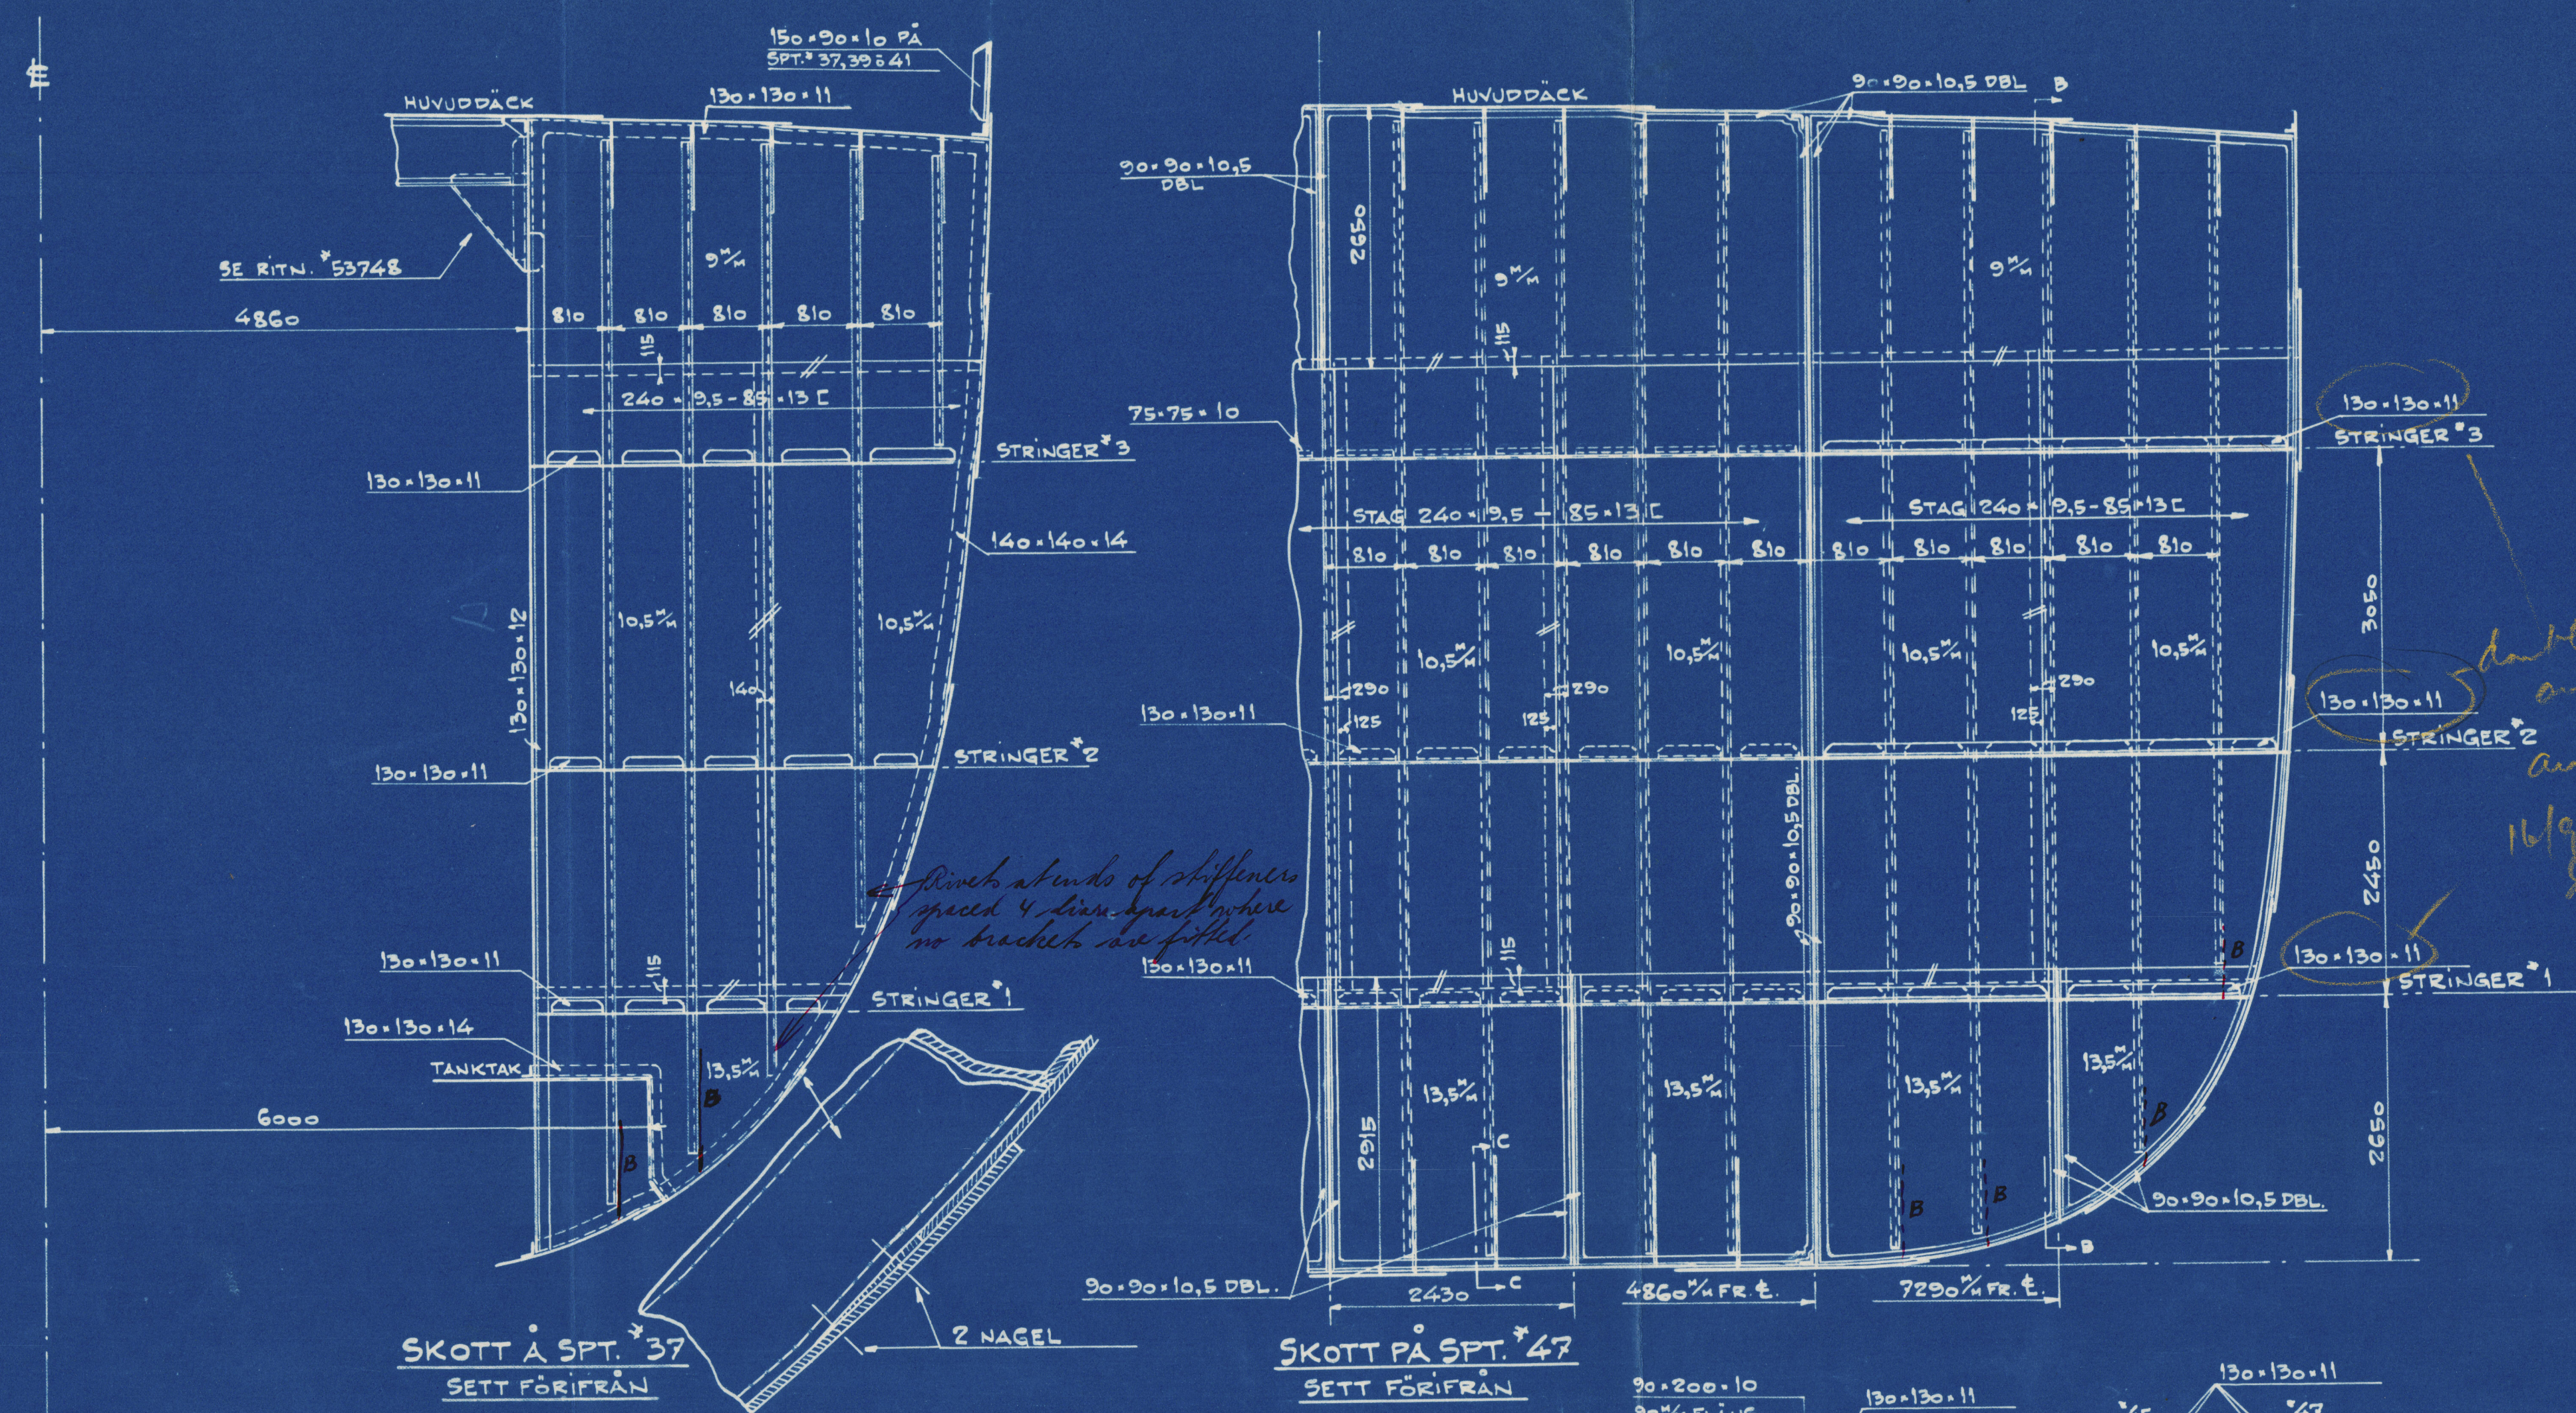
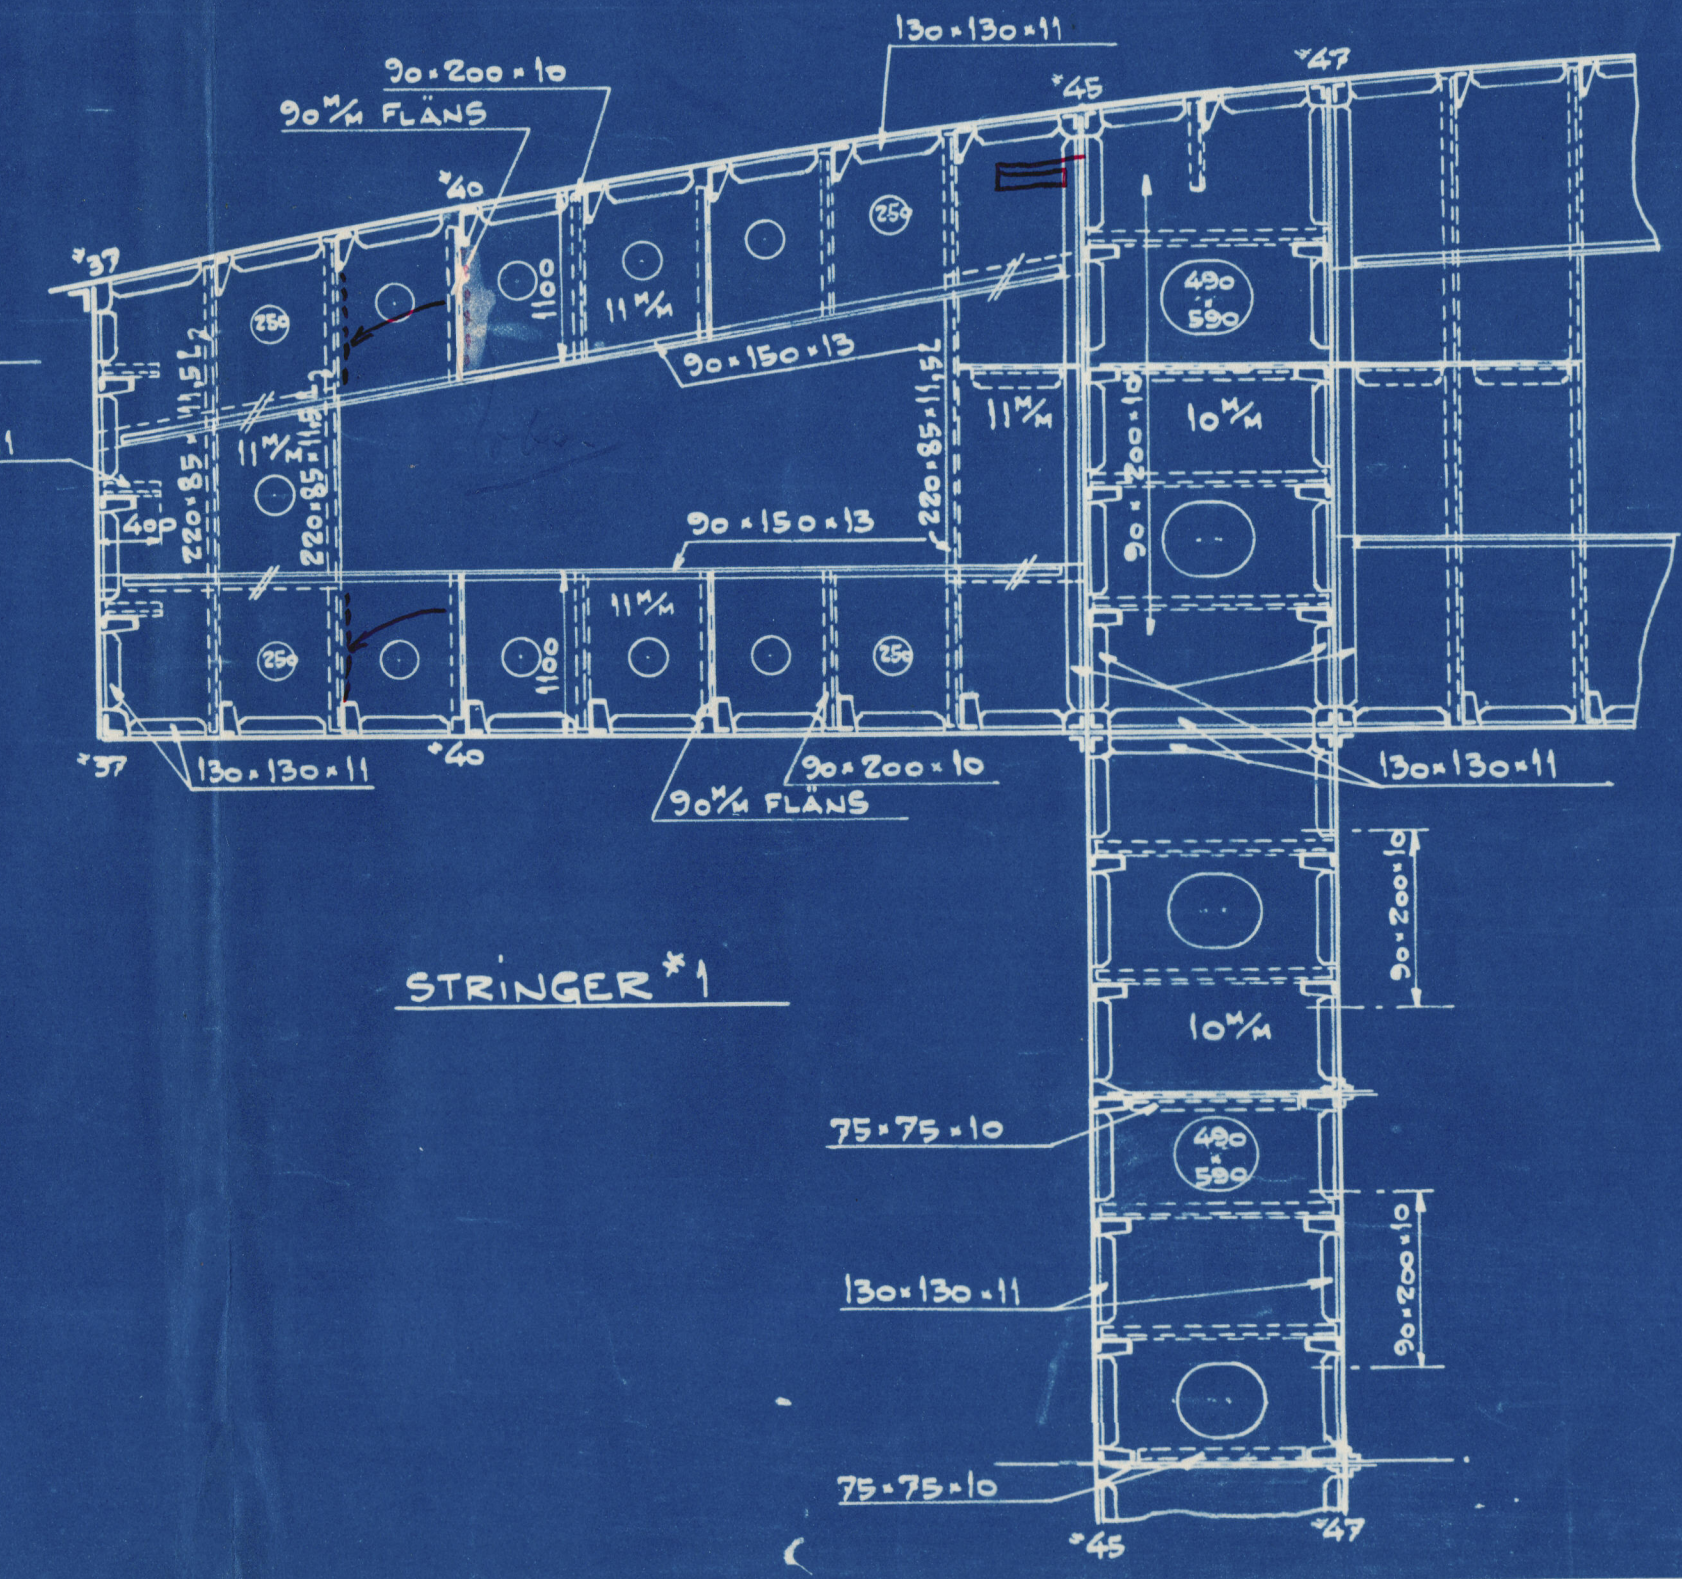


London
Hemp
8/6/27

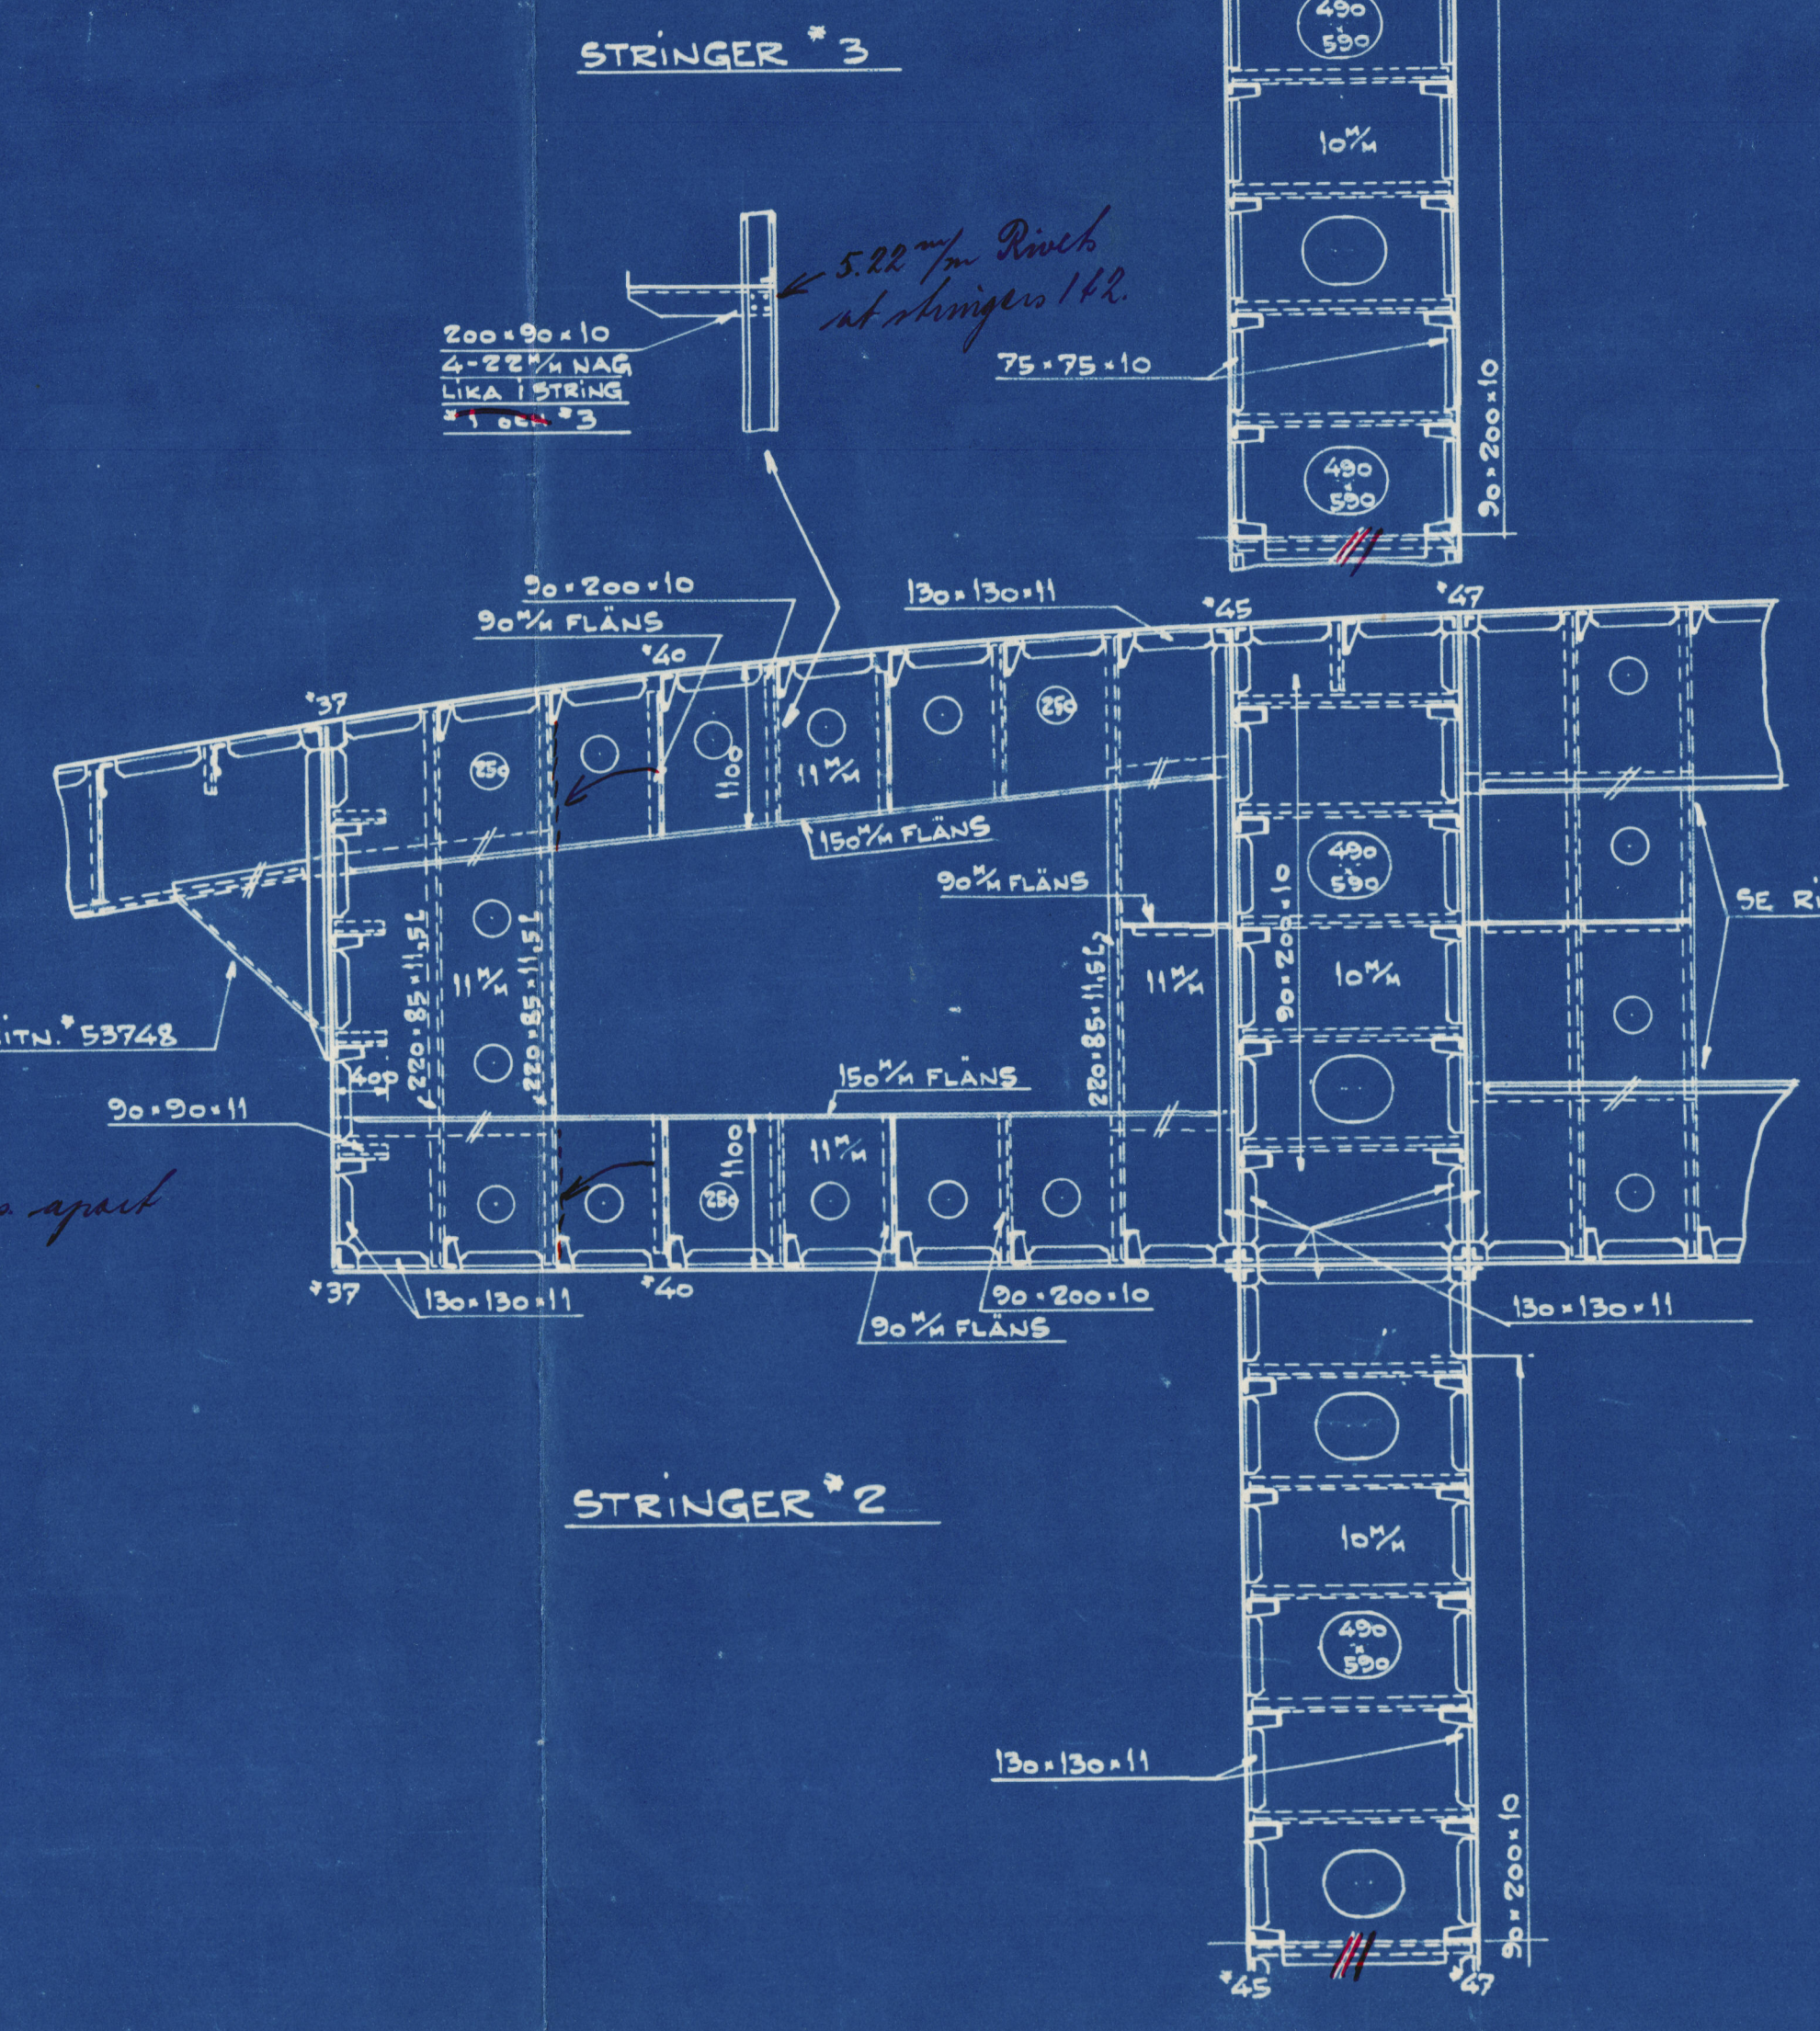

DETALJ AV TÄTNINGSKRAGE I HUV.DÄCK

Requirements of Notice 1471 to be complied with where applicable.
Flash point of the Oil Fuel to be above 150°F.

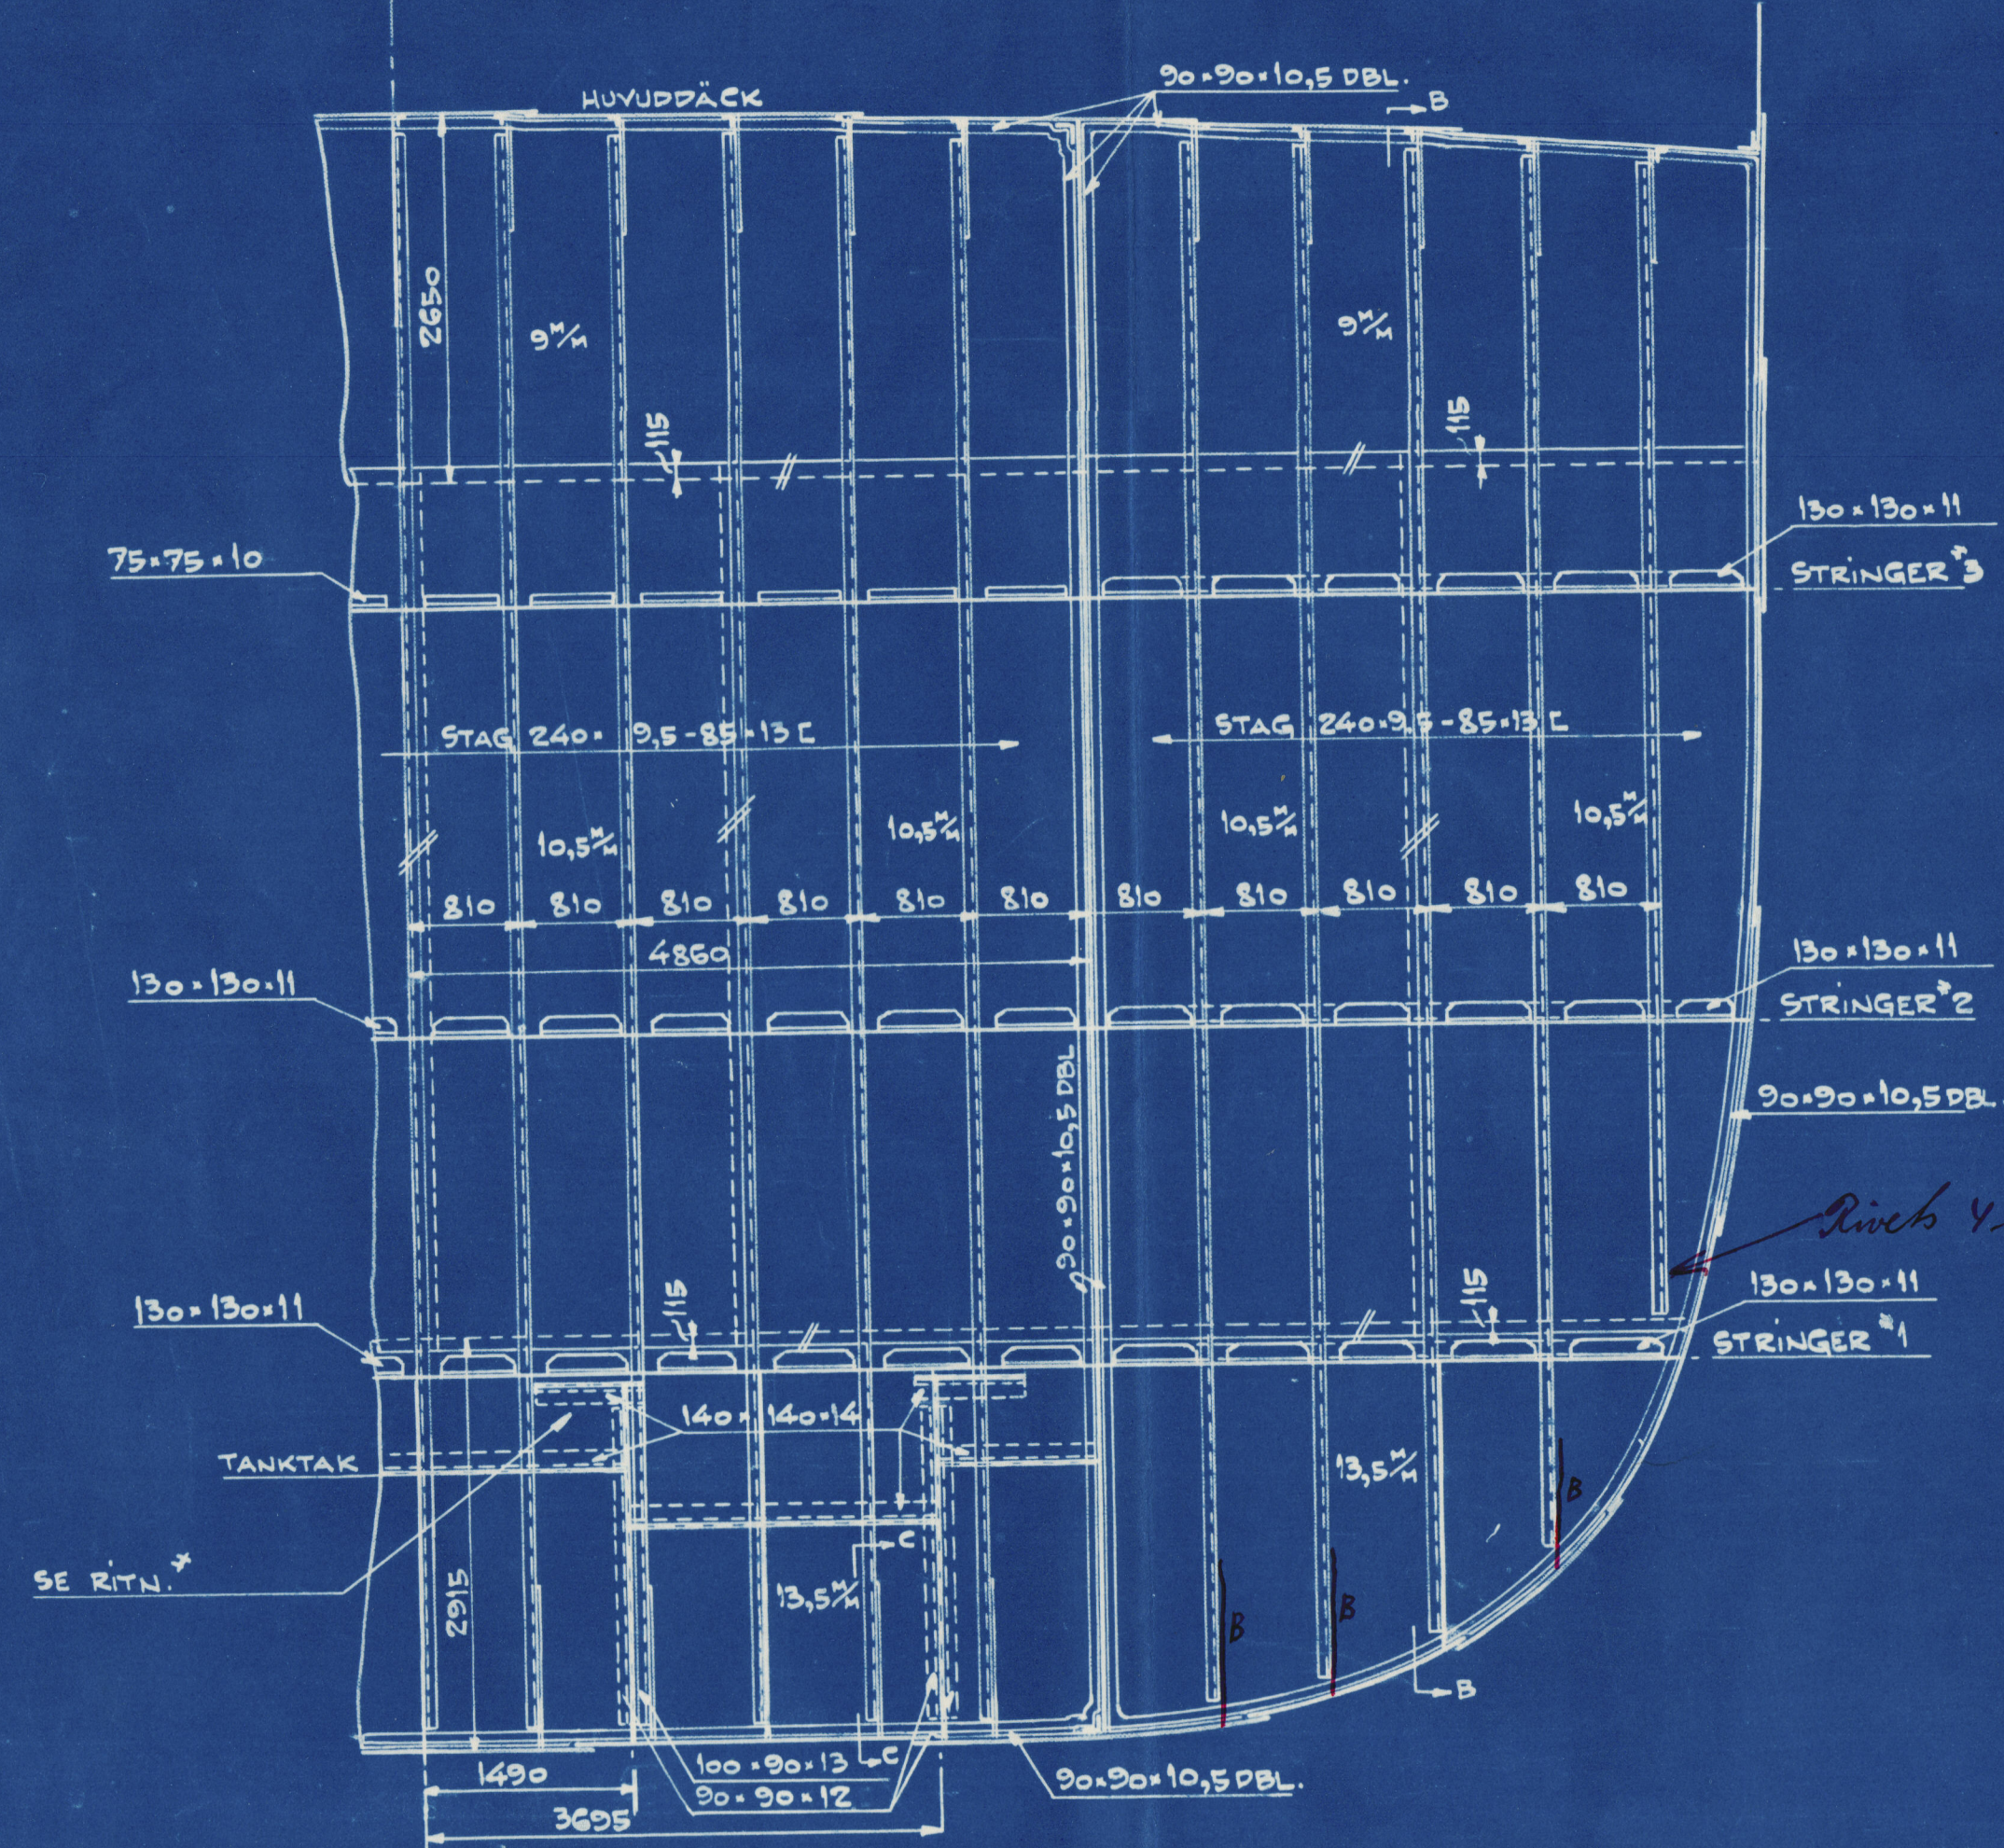

NOW
NORSK TANK: 23. S.

AKTIEBOLAGET GÖTAVERNEN		BEST FÖR N	BEST FÖR N
"NIKE" & "CHARON"		3413	413P
M/S 413-414			
BRÄNNOLJETANK			
MELLAN SPT. 37-45			
Oil fuel tank.			
STAD AV KÄMPER AV GRANDKRO	1:50-1:10-1:15 25-5-27		
25-5-27			
F 57/8			

Gothenburg report No 7328 & 7373

NOW
NORSK TANK:

23. S.

AKTIEBOLAGET GÖTAVERKEN

"NIKE" & "GLARONA"

M/S 413-414

BRÄNNOLJETANK

MELLAN SPT. * 37-45

Oil fuel tank.

BTAD AV

Ols. n

KALPER AV

Ols. n

GRANSKAD

1:50-1:10-1:5

25-5-27

(Sgd.) W.T.
8.6.27.

27.5.27



F 57/3

W 238-219 * 53722