


ALBERO DI MANOVELLA MOTORE DIESEL.


29.7.21

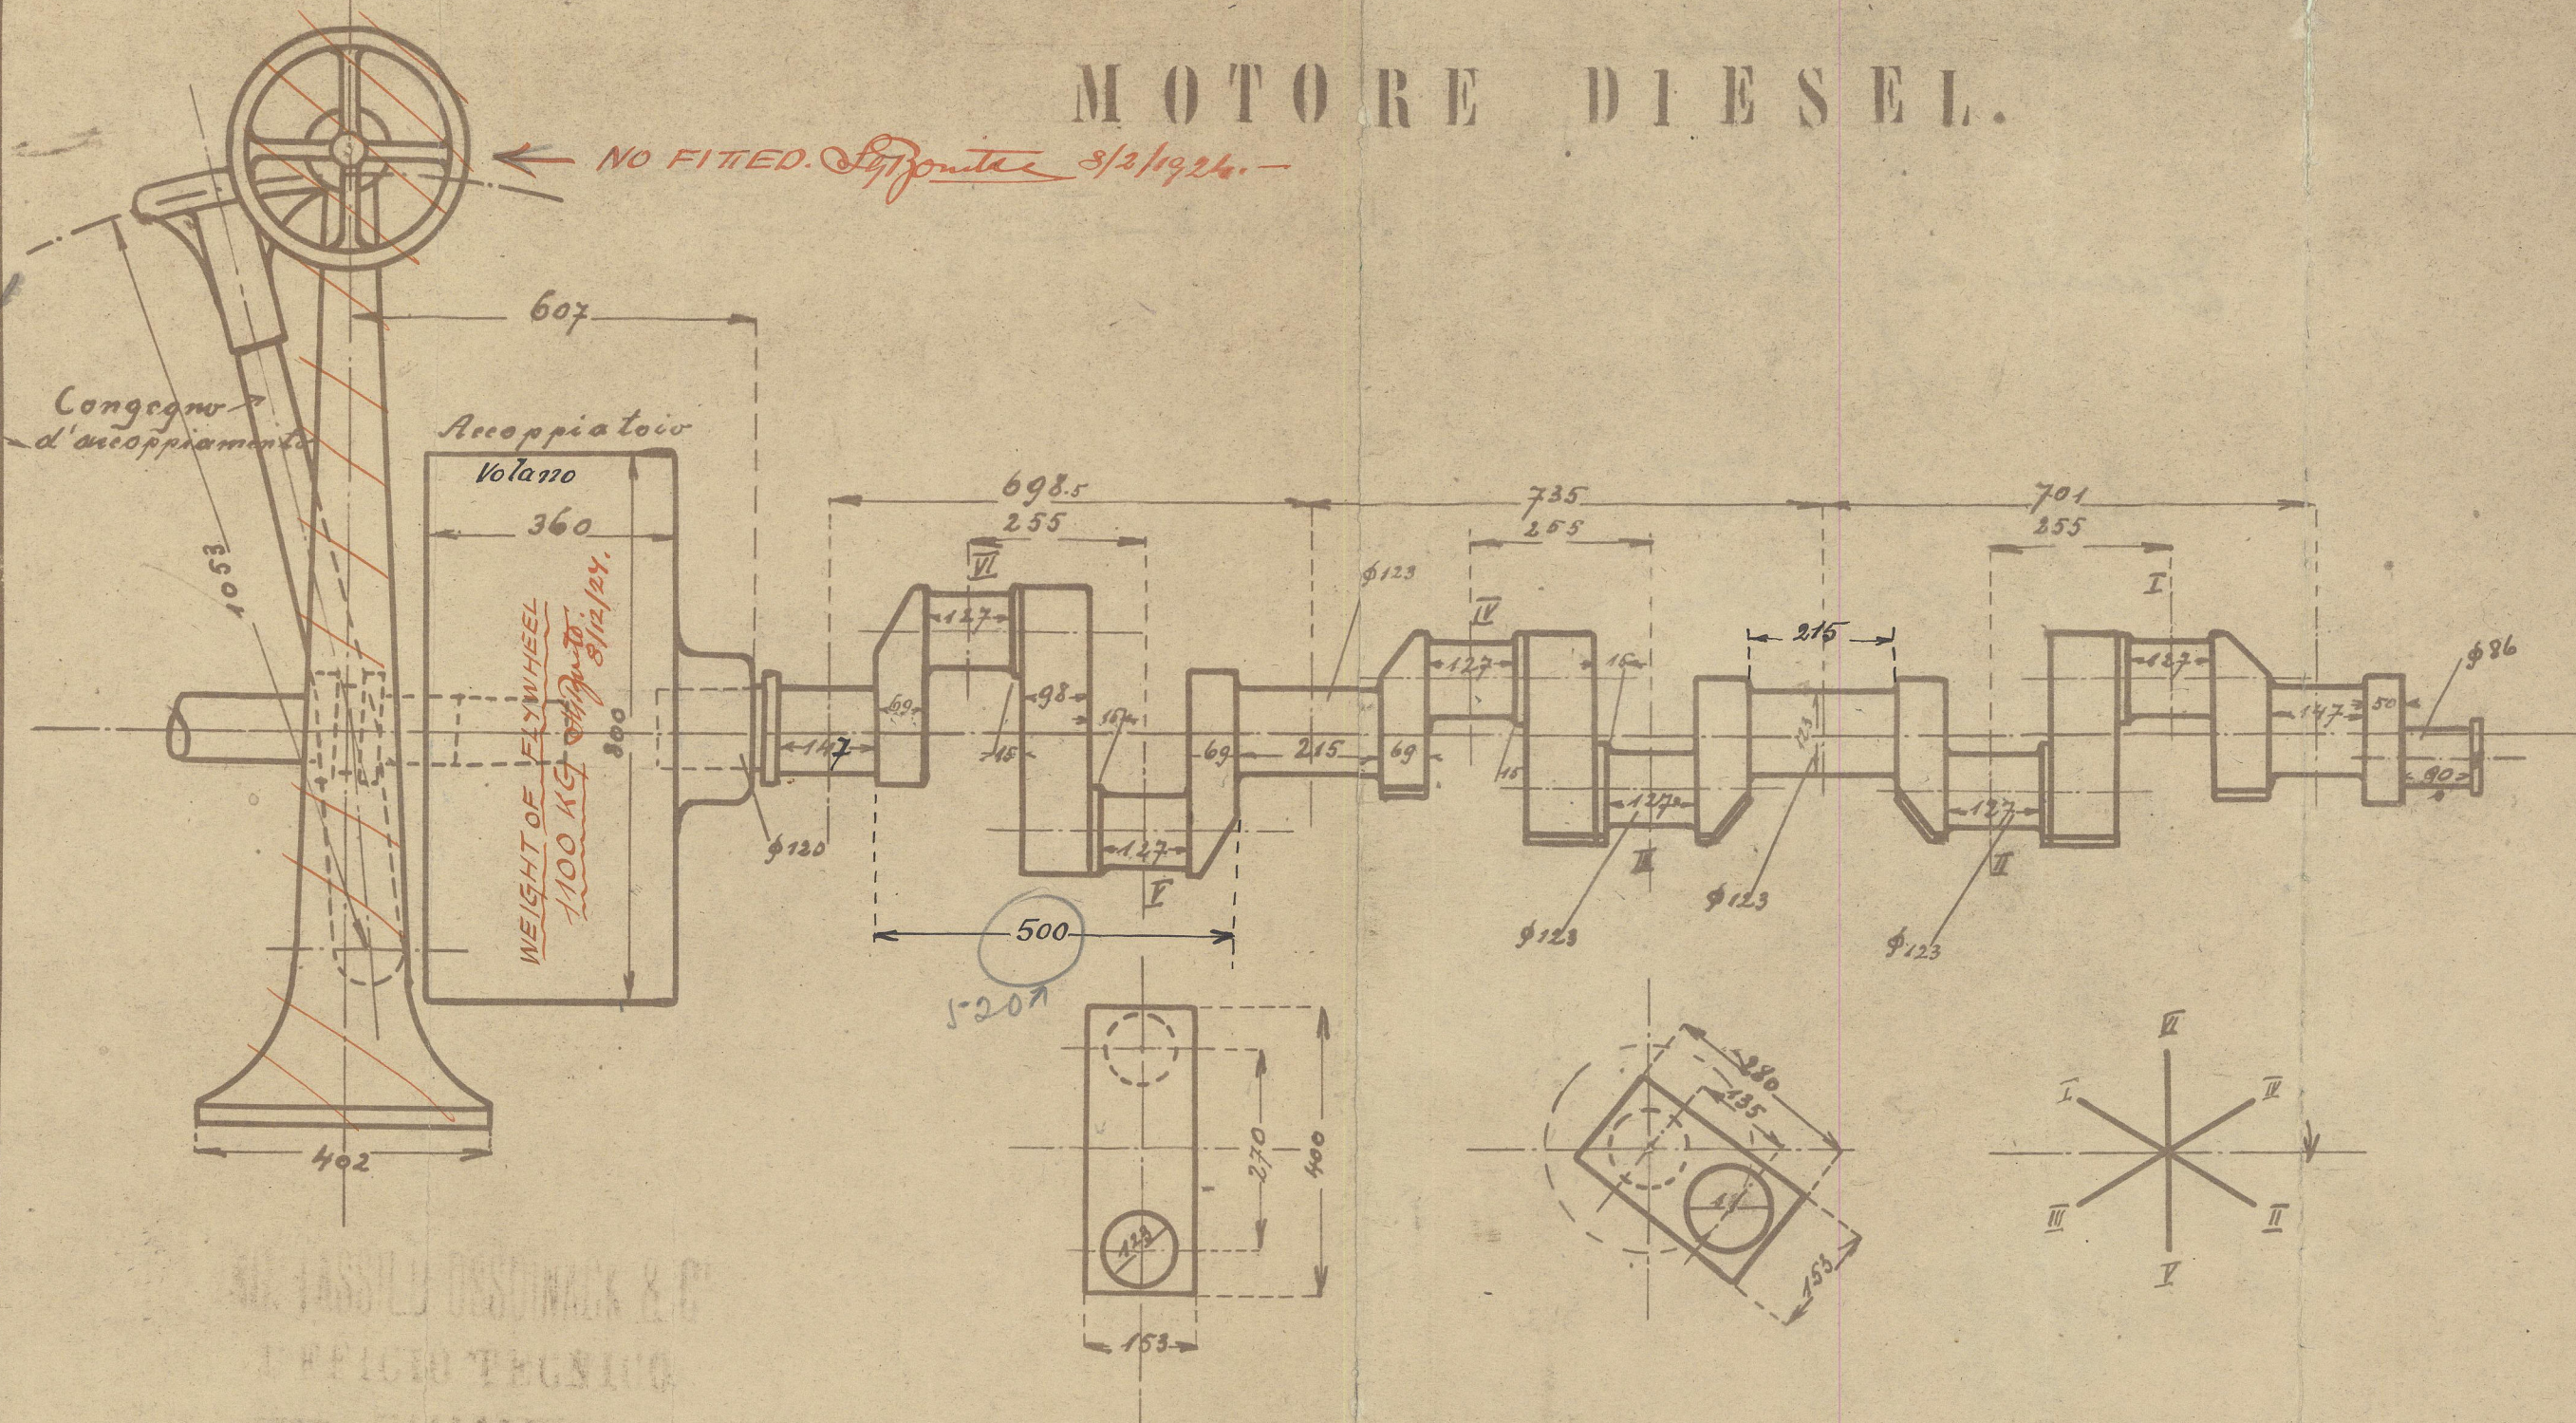

ALBERO DI PROPULSIONE CON ELICA DESTROSA - DI BRONZO.

Scala 1:10.

Elica con passo variabile in diminuzione
dal mozzo alla periferia.
Passo al mozzo: m. 1.25
Diametro: m. 1.10
Diametri del foro: 90/70 mm.
Altezza del mozzo: 280 mm.
Diametri del mozzo: 180/140 mm.
Spessore medio (al centro) della pala: 20 mm.

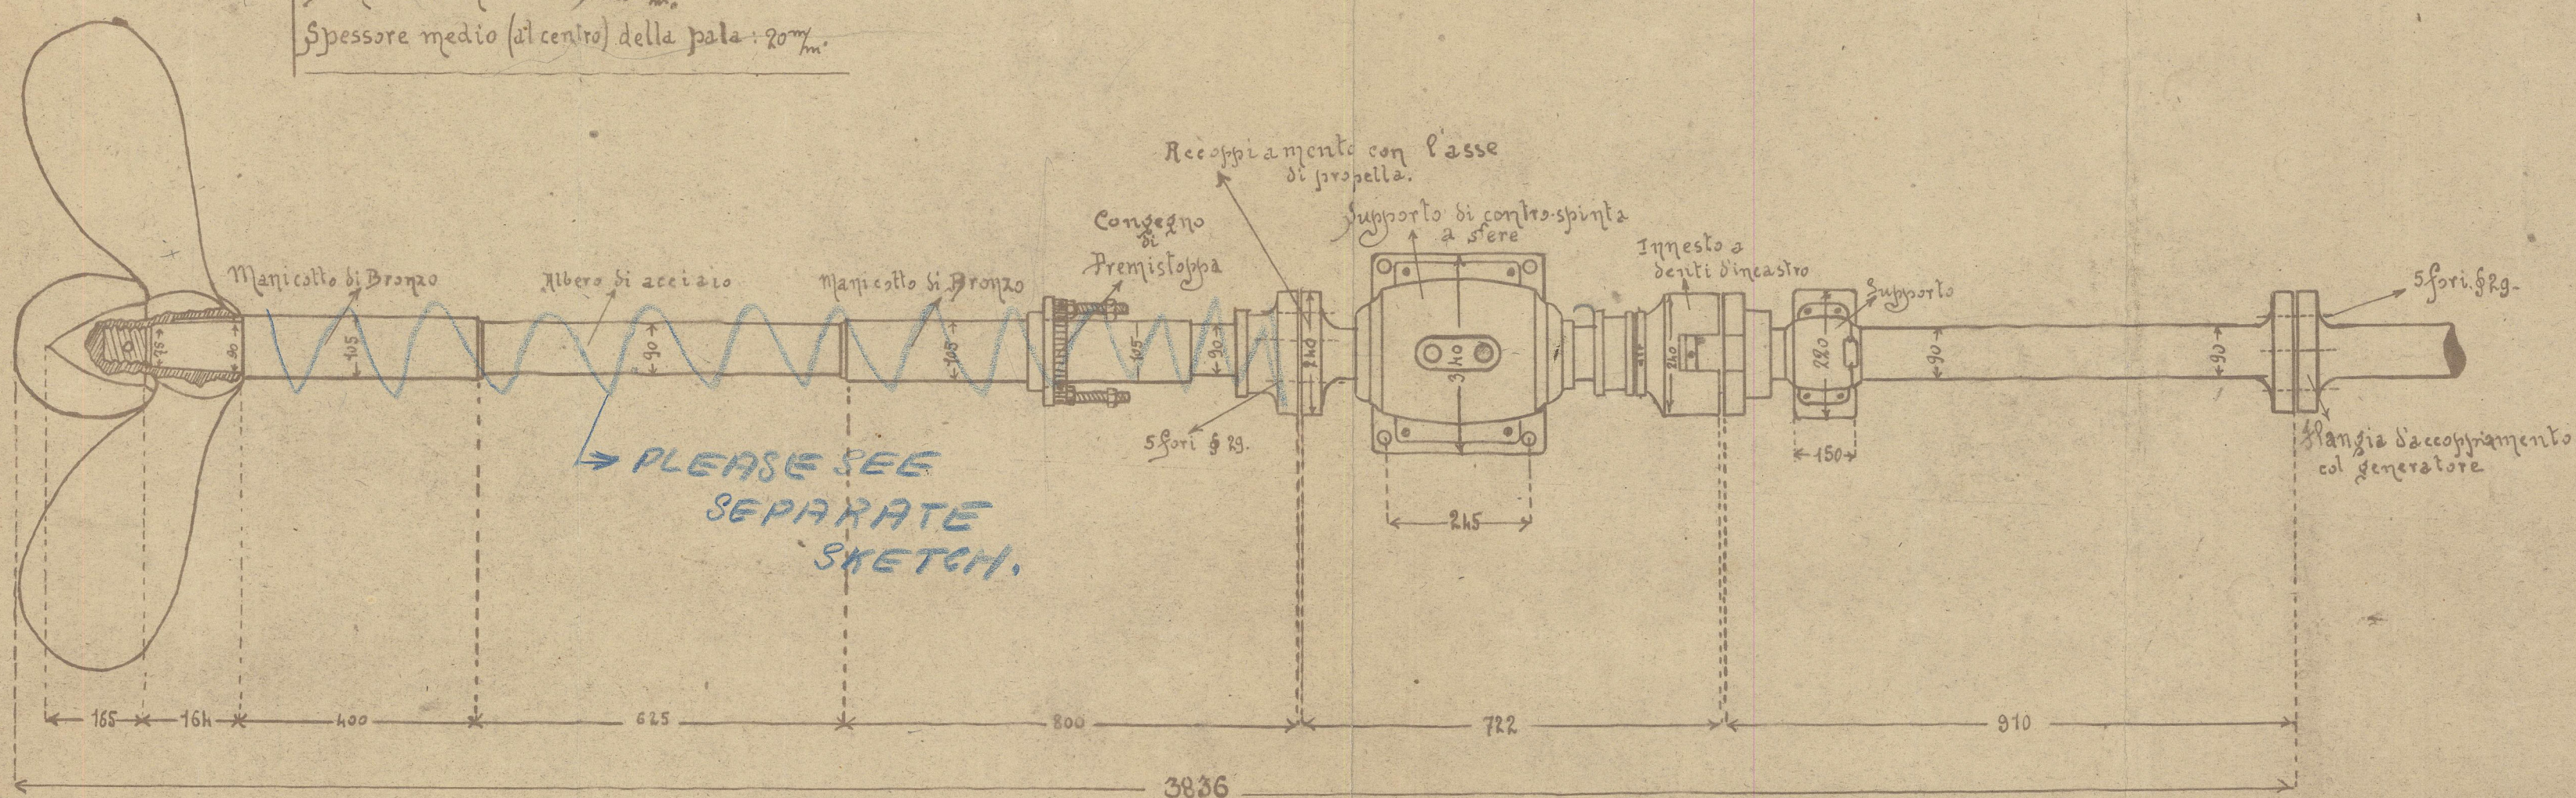

28/7/21

ING. TASSILO OSSONACK & C.
Ufficio Tecnico
PIUME

© 2020

Lloyd's Register
Foundation

W1108-0155

LI 13. VI. 1921

Diesel Motors hull
by
J


Daimler co. Berlin
for

~~Barge~~ "Augusta"

SAIL SCONER

SAVA ex JELKA.

Crank Shaft

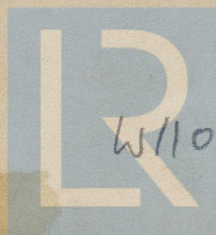

© 2020

W1108-0155

Lloyd's Register
Foundation