

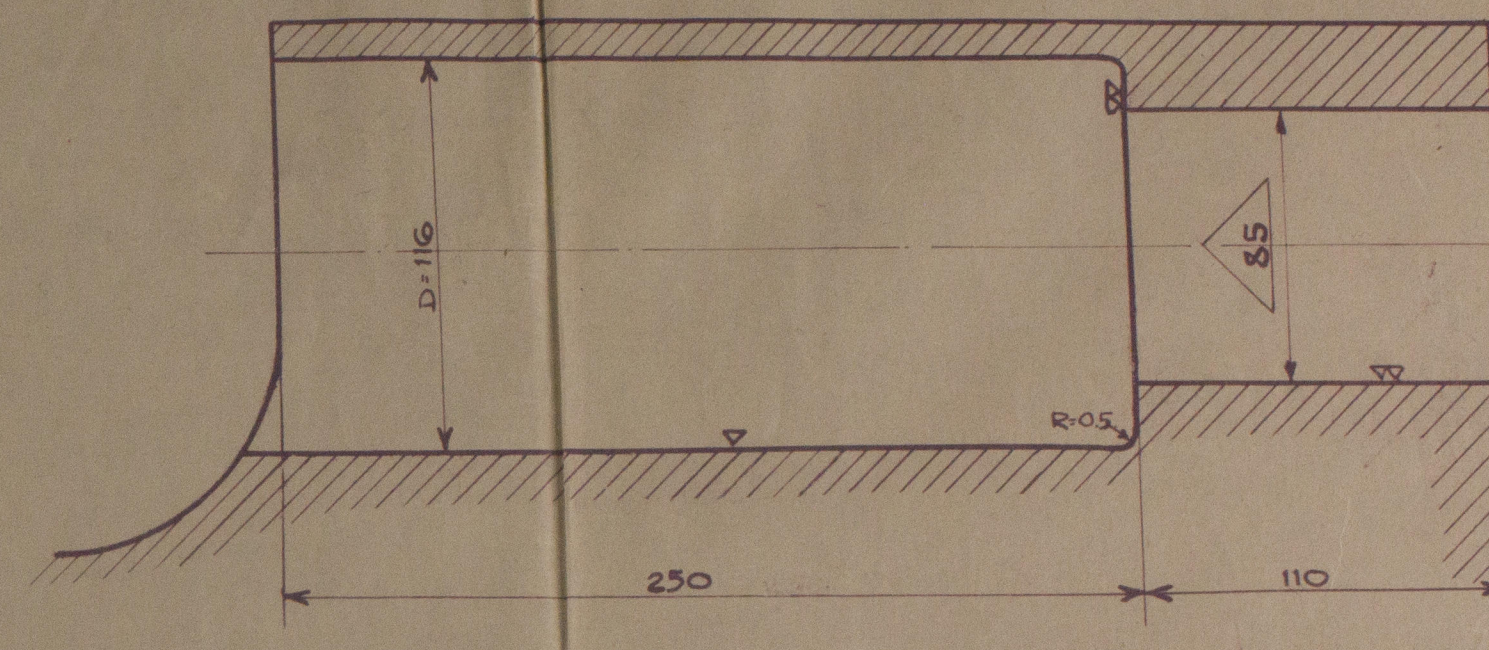


SECTION A-A

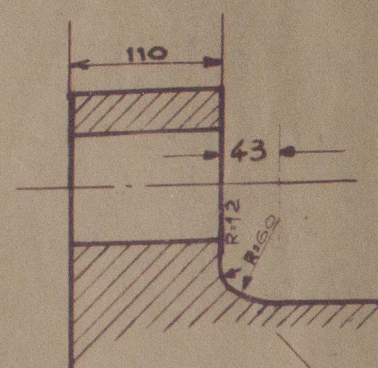


SEKTION C-D

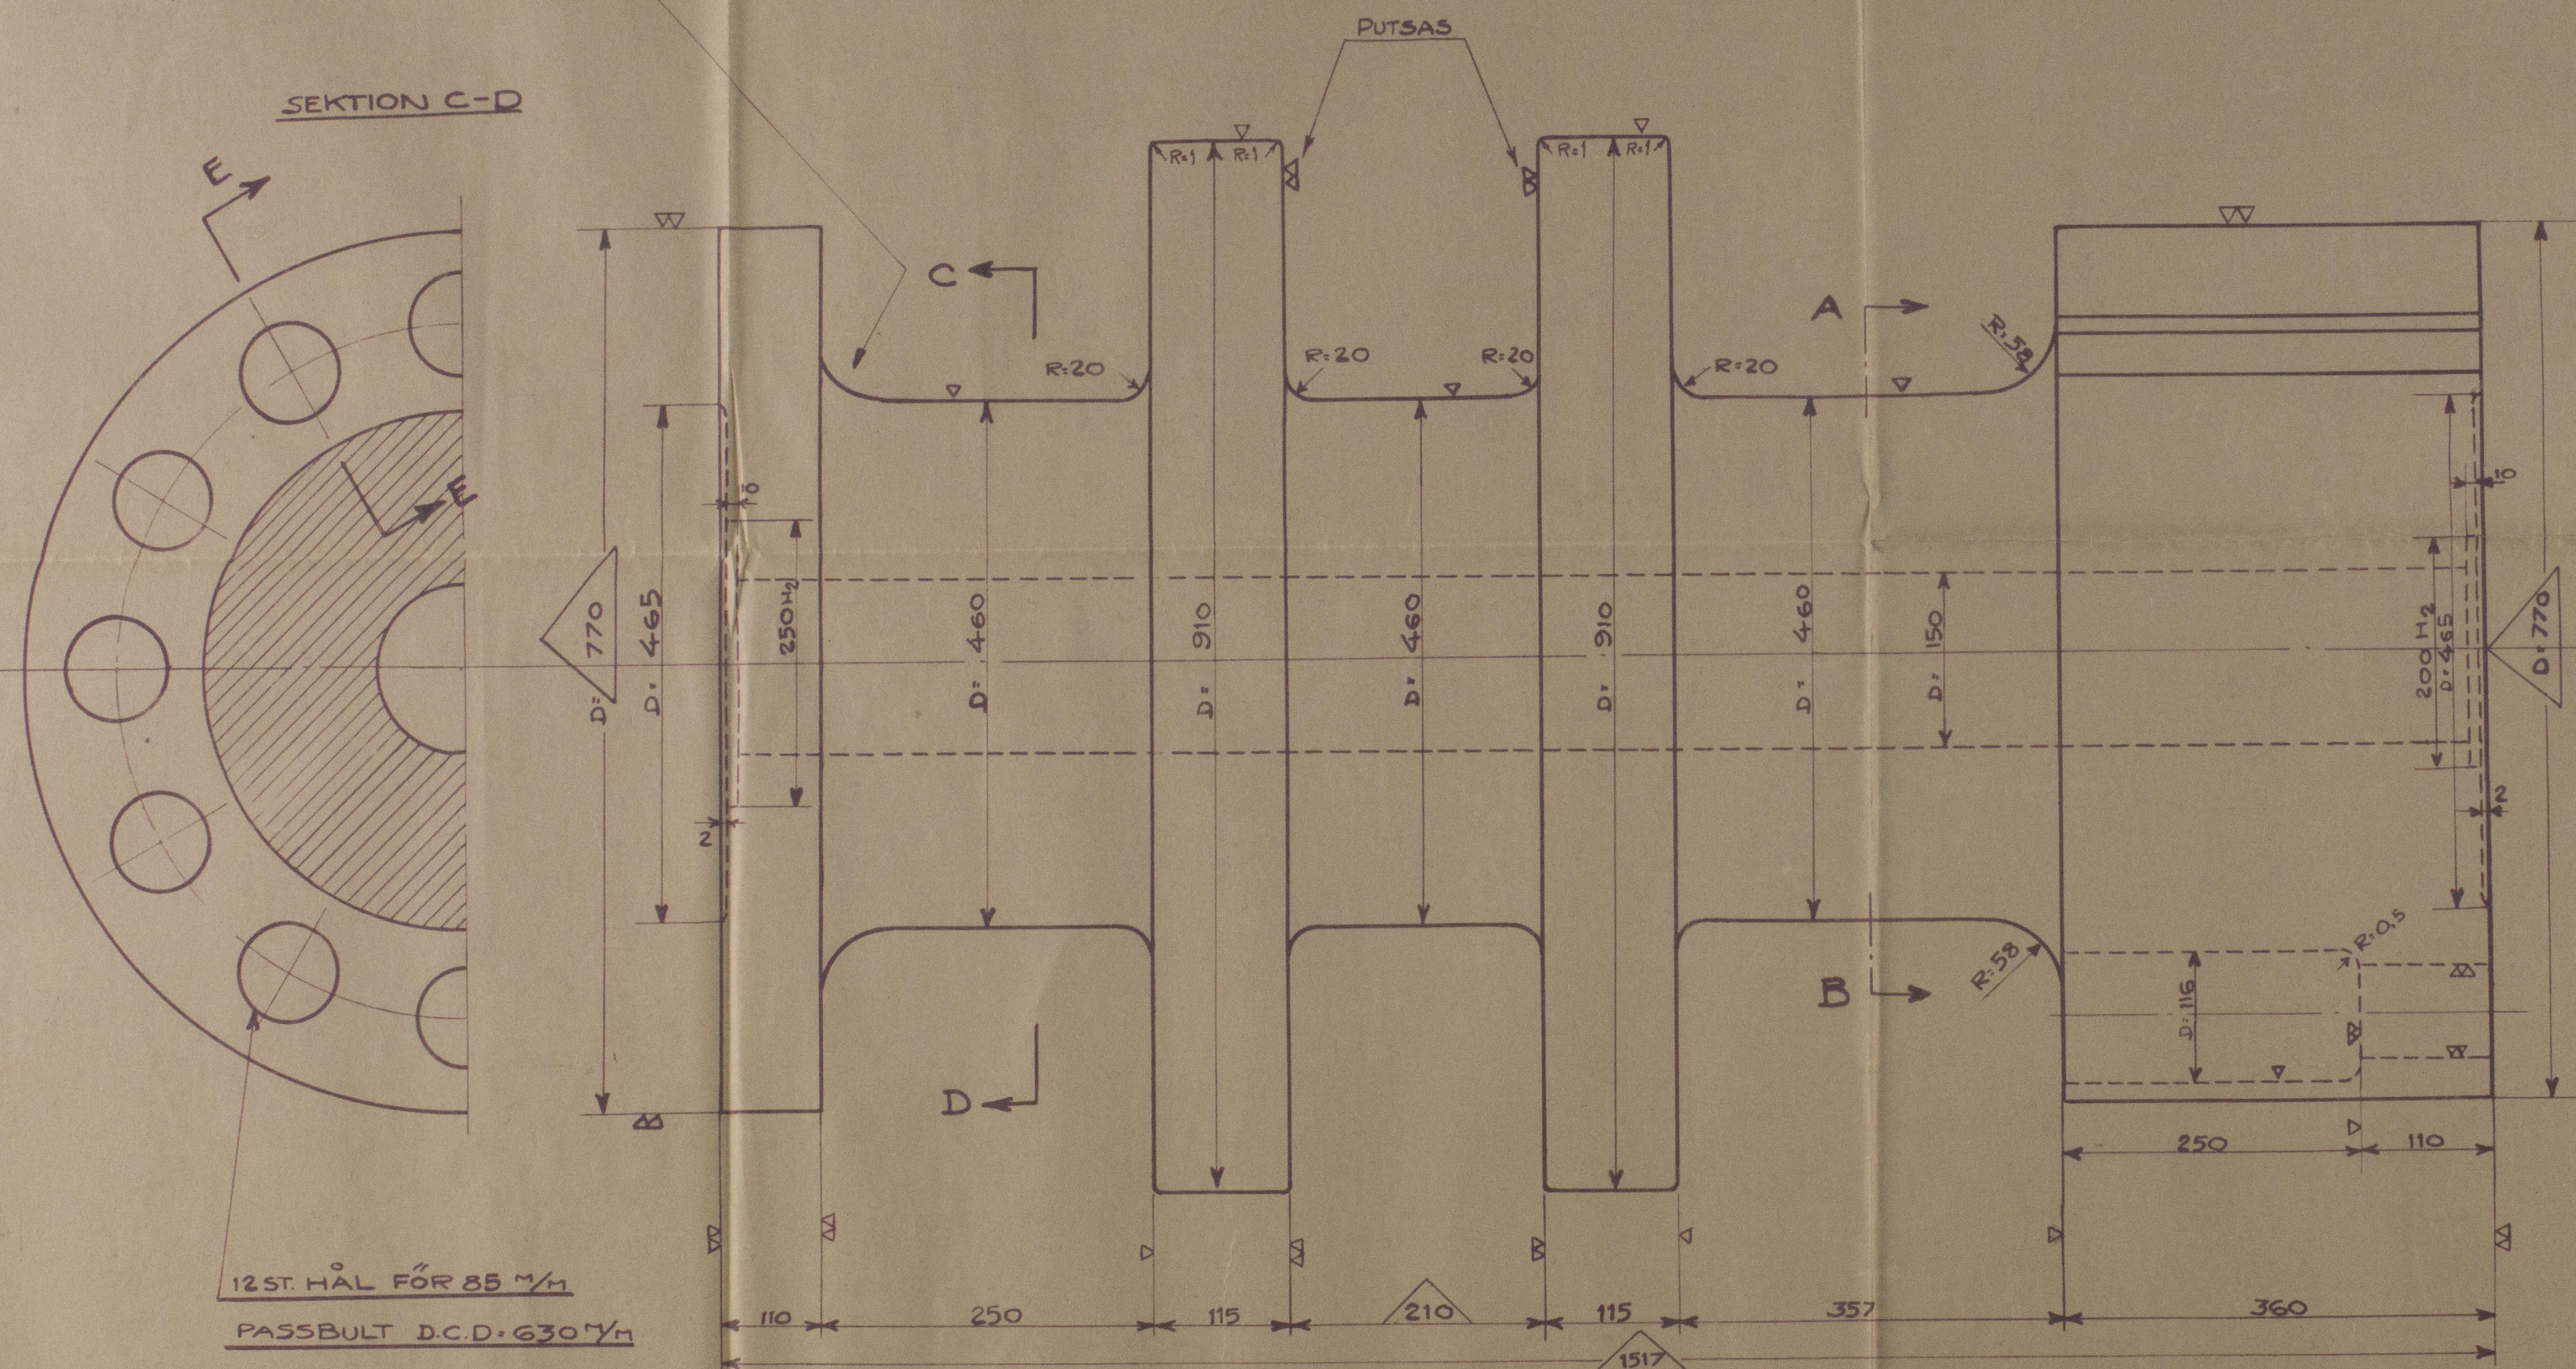

12 ST. HÅL FÖR 85 M/M

PASSBULT D.C.D = 630 M/M

SEKTION A-B

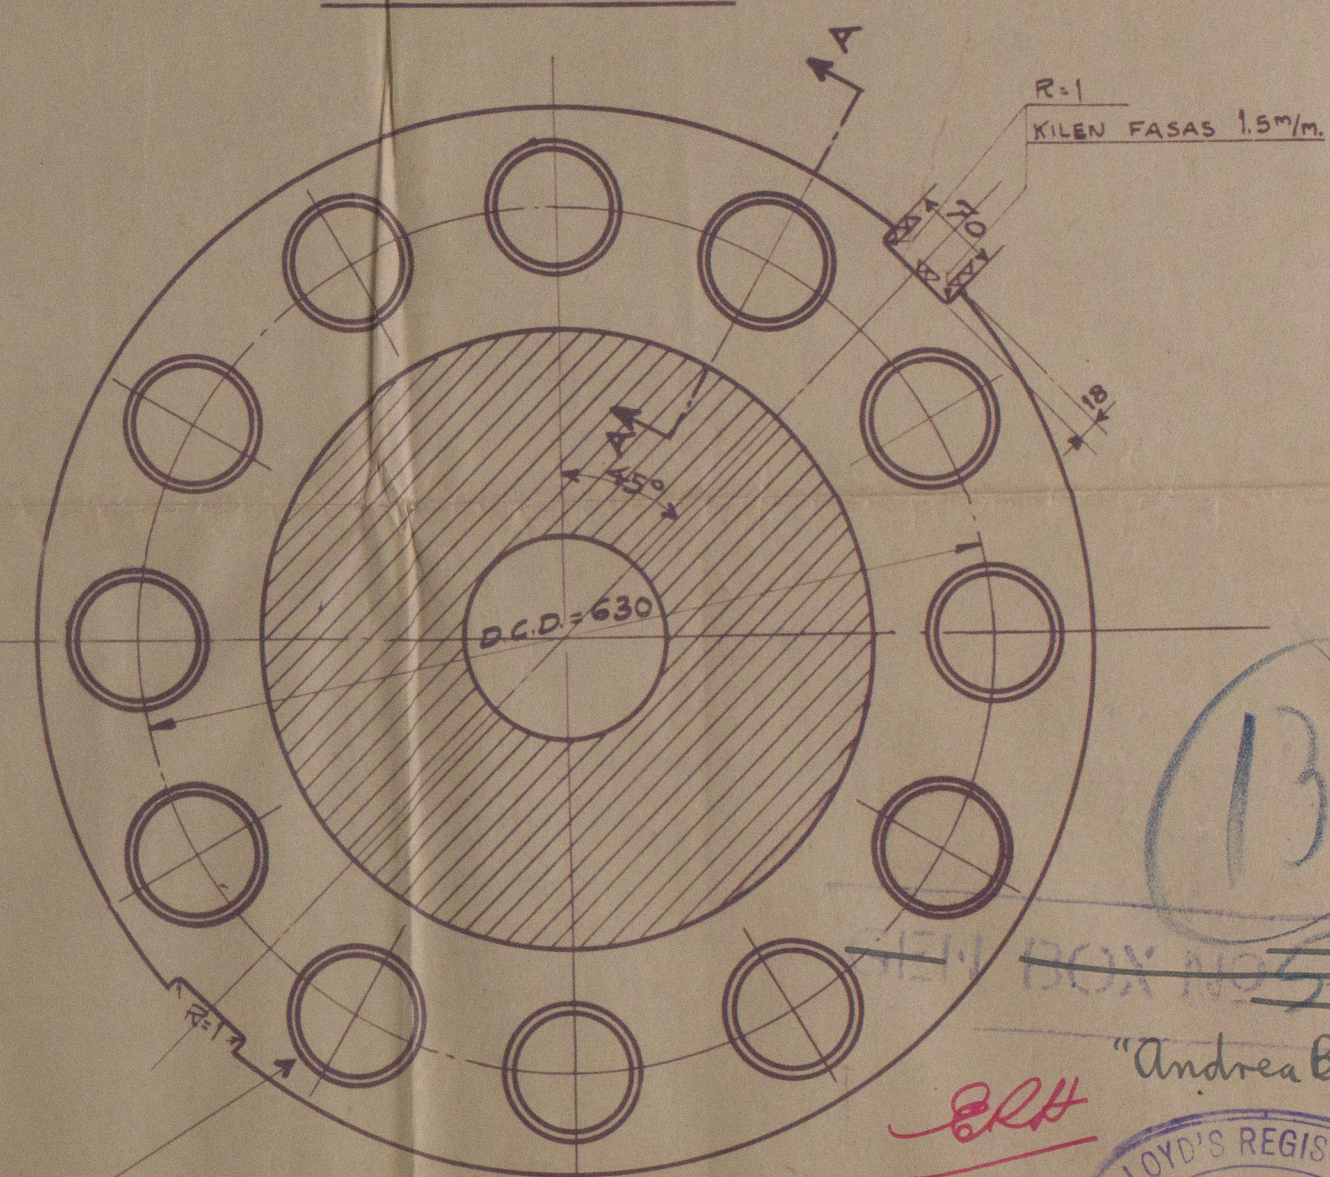

$R=1$
KILEN FASAS 1.5m/m.

125T. HÅL FÖR 85 M/M
PASSBULT D.C.D = 630 M/M
FÖRÖRRAS TILL 81 M/M

Handwritten: *BRH*
Handwritten: *21.7.39*
Circular stamp: LLOYD'S REGISTER OF
GOTHENBURG
13.9.38
SHIPPING

M/s 539
ENGINE NR. 1366



AB GÖTAVERKEN
L S_x Shafting.
D.M. 562 WF-140
TRYCKAXEL

Got. 12832

RITAD AV: B.H.W
KALKERAD: AV B
GRANSK: AV

SKALA: 1:5-1:2
DATUM: 23/6-33

W1165-0204 Foundation 89023