

ANNEXE  
78

*Gen. Dec 565*  
M. S. ITAPAGÉ  
P.<sup>5</sup>

Ensemble des lignes d'arbres.

ITAPAGE  
ROU. 020

"ITAPAGE"

Shadting

Dessine par :	J. Moutard	15	11	24	Echelles : 1/50° - 1/100°
Calque par :	E. Mance	15	11	24	et prove :
Le Chef de Groupe :		15	11	24	7 contre : Lloyd
L'Ingénieur des Etudes :		15	11	24	
L'Ingénieur des Travaux :		15	11	24	
L'Ingénieur en Chef :		15	11	24	

514


8290.1.

Approuvé le:  
par: \_\_\_\_\_


*Caractéristiques de l'appareil moteur.*

2 Moteurs Diesel simple effet à 4 temps, à 6 cylindres.  
 Alliage des cylindres : 630 m/m.  
 Course des pistons : 1100 m/m.  
 Tournée de tour maximum : 140 par minute.....  
 Diamètre des hélices : 3<sup>m</sup> 700  
 Diamètre des volants : 2<sup>m</sup> 620  
 Poids d'un volant : 8300 Kgrs.

*Élévation.*

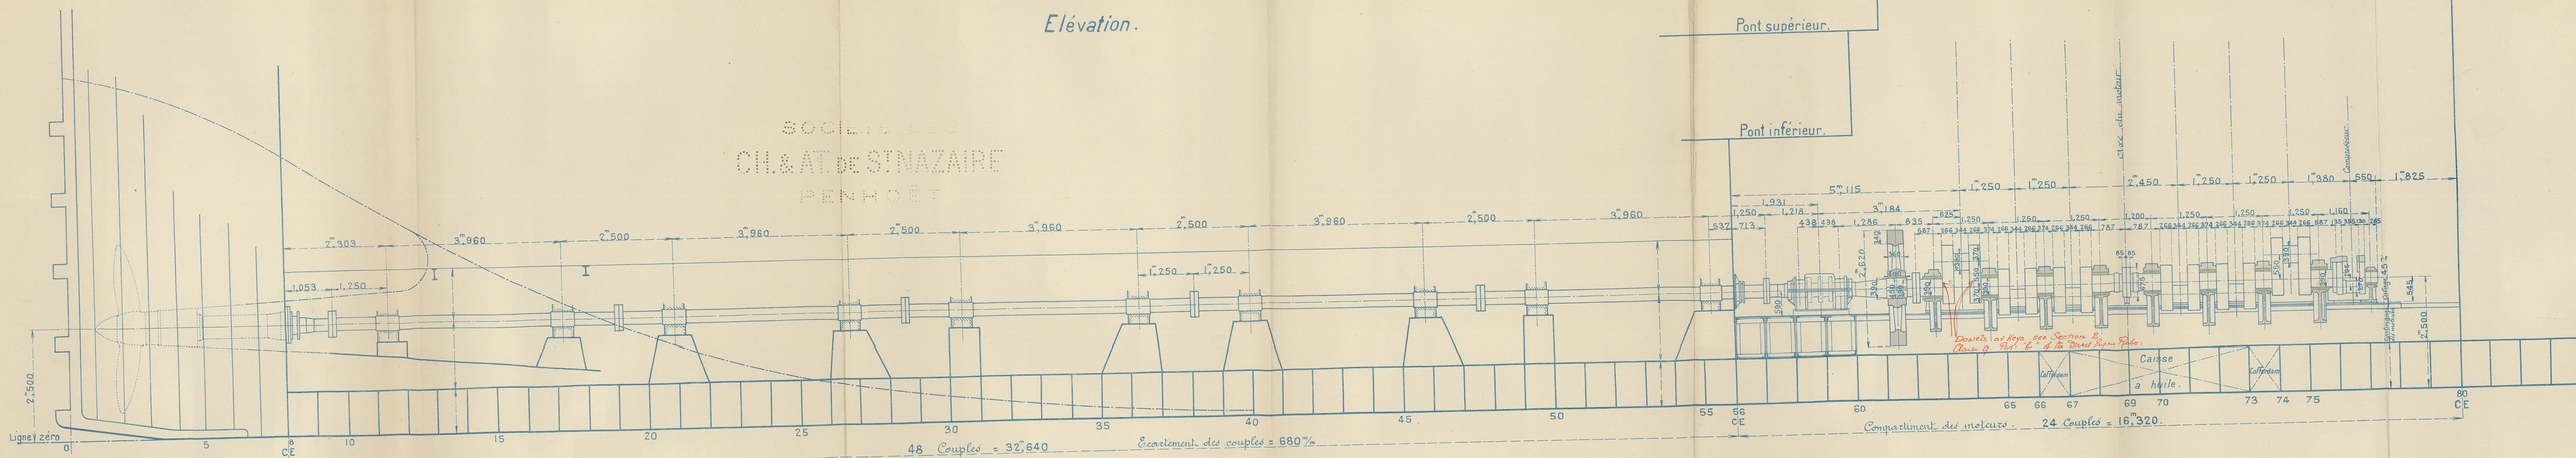

1/2 Plan-coupe par l'axe des lignes d'arbres.

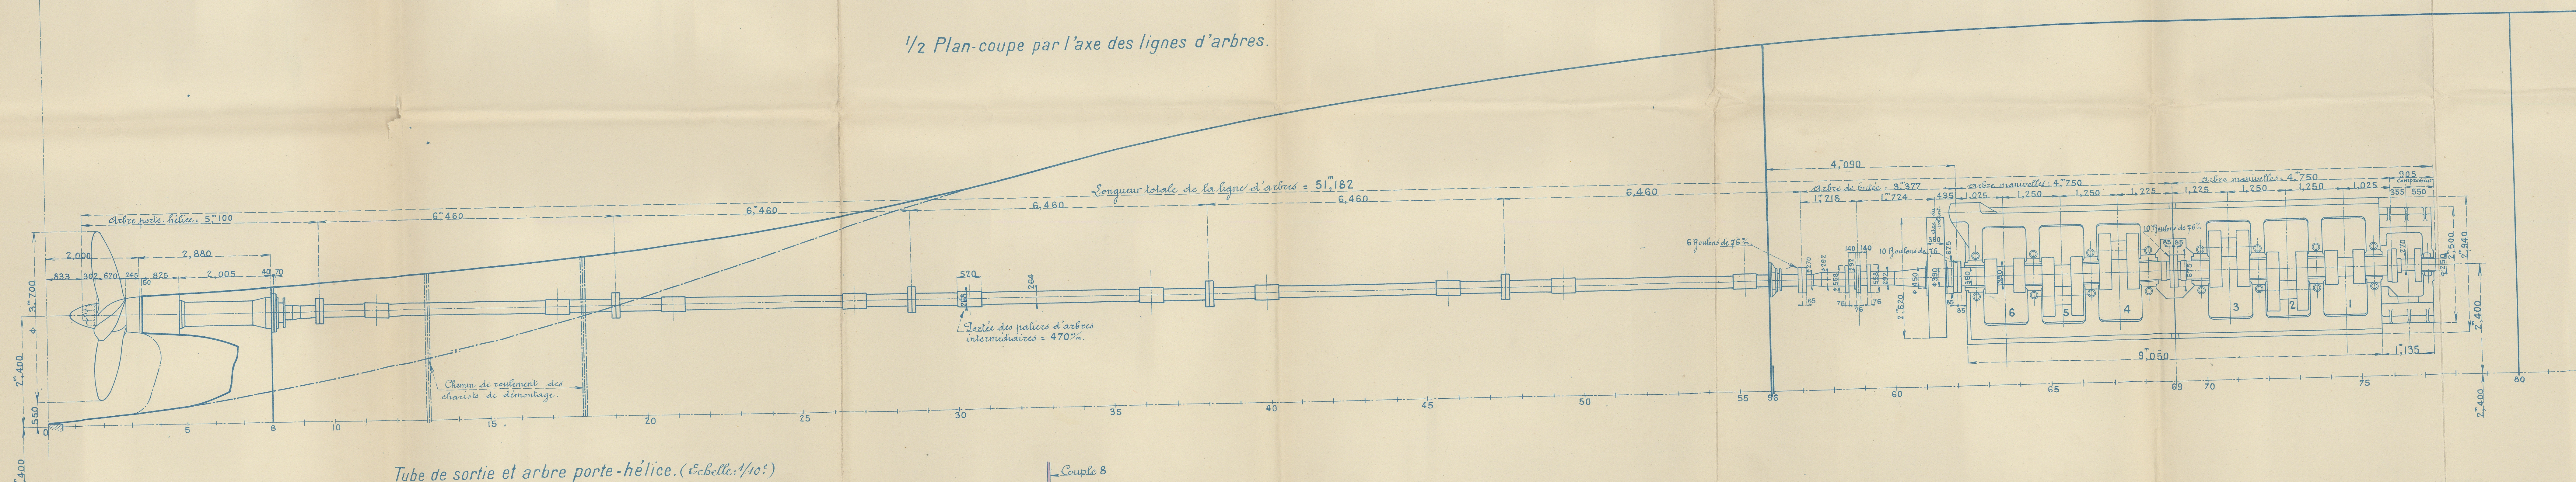

Tube de sortie et arbre porte-hélice. (Echelle: 1/10<sup>e</sup>)

