

WILLIAM ROBERT
SLEEDRECHT (HOLLAND)
BAANROEK
N.V. SCHEEPSBOUWMAATSCHAP

S.S. No. [REDACTED] GROOTSPANT.

SCHAAL 1 A 20.


VERITAS $\star I^{3/3} L 1.1$ STAAL.

NUMMERS.

SLEEDRECHT (HOLLAND)
BAANROEK
N.V. SCHEEPSBOUWMAATSCHAP

HOOFDAFMETINGEN	
LENGTE TUSSEN DE STEVENS	54.870 M ^R
BREEDTE OP GROOTSPANT	8.540 "
HOLTE AAN DE ZYDE	4.420 "
HOOGTE VAN HET VERHOOGDE DEK	1.220 "
HOOGTE VAN HET BRUGDEK	2.210 "
HOOGTE VAN HET BAKDEK	2.135 "

NT TOT HOOFDDEK	8.54 + 4.42 = 12.96
NT TOT VERHOOGD DEK	12.96 + 1.22 = 14.18
NL TOT HOOFDDEK	0.85 x 54.87 + 8.54 x 4.42 = 17.60
L/C TOT HOOFDDEK	54.87 : 4.42 = 12.41
L/C TOT VERHOOGD DEK	54.87 : 5.64 = 9.73

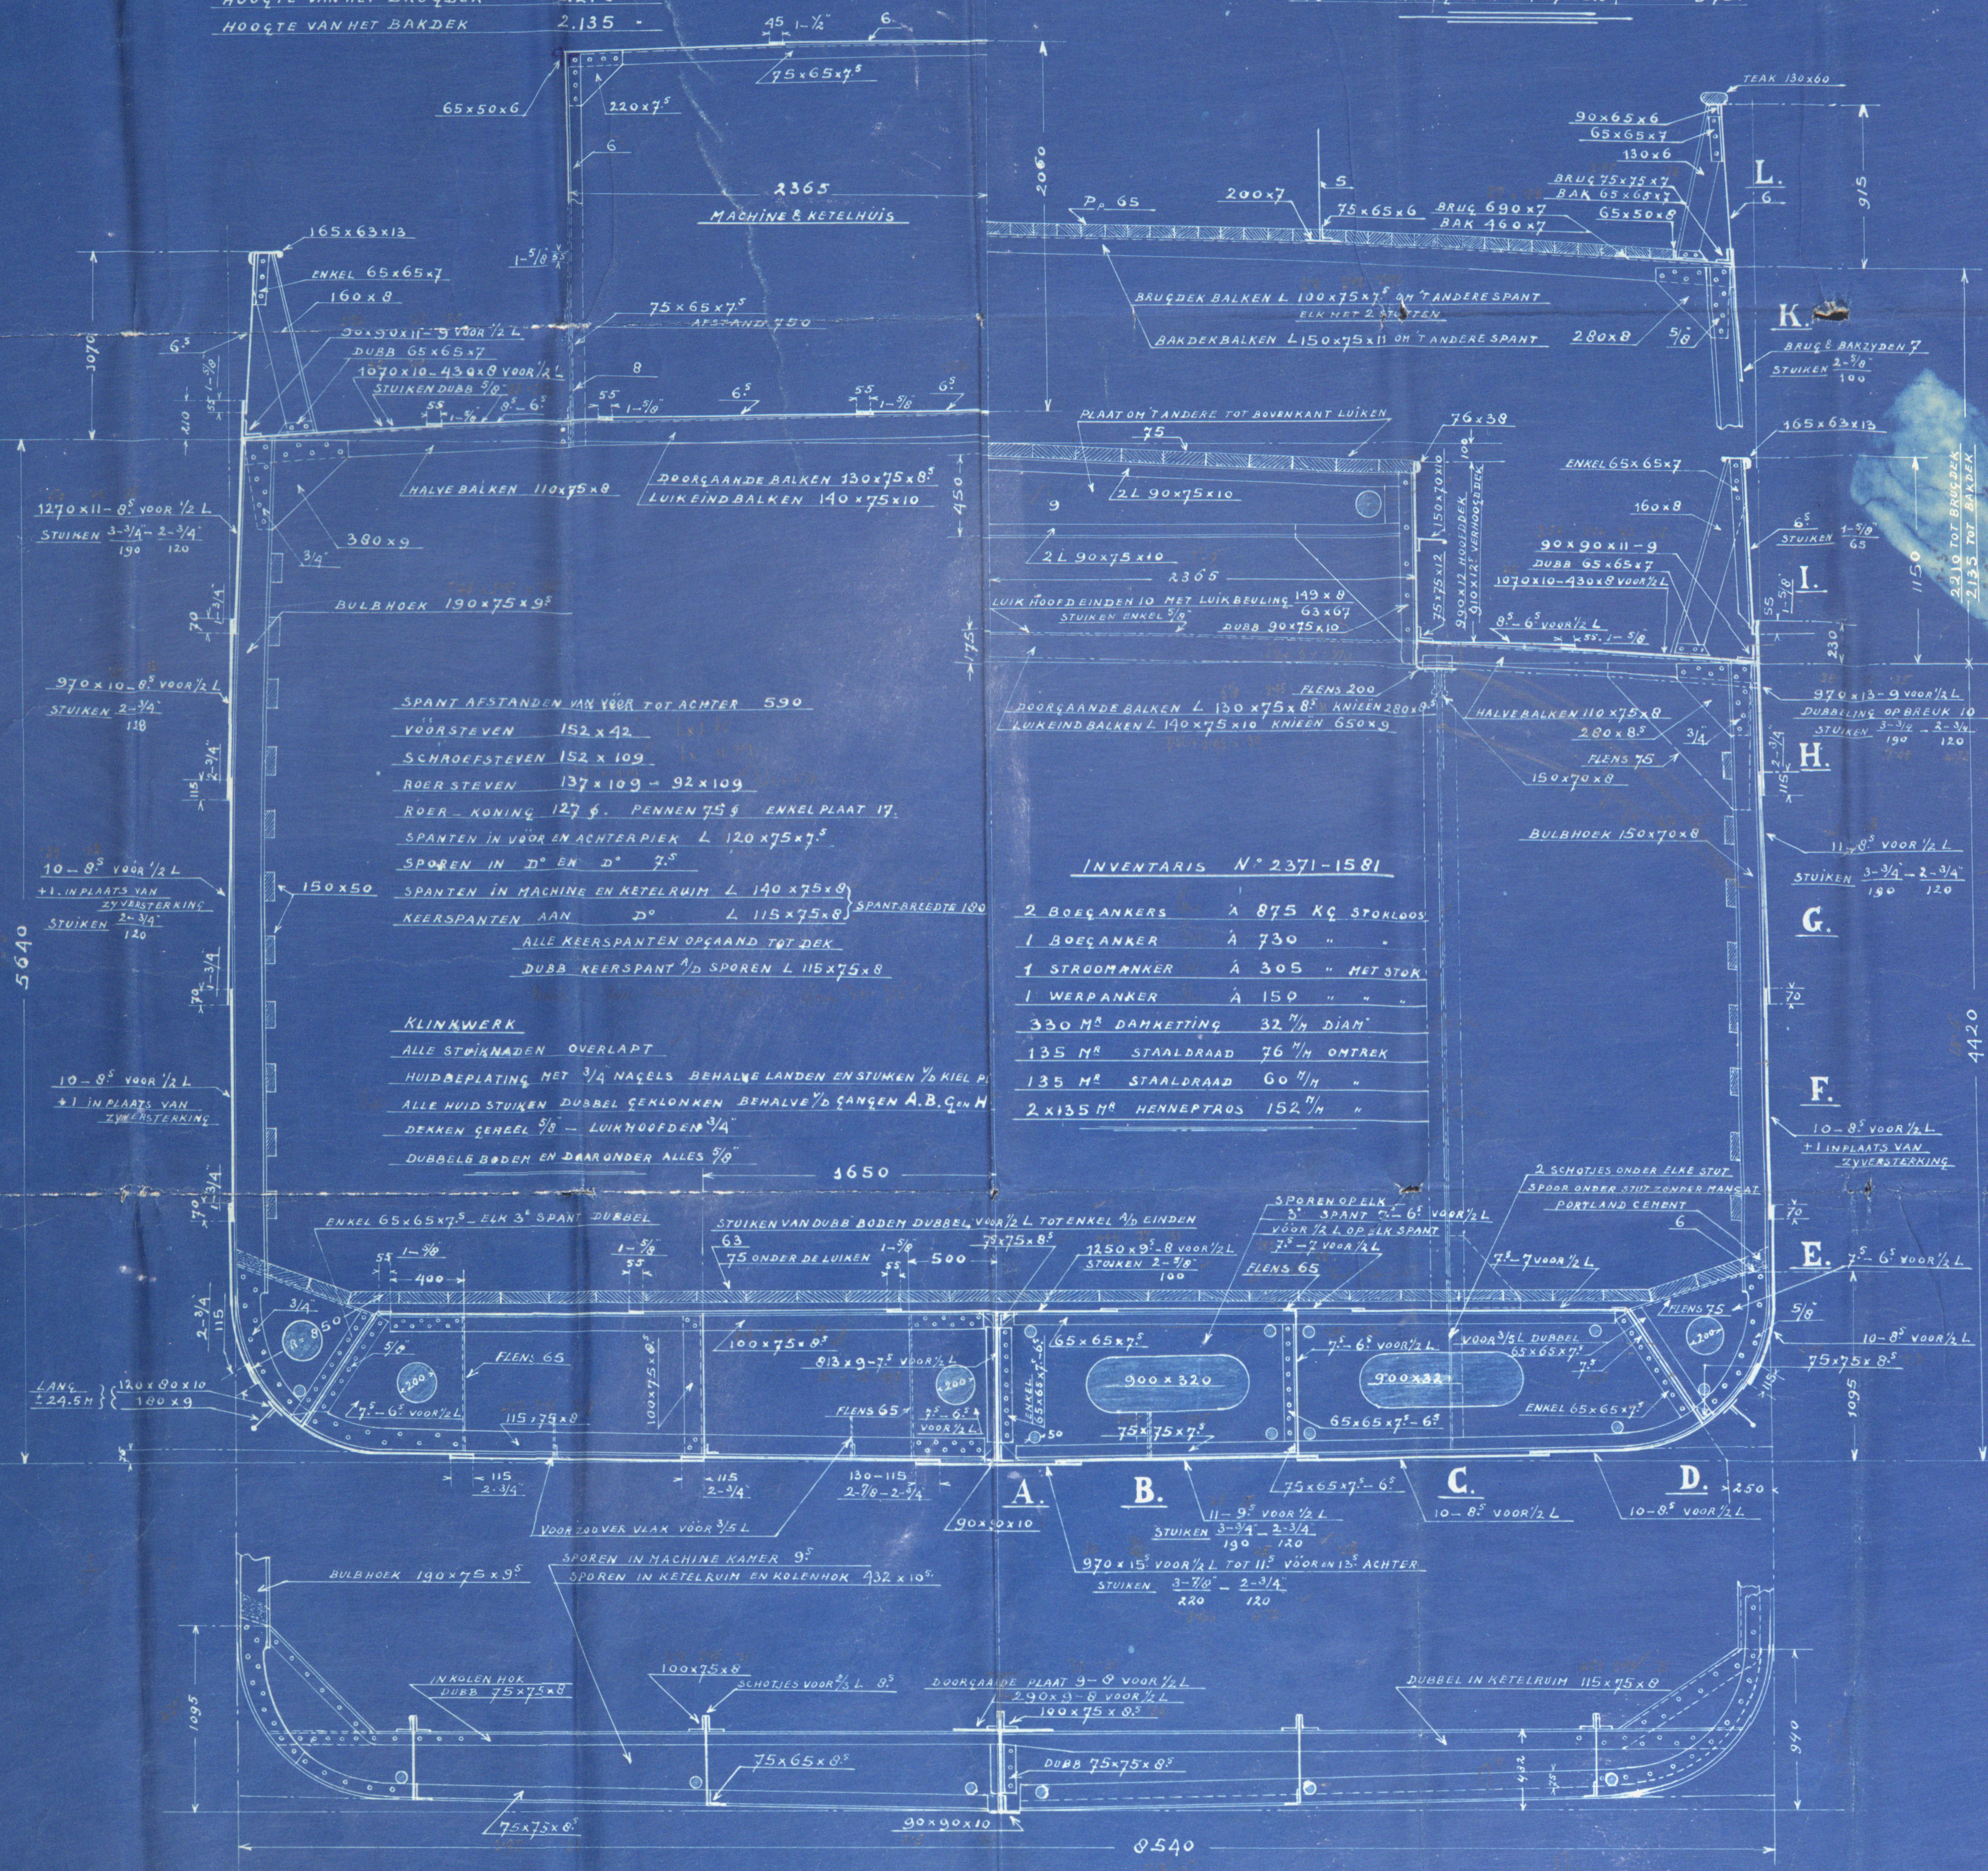

Boynmill
S. S. "Malachite"


Indiship Section.

GREENOCK Report No 18174.

W12-0065

"Malachite"

SLIEDRECHT [HOLLAND]
"BAANHOK"
N.V. SCHEEPSBOUW WERF

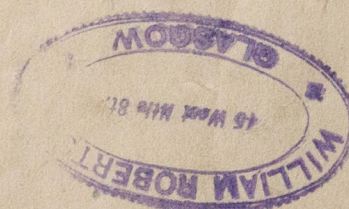

SLIEDRECHT [HOLLAND]
"BAANHOK"
N.V. SCHEEPSBOUW WERF



© 2021

Lloyd's Register
Foundation