


注意

検査ヲ要ス

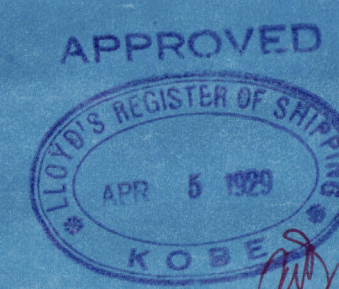

Noted.  
AHLB  
10/5/29

Lloyd's Register  
W1220



L.O.


Mitsubishi Kobe  
no 188

ロイド  
協会  
行

承認申請

Intermediate &  
Propeller Shafting

M.V. "HINO MARU"

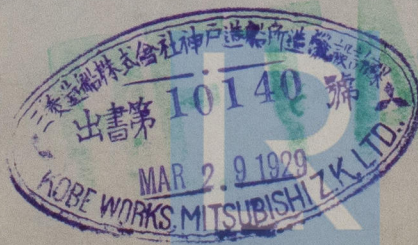

Lloyd's Register  
Foundation  
W1220-0065