




Laufhöhe 240 qm.
 Stochfläche 6,8 "
 Vordruck 15,5 kg

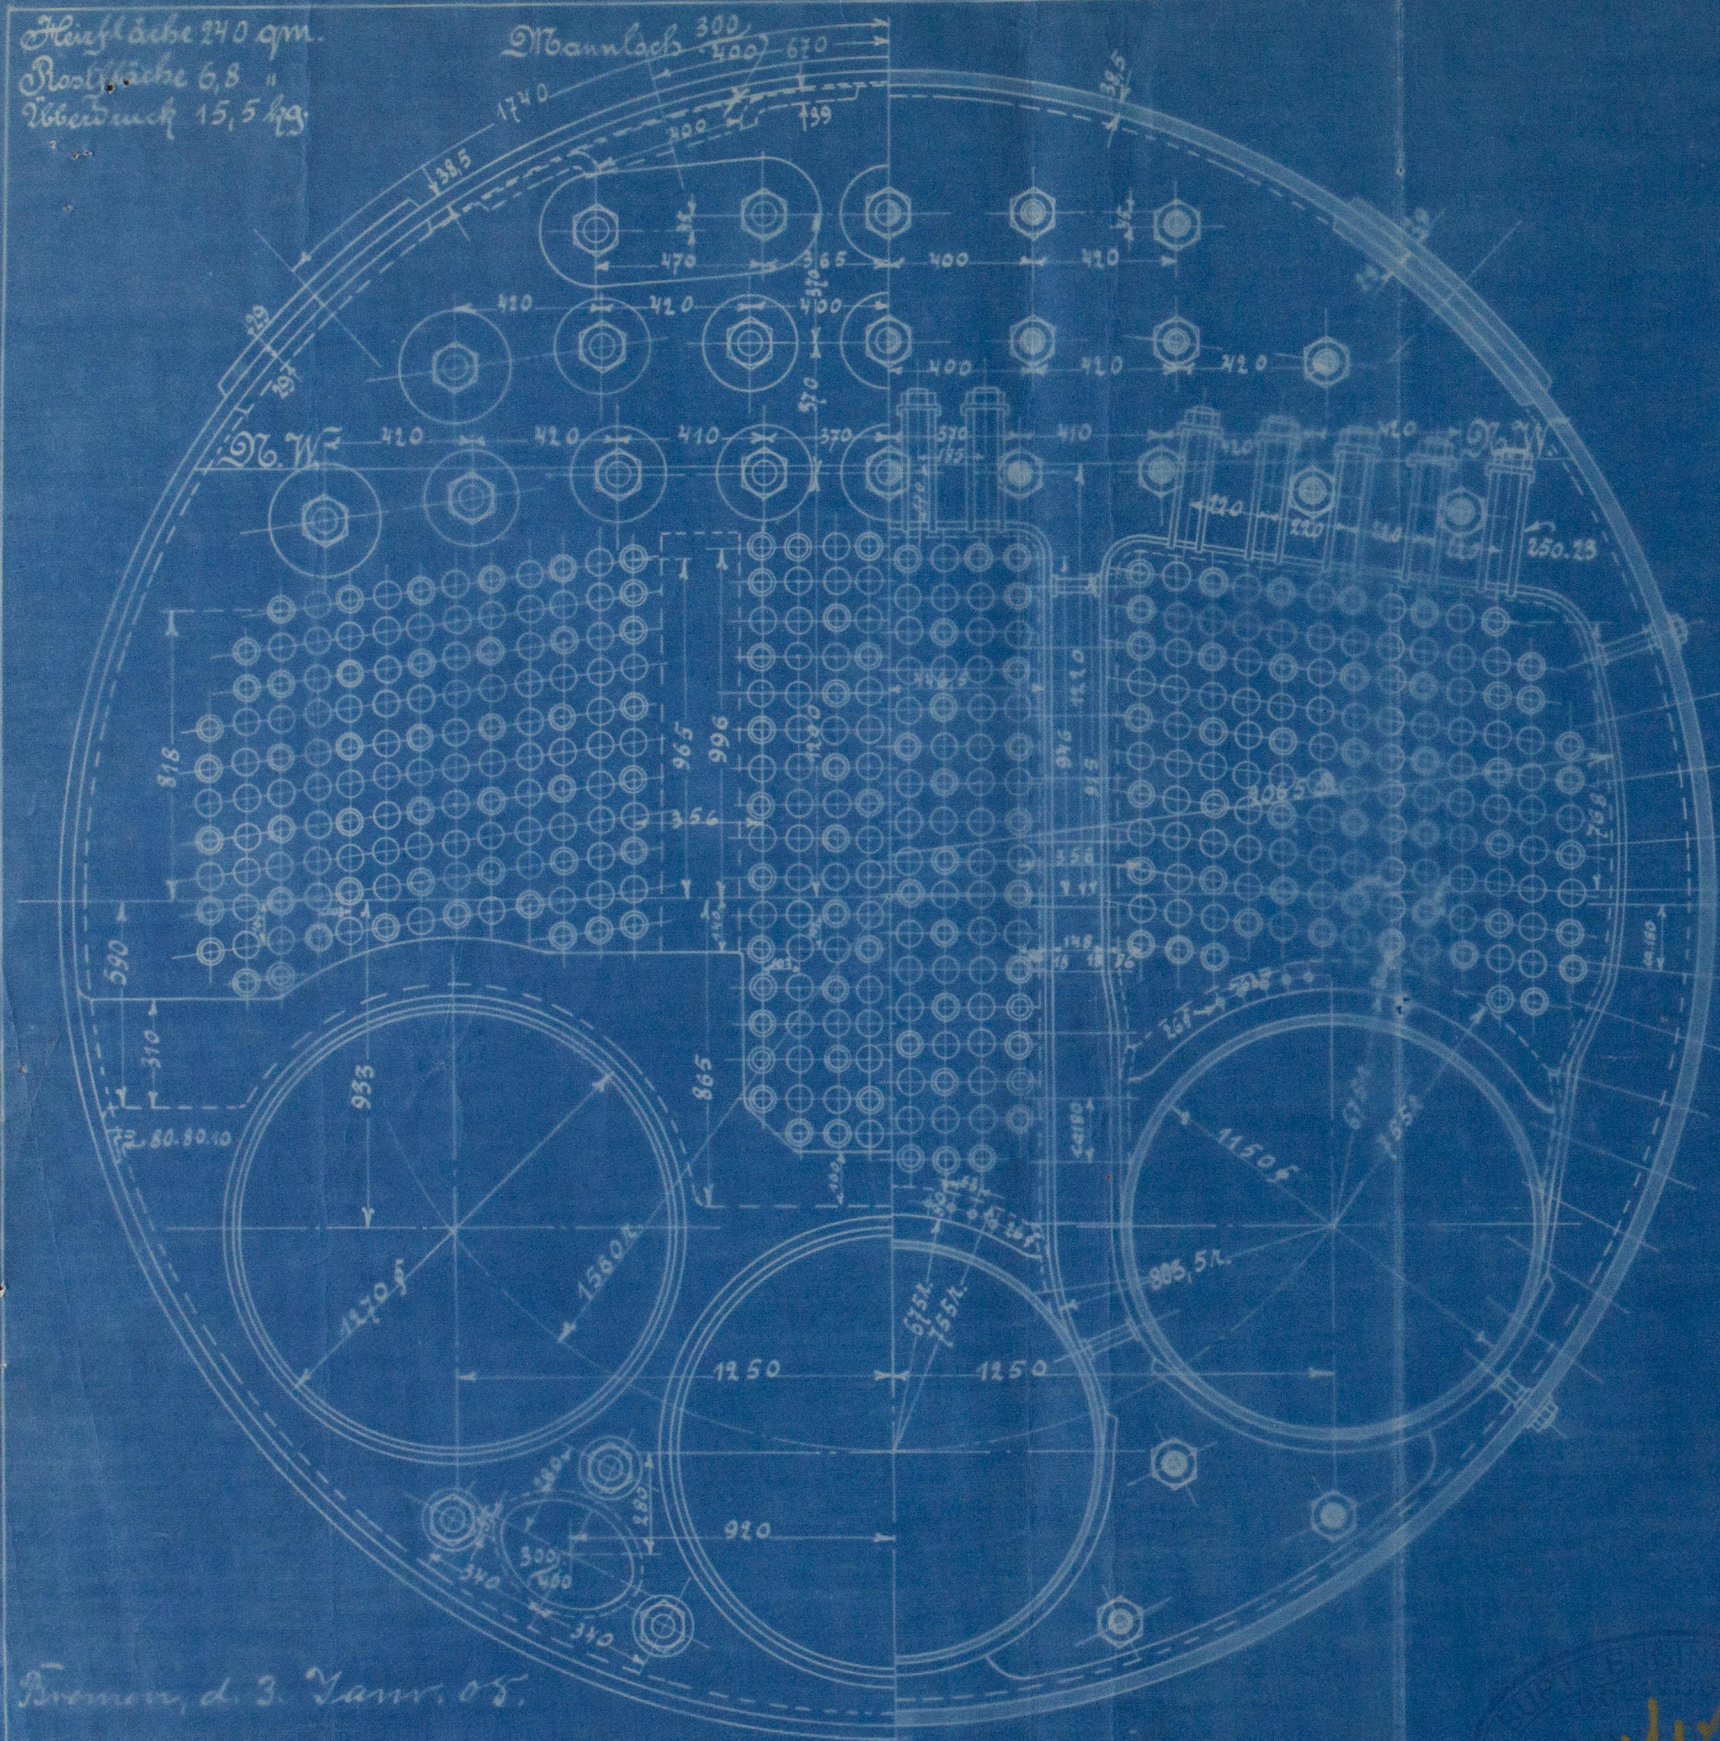

Bremen, d. 3. Jan. 05.


Unger, H. Kuppel

Maßstab 1:20

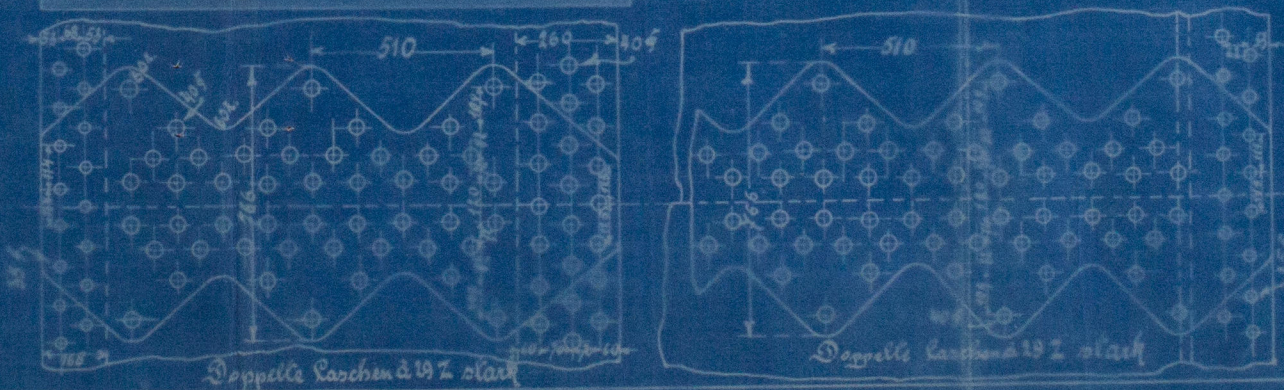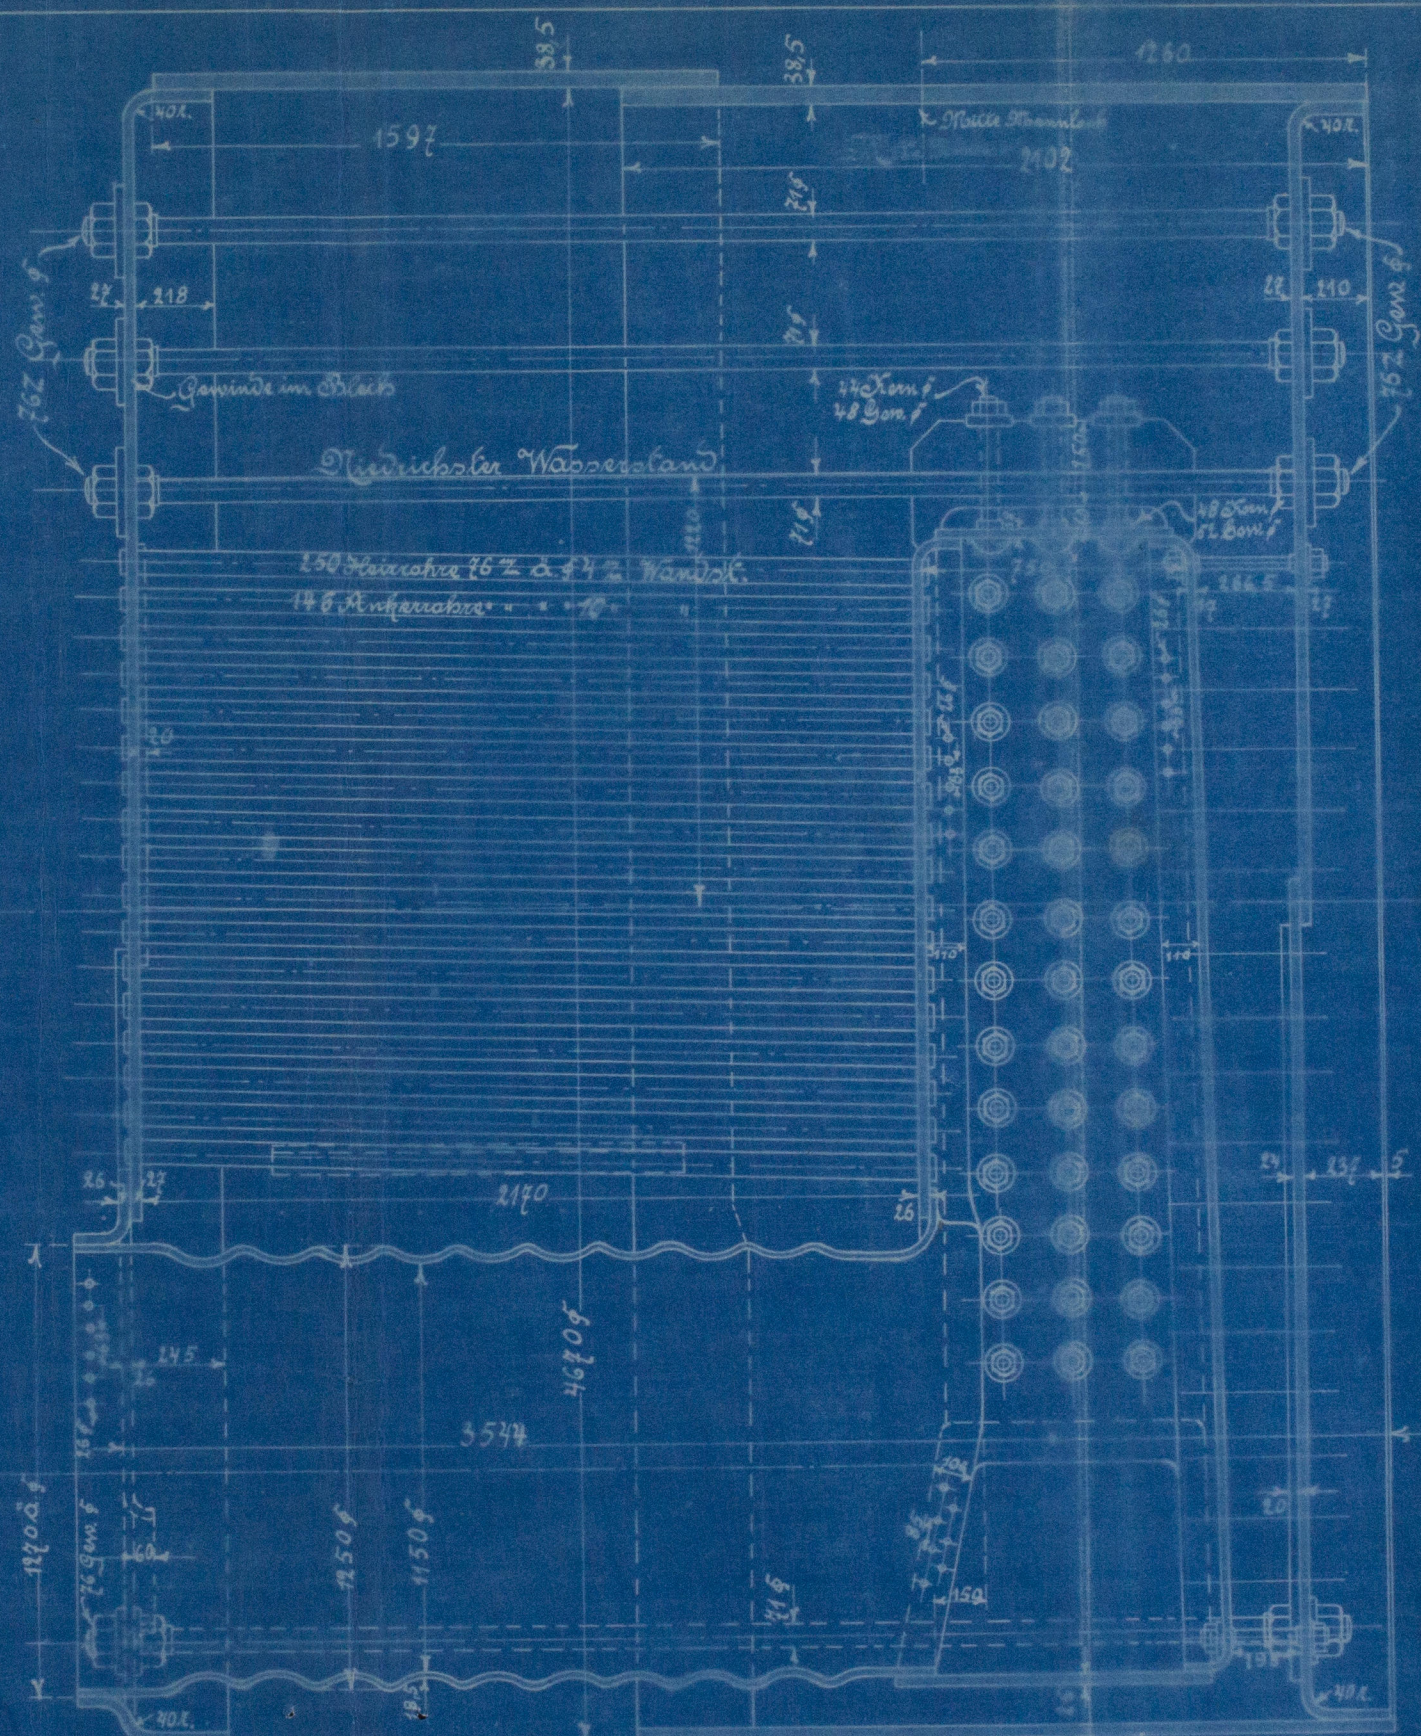

St. 909

1. 4. 20

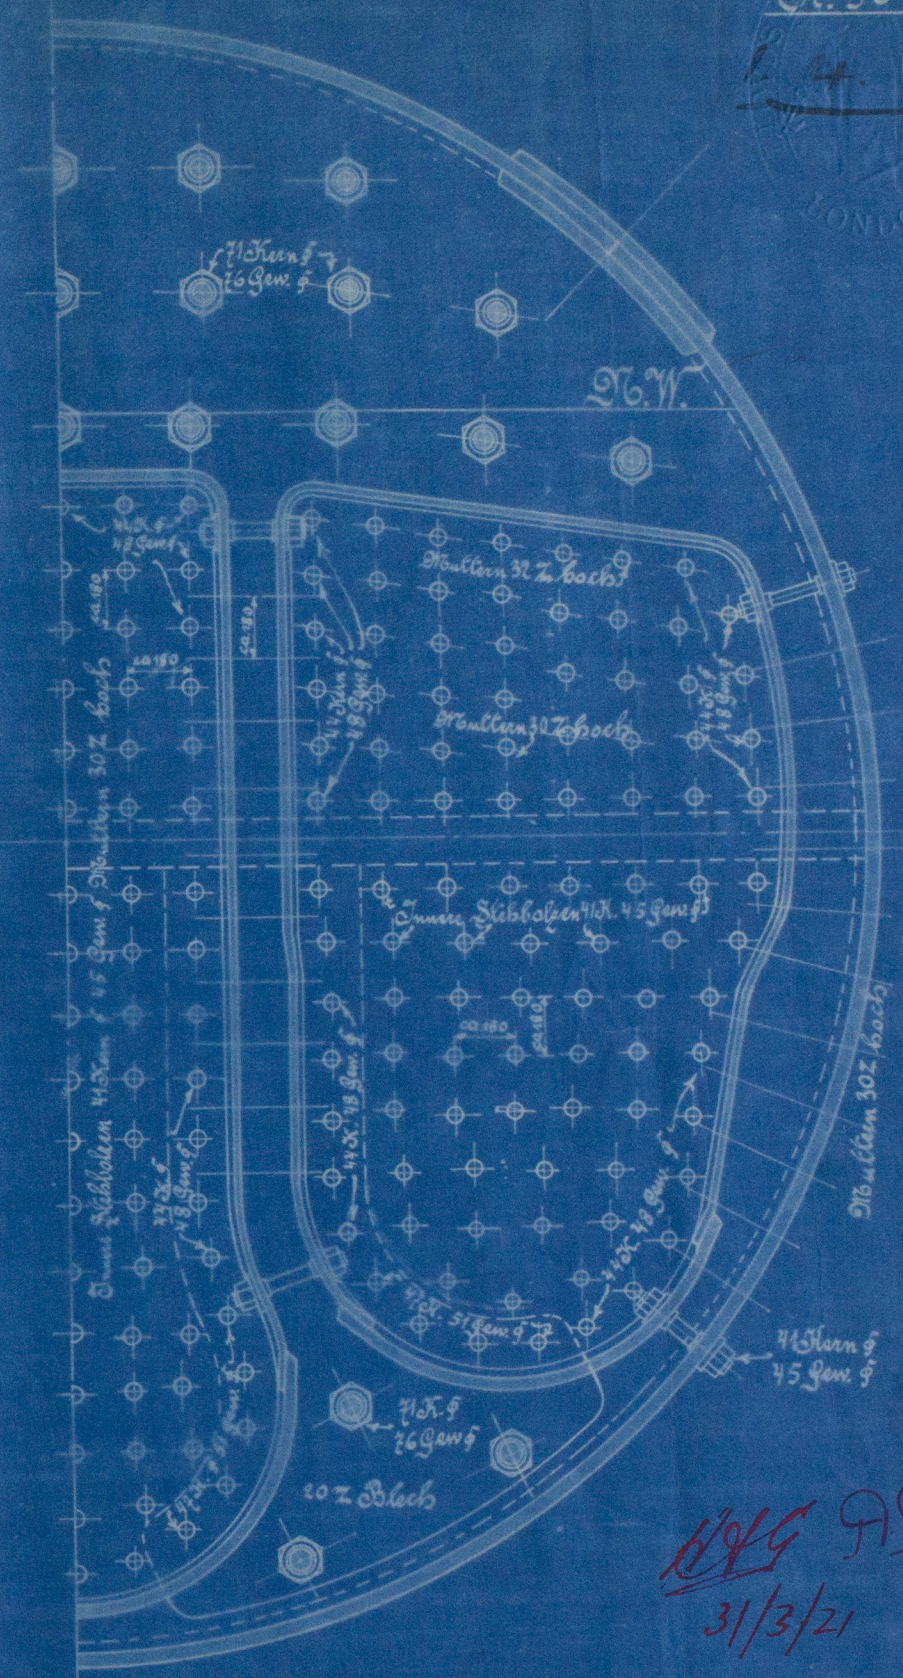

18/19 APR
 31/3/21

Tüschhülle u. Lascen Stahlblech Zerteilfestigkeit 44-50 kg-qmm
 Alle anderen Bleche " " " " 35-40 " "
 Anker u. Stahlsolen Stahl " " " " 36-42 " "
 Nute Schweißisen " " " " 38 " "
 Heiz- u. Ankerrohre Stahlsolen
 Die Ankerrohre erhalten in beiden Stahlwänden Gewinde und werden vernietet.

W1248-0227

S.S. "ARABIC"

APPROVED PLANS of BOILERS.

SON 11017

RETAIRN



© 2021

Lloyd's Register
Foundation

W1248-0237