

MOTO NAVE N°242

PIANO DEI FERRI

SCALA 1/100

CANTIERE NAVALE OFFICINA MECCANICA, FIORELLI
N. ODERO FU ALESS. & C.
Disegno N. 29331 Data. 22.3.1925
GENOVA (FOOD)

DIMENSIONI PRINCIPALI

LUNGHEZZA FUORI Dritti (IMMERSIONE m. 7.800) (L)	m. 132.82	435' 9" 23
LARGHEZZA MAX. FUORI OSSATURA (B)	17.60	57' 8" 97
ALTEZZA AL PONTE SUPERIORE (D)	12.40	39' 8" 39
ALTEZZA AL 2° PONTE	9.40	29' 10" 28
ALTEZZA PER LE OSSATURE (d)	7.94	26' 0" 61


NUMERI

1° NUMERO LONGITUDINALE	$L \times D = 1607$
2° NUMERO	$L \times (B+D) = 3945$
RAPPORTO	$\frac{L}{D} = 10.98$
NUMERO D'ARMAMENTO TOTALE	= 4017
NUMERO IMMEDIATAMENTE SUPER ^u	= 4275


18. In questo disegno sono incorporate tutte le richieste
o modifiche chieste dal COMITATO NAUTICO, con data 11.4.1925
INOLTRE IL PRESENTE ANNESSO AL DISSEGNO N° 242
INDICANTE LA MODIFICA ALLA STRUTTURA DI PRORA APPROVATA
DAL LLOYD'S IN DATA 9-4-1925.

DRITTO DI POPPA 270° = 100
DRITTO DI PRORA (Lamiere Forgiate) 30, 25, 20 -

CASTELLO

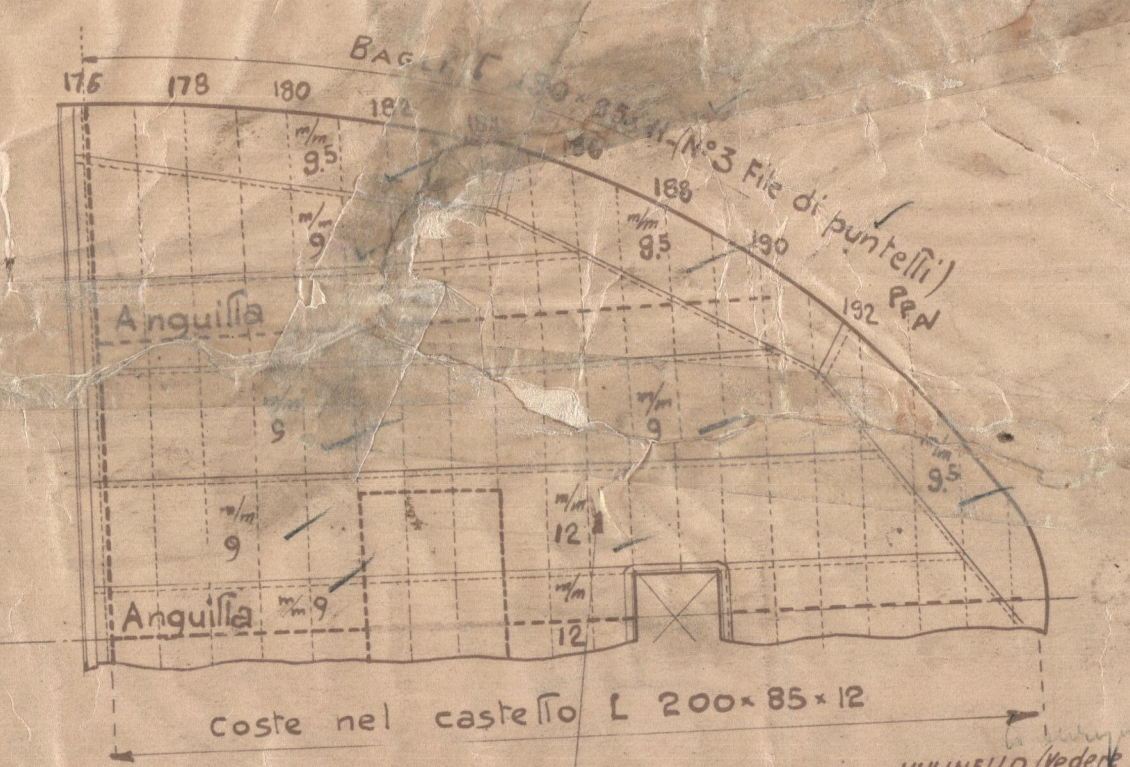

18. Per le parallele si veda disegno a parte

 

APPROVATO
1-7-1925
LLOYD'S REGISTER OF SHIPPING
L.S.

2)

S. B. S. " Terasa Odoro "

Odoro Loc 242

Profile & decks

RETAIN



© 2020

Lloyd's Register
Foundation

W1265-0260